




PLAN 1-4 NORMALPLAN - DEL 1

FÖRKLARINGAR

ALLA MÅTT I MILLIMETER
HÖJDANGIVELSER I METER
BYGGLOV 2015-09-23

FÖRESKRIFTER

HÄNVISNINGAR

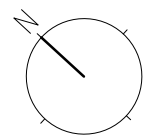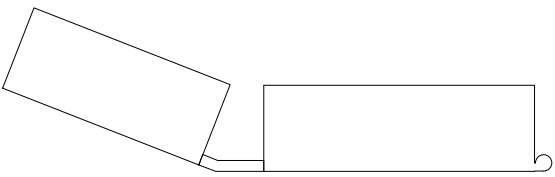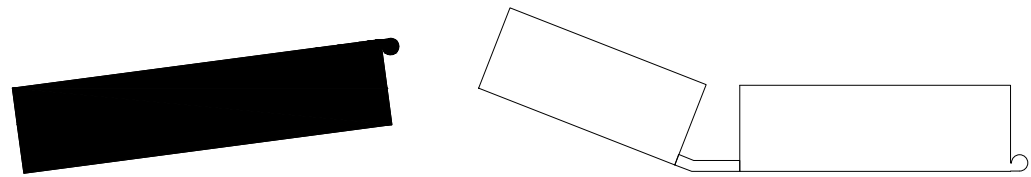

1m 0 5 10m
Skala 1:100 i A1-format (1:200 i A3-format)

B	UPD. BYGGLOV rev dnr:14-18660	MG	2018-06-29
A	UPD. BYGGLOV	MG	2015-08-31
BET	ANT	ANDRINGEN AVSER	SIGN DATUM
BYGGLOVSHANDLING			
BERGSLAGSVÄGEN			
A	ANDREAS MARTIN-LÖF ARKITEKTER AB	office@martinlof.se	
K			
E			
V			
UPPDRAG NR	RITAD AV	HANDLÄGGARE	
14_063	MG	A. UTRILLA	
DATUM	ANSVARIG		
2014-10-20	A. MARTIN-LÖF		
NYBYGGNAD AV SMÅLAGENHETER			
GRIMSTA 15, BERGSLAGSVÄGEN, STOCKHOLM			
PLAN 1-4 NORMALPLAN - DEL 1			
PLAN			
SKALA	NUMMER	BET	
1:100	A-40.1-1011	B	