



PLAN 1-4 NORMALPLAN - DEL2

FÖRKLARINGAR

ALLA MÅTT I MILLIMETER
HÖJDANGIVELSER I METER
BYGGLOV 2015-09-23

FÖRESKRIFTER

HÄNVISNINGAR

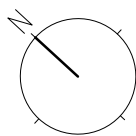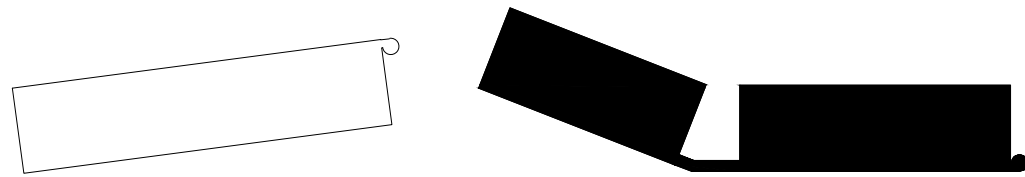

1m 0 5 10m
Skala 1:100 i A1-format (1:200 i A3-format)

B	UPD. BYGGLOV rev dnr:14-18660		MG	2018-06-29
A	UPD. BYGGLOV		MG	2015-08-31
BET	ANT	ANDRINGEN AVSER	SIGN	DATUM
BYGGLOVSHANDLING				
BERGSLAGSVÄGEN				
A	ANDREAS MARTIN-LÖF ARKITEKTER AB KONGSBERGSGÅRDEN 1, 171 33 STOCKHOLM, TEL. 08-4447702			office@martinlof.se
K				
E				
V				
UPPDRAG NR 14_063		RITAD AV MG	HANDLÄGGARE A. UTRILLA	
DATUM 2014-10-20		ANSVARIG A. MARTIN-LÖF		
NYBYGGNAD AV SMÅLAGENHETER GRIMSTA 15, BERGSLAGSVÄGEN, STOCKHOLM PLAN 1-4 NORMALPLAN - DEL2 PLAN				
SKALA 1:100		NUMMER A-40.1-1012		BET B