


FÖRKLARINGAR

Samtliga mått anges i millimeter.
Vid revidering av ritning så är utgående slips-text genomstruken: Denna text utgår.
Ny text är understruken: Ny text.




FÖRESKRIFTER

Samtliga mått kontrolleras på plats.

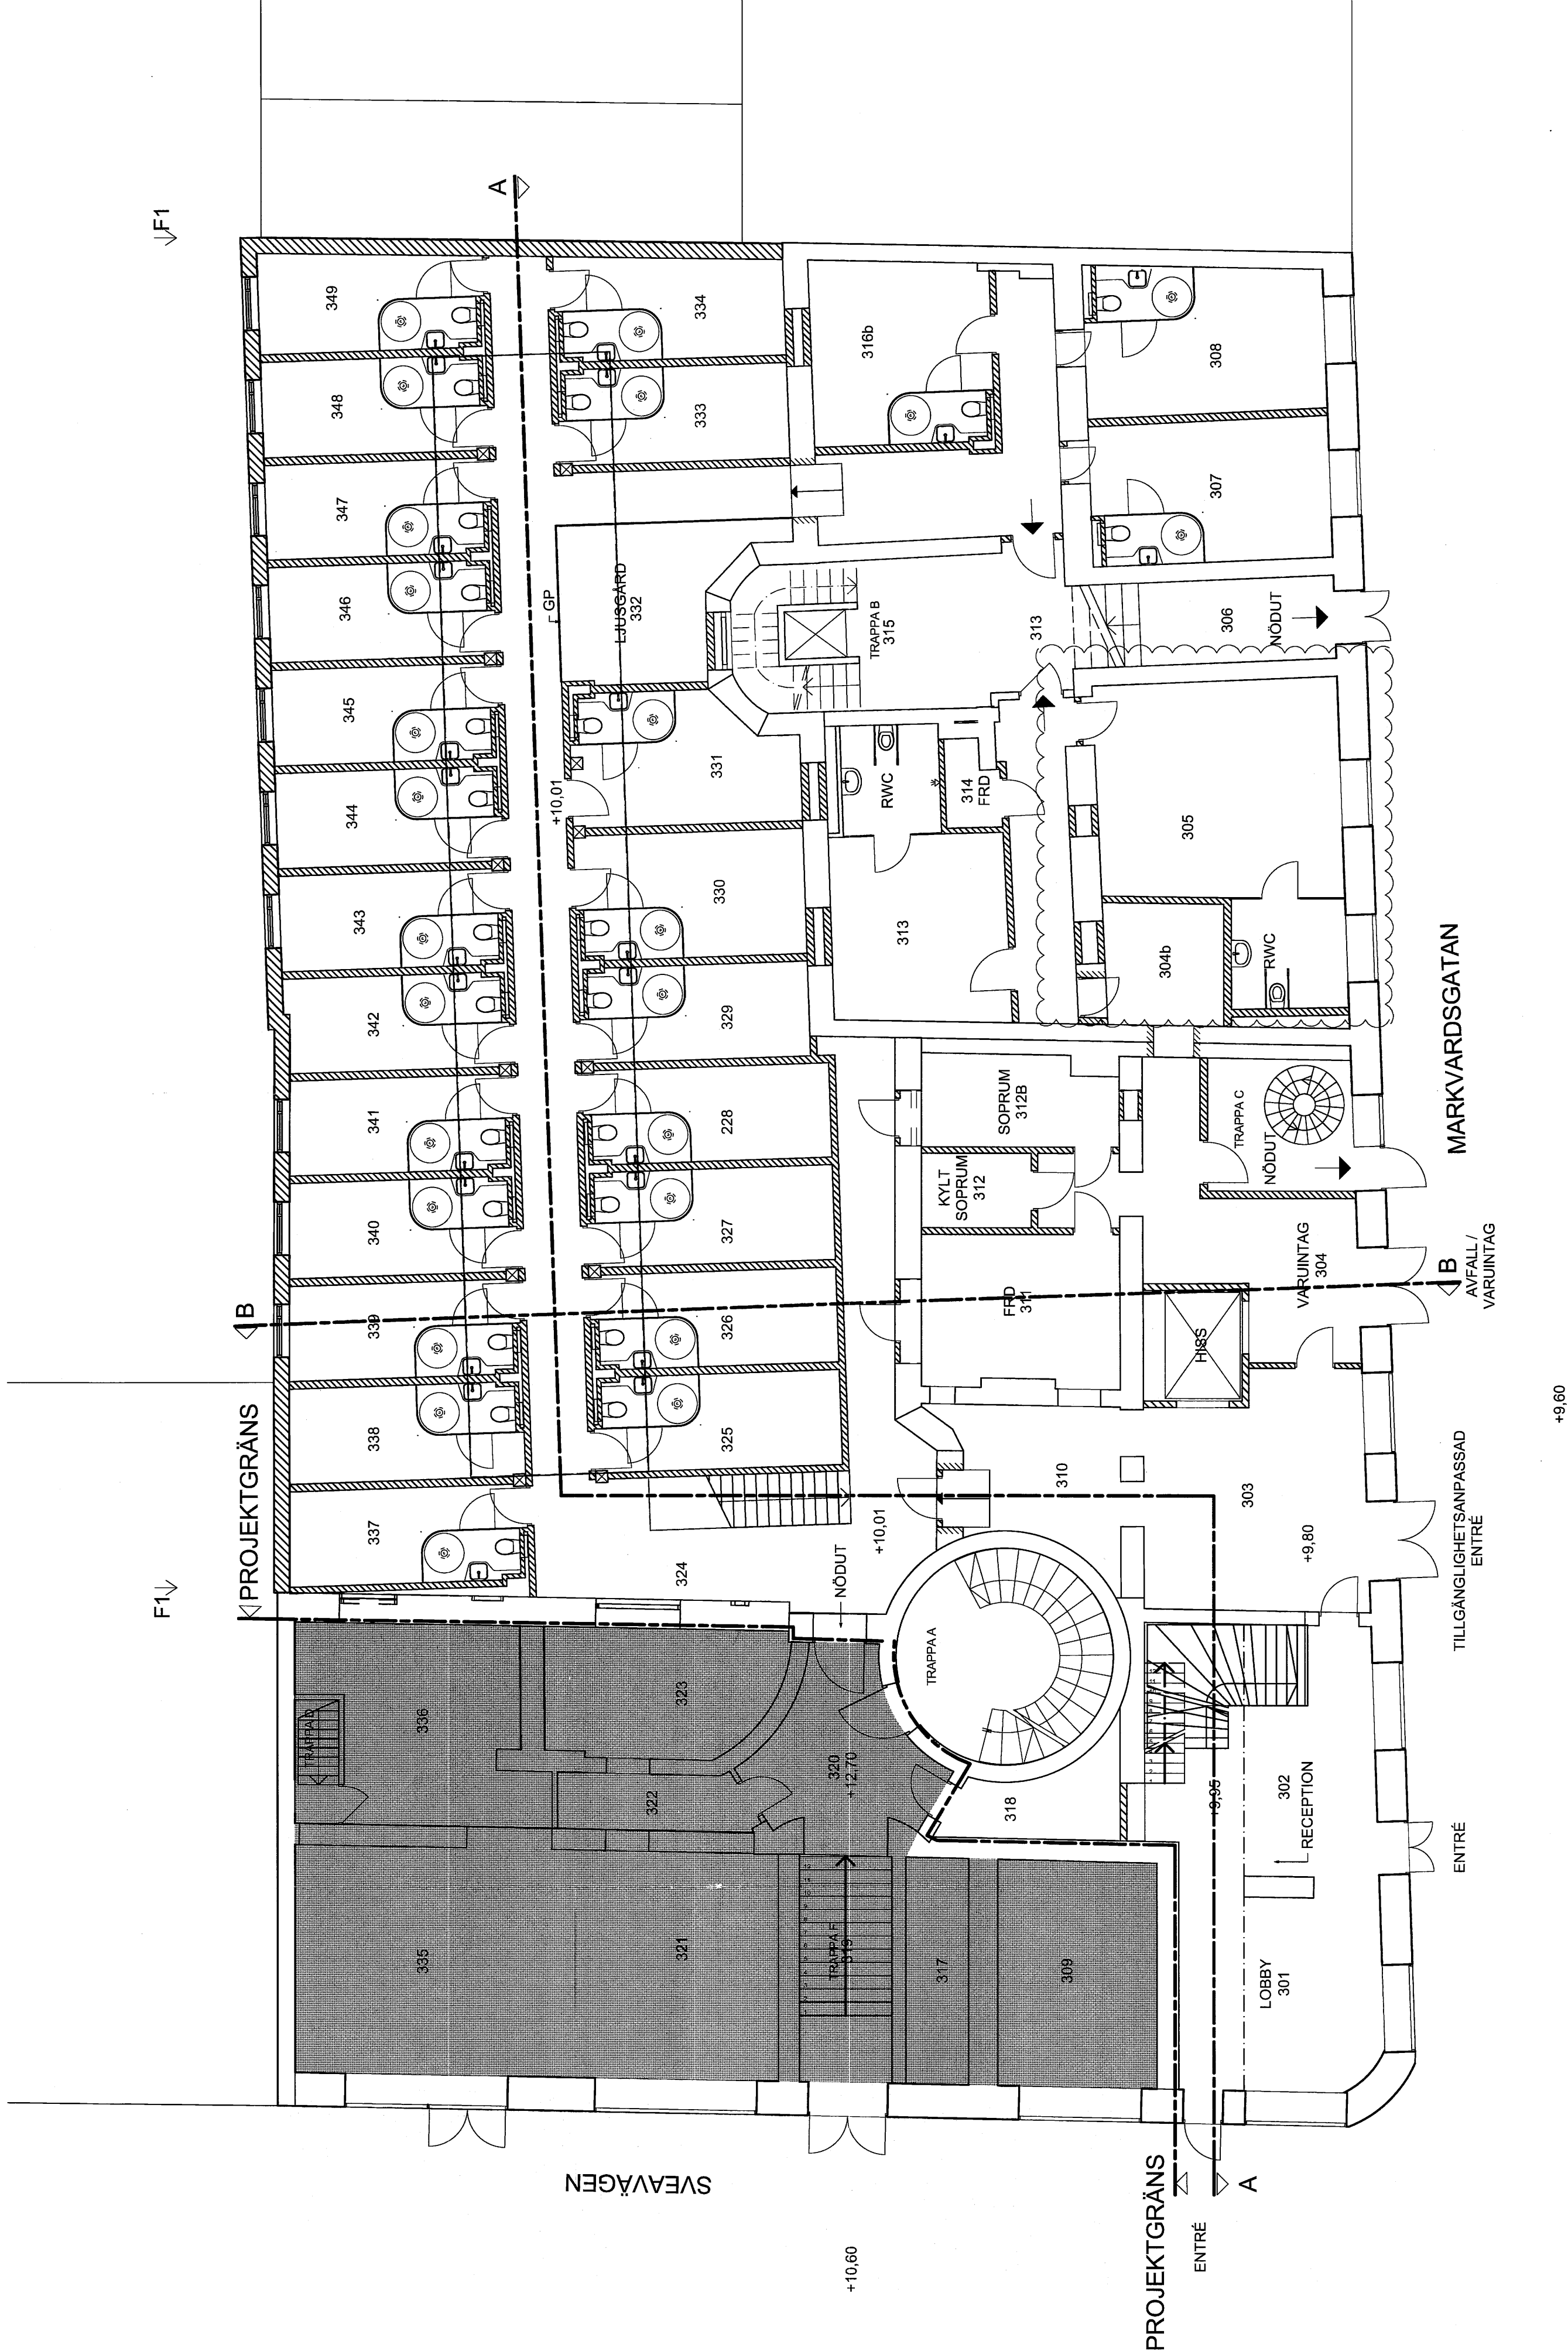

PLAN 0 ENTRÉPLAN
SKALA 1:100 (A1)

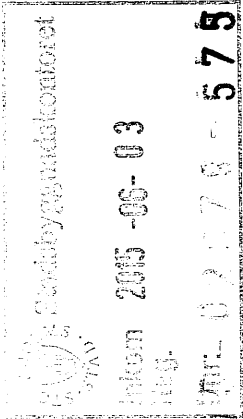

HÄNVISNINGAR



C	1	PLAN FÖR FÖRELSENDRINGAR	2015-06-02	DN
B	1	HÖJNING AV BALKONG	2015-06-13	DN
A	2	POS. LUSKÄR OCH VÄGG TRAPPA C	2015-04-10	DN
BET	ANTAL	ÄNDRINGEN AVSEER	DATUM	SIGN

BYGGLOVHANDLING

HOTELL SVEAVÄGEN
APELTRÄDET 3 & 4

millimeter arkitekt
Pärmmålgatan 7a 112 24 stockholm
tel 08-50 55 55 00
info@millimeter.se www.millimeter.se

ANSVARIG	HANDLAGARE	RITAD AV
ML	DN	DN

PLAN 0 ENTRÉPLAN

PROJEKTNUMMER	SKALA	STOCKHOLM DATUM
1312	1:100 A1	2015-02-12
BYGGINGSNUMMER	BETECKNING	
A-40.1-03	C	