

FÖRKLARINGAR


Samtliga mått anges i millimeter.
Vid revidering av ritning så är utgående släpstext
genomstruken: Denna text tuffar
Ny text är understruken: Ny text

UTANFÖR PROJEKT

NY VÄGG
BEF. VÄGG

FÖRESKRIFTER

Samtliga mått kontrolleras på plats.

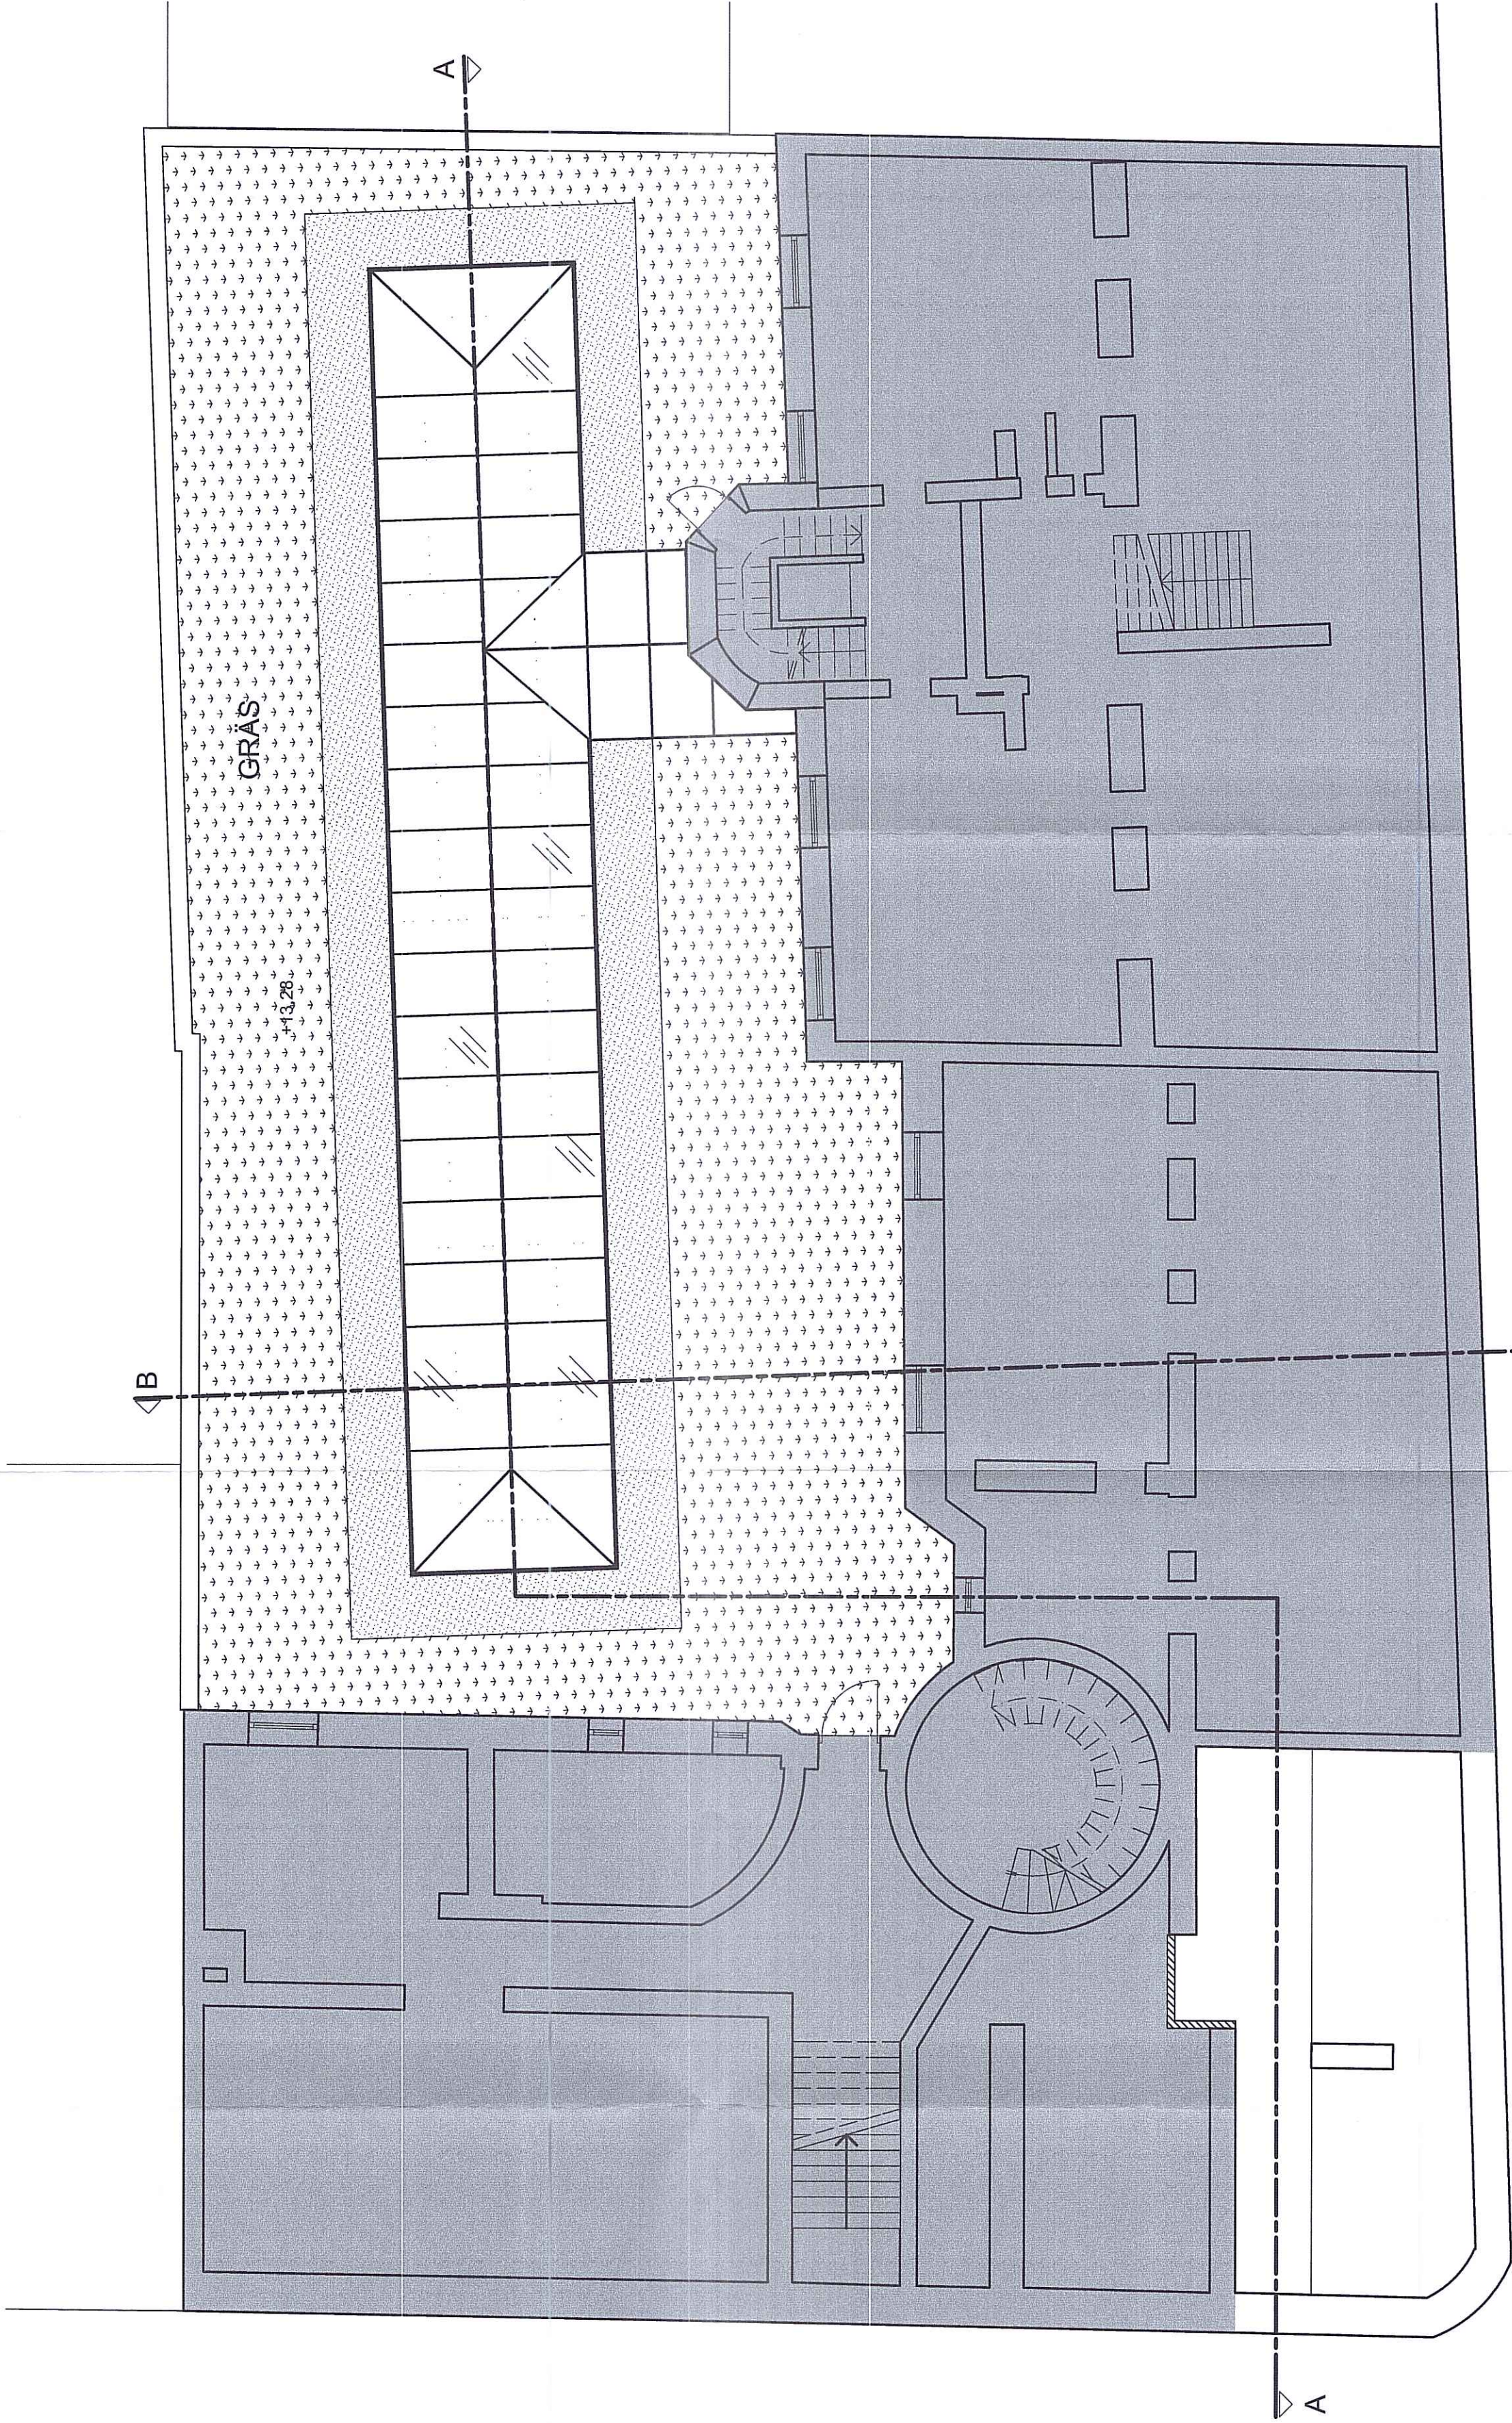

PLAN 1 GÅRDSPLAN
SKALA 1:100 (A1)

Gräns för STORSTADENS BYGGNADSBYGGNAD
2015-05-13
2015-05-13

HÄNVISNINGAR

Stadsbyggnads
kontroll
Inkom 2015-05-20
Reg. 2015-02579-579
Dnr: 2015-02579-579

A	1	HÖJD BÄCKLAG	2015-05-13	DN
BET	ANTAL	ÄNDRINGEN AVSER	DATUM	SIGN

BYGGLOVHANDLING

HOTELL SVEAVÄGEN
APELTRÄDET 3 & 4

millimeter arkitektur
Parnströmgatan 7a 112 24 stockholm
tel 08-30 35 35 00
info@millimeter.se www.millimeter.se

ANSVARIG
ML

HANDLAGSARE
DN

RIPAD AV
DN

PLAN 1 GÅRDSPLAN

PROJEKTNUMMER	SKALA	STORHÖJD DATUM
1312	1:100 A1	2015-02-12
RITINGSNUMMER	BETECKNING	
A-40.1-04	A	

