

FÖRKLARINGAR

Samtliga mått anges i millimeter.  
Vid revivering av ritning så är utgående släppteck genomstruken: Denna text utgår.  
Ny text är understruken: Ny text.

UTANFÖR PROJEKT


NY VÄGG

BEF. VÄGG

FÖRESKRIFTER



Samtliga mått kontrolleras på plats.

F1↓

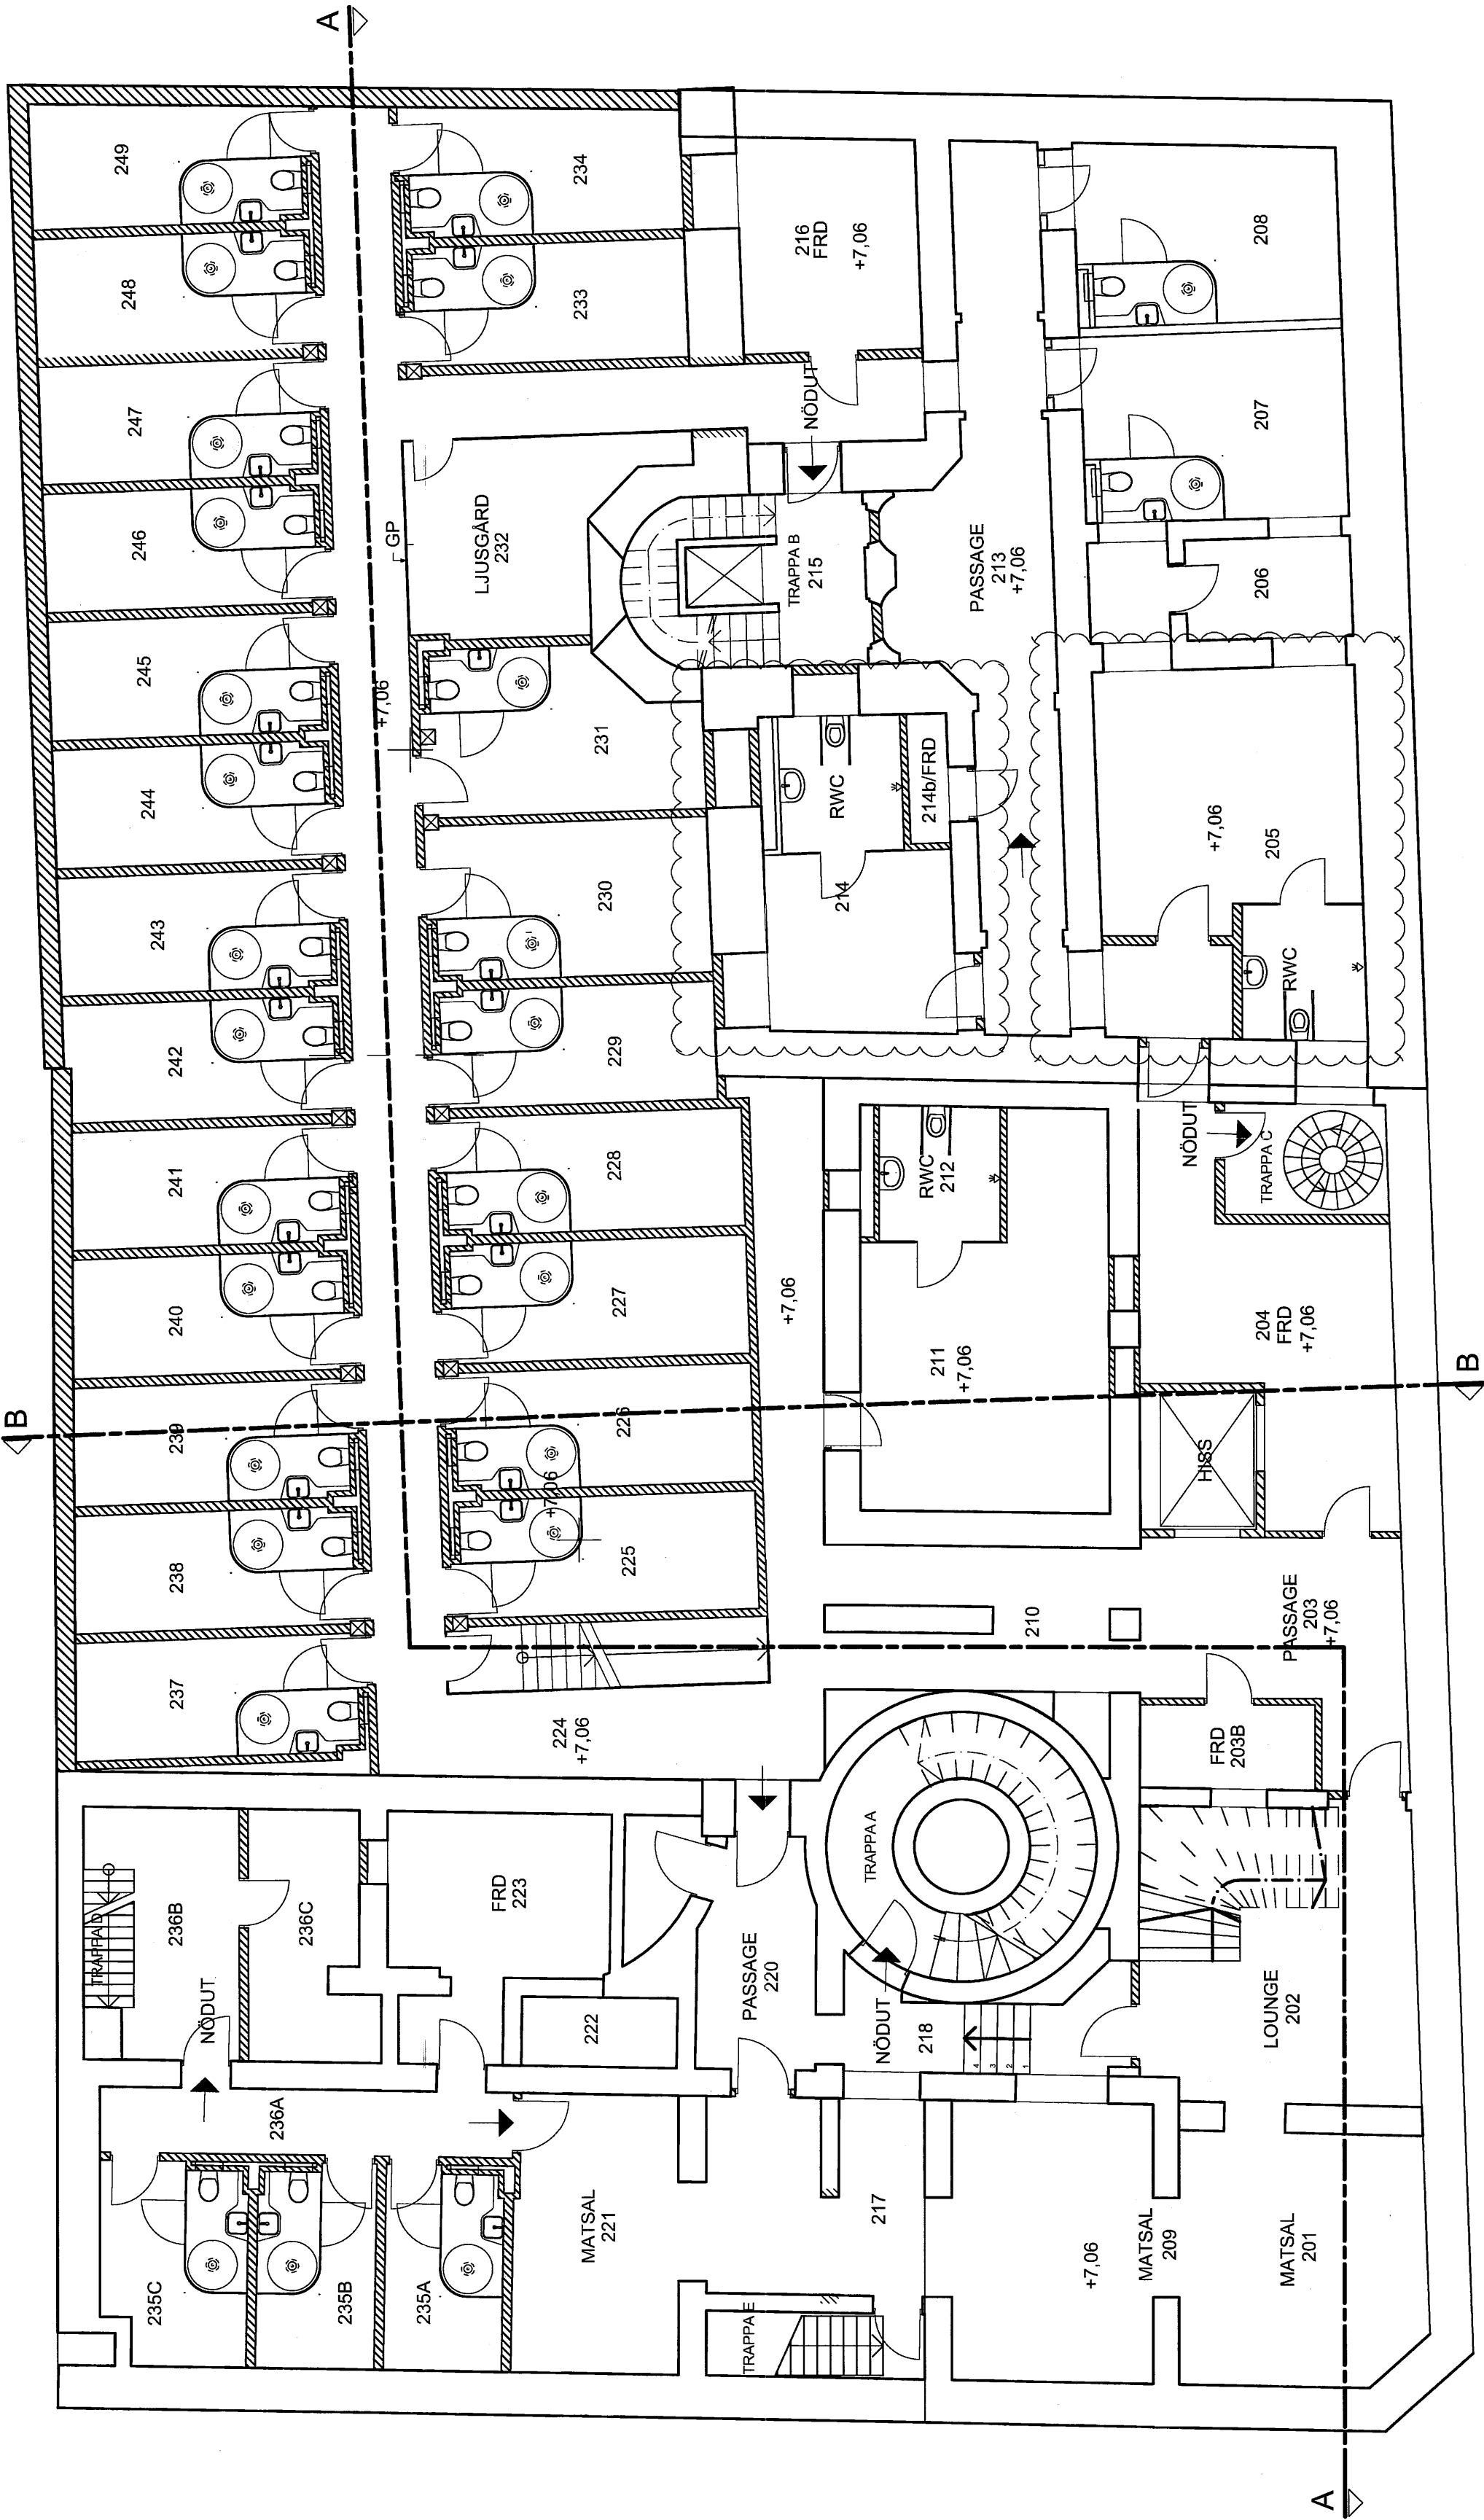

PLAN -1  
SKALA 1:100 (A1)

HÄNVISNINGAR

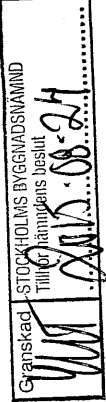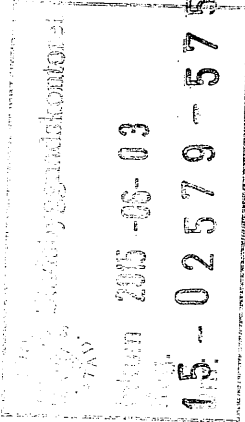

B	2	RUMFÖR RÖRELSEINRIKAD	2015-08-02	DN
A	2	FÖR LUSGÅRD & VÄG TRAPP C	2015-08-10	DN
BET	ANTAL	ÄNDRINGSÄNSÖR	DATUM	SIGN

BYGGLOVHANDLING

HOTELL SVEAVÄGEN  
APELTRÄDET 3 & 4

millimeter arkitekter  
parmnätargatan 7a 112 24 stockholm  
tel 08-50 55 55 00  
info@millimeter.se www.millimeter.se

ANSVARIG	ML	HANLAGARE	RTAD AV
	DN		DN

PLAN -1 ÖVRE KÄLLARPLAN

PROJEKTNUMMER	SKALA	STOCKHOLM	DATUM
1312	1:100 A1	2015-02-12	
RITINGSNUMMER	BETECKNING		
A-40.1-02	B		

