

FÖRKLARINGAR

Samtliga mått anges i millimeter.
Vid revidering av ritning så är utgående släpstejt
genomstruken. Den nya text utgår.
Ny text är understruken. Ny text.

UTANFÖR PROJEKT


NY VÄGG

BEF. VÄGG

FÖRESKRIFTER

Samtliga mått kontrolleras på plats.

HÄNVISNINGAR

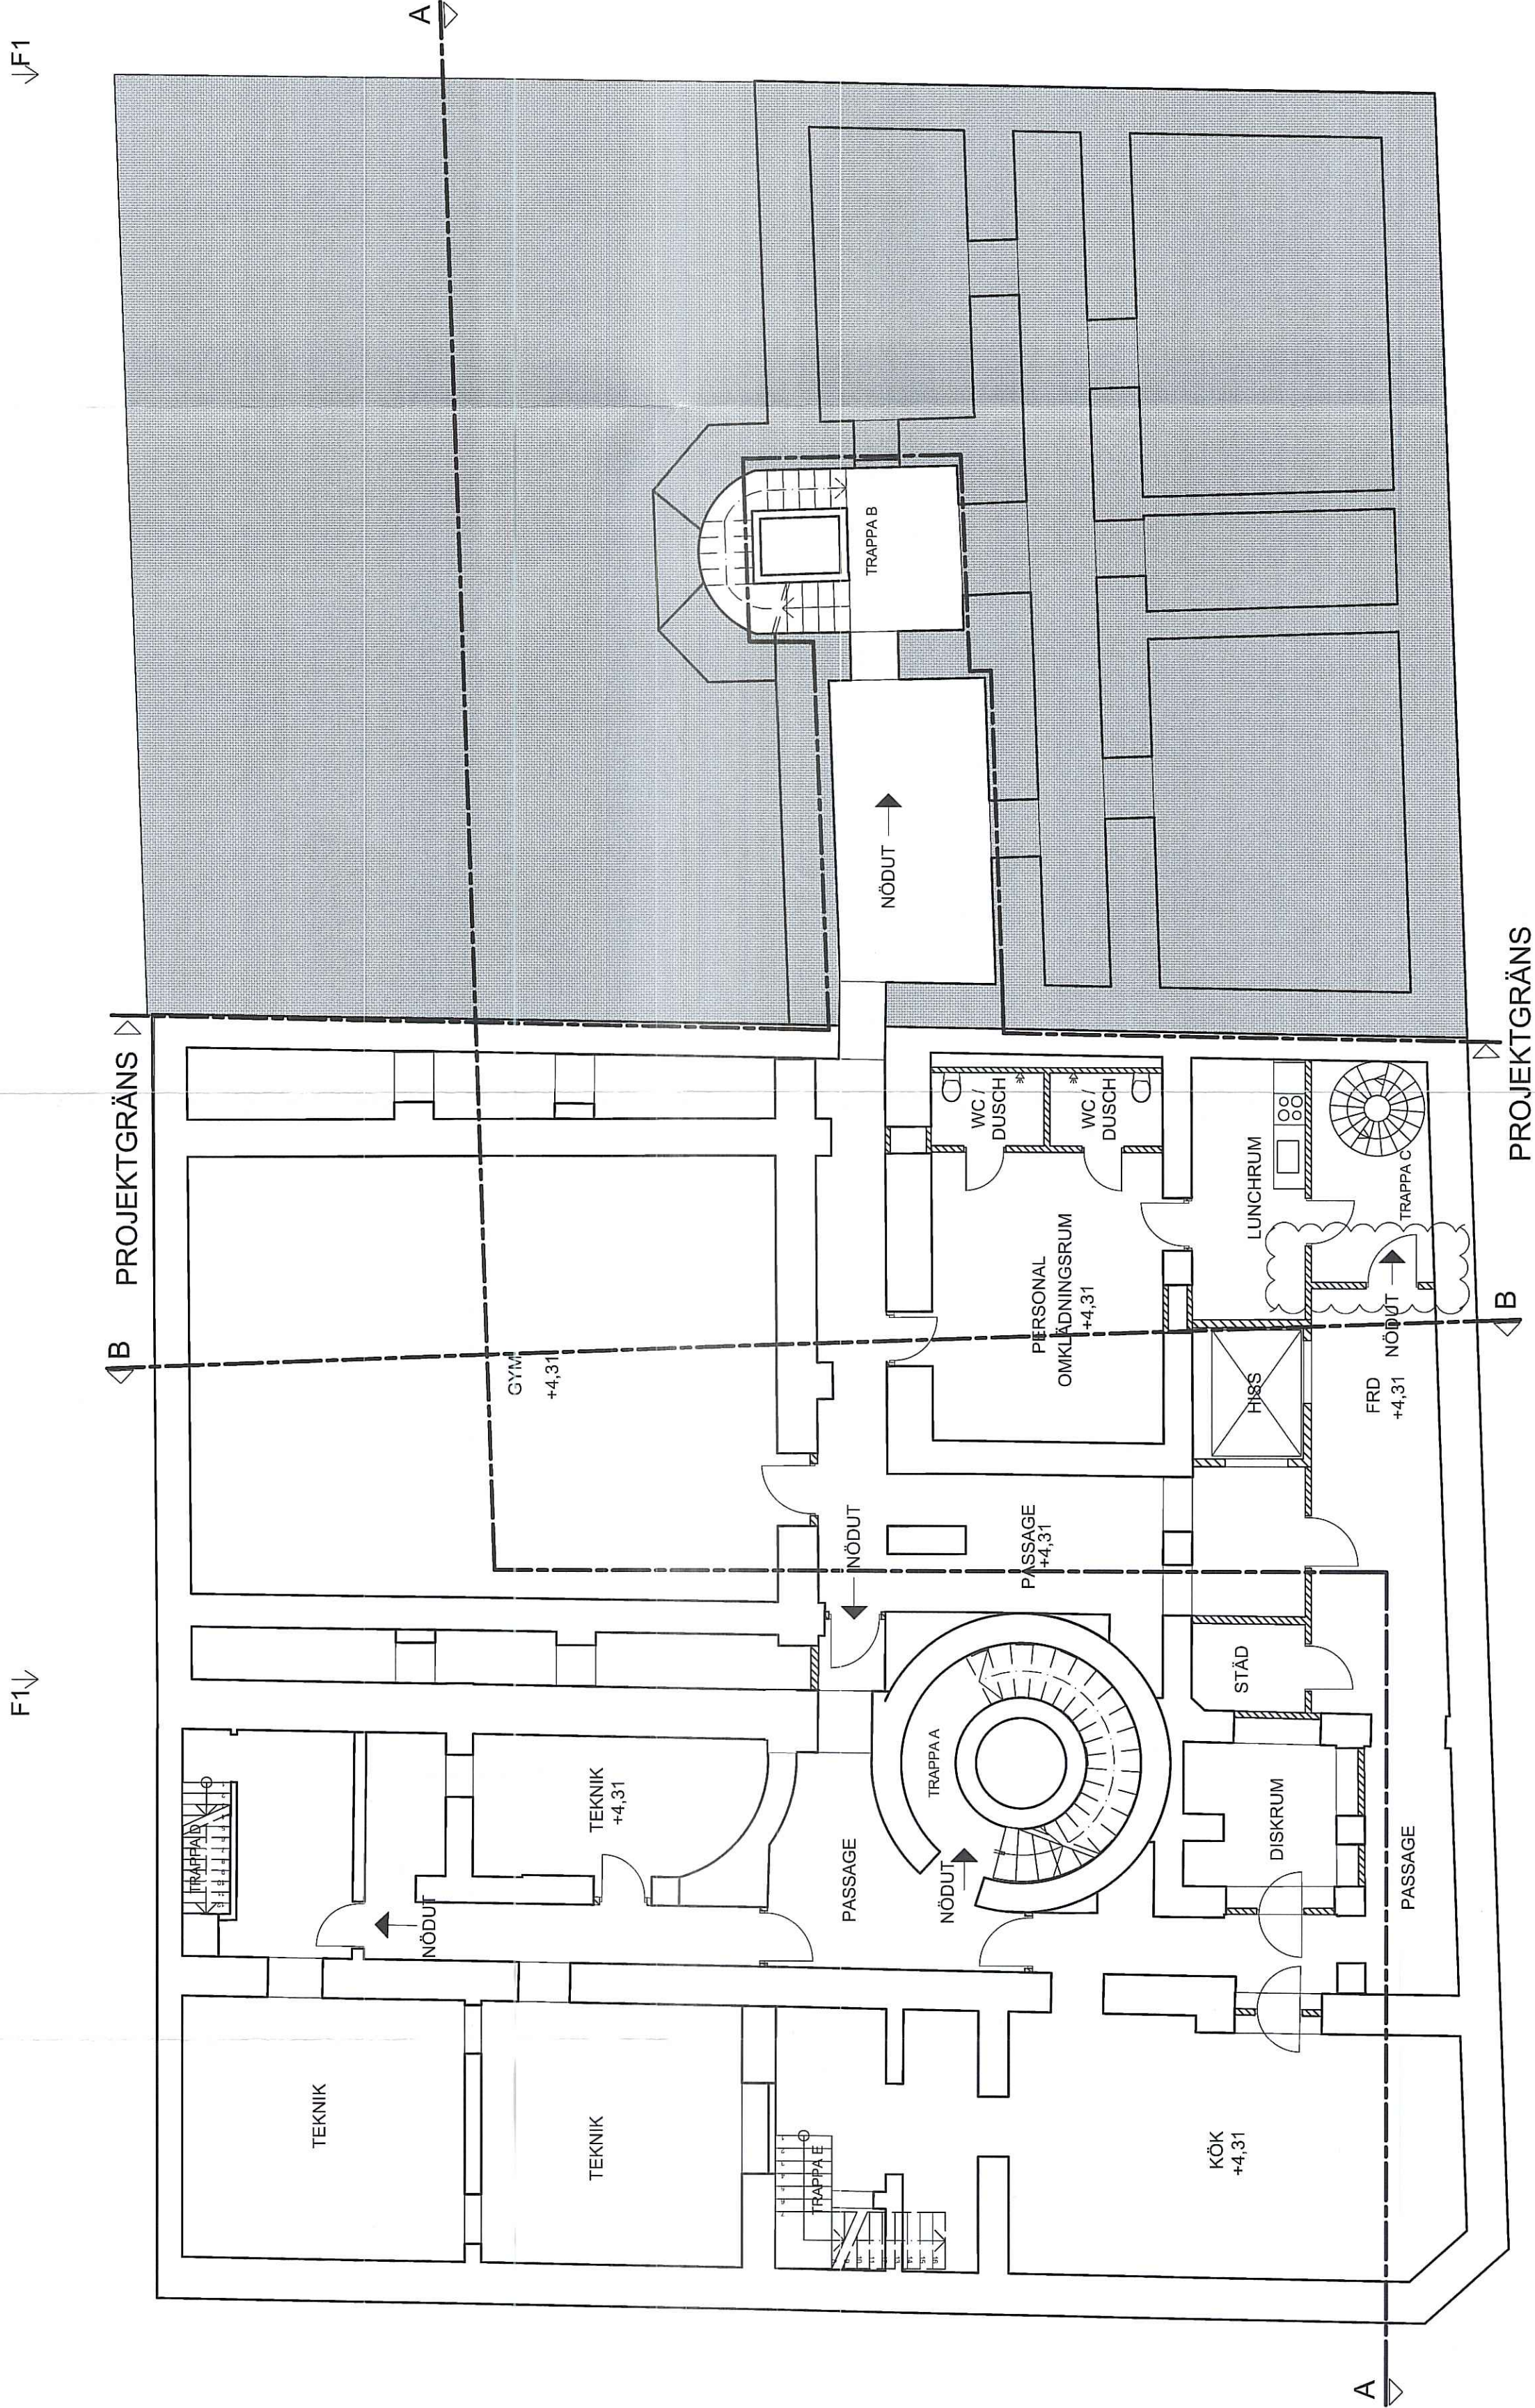

PLAN -2
SKALA 1:100 (A1)

GRANSAD STADPLAN FÖRSGEMÅLID
2015-04-10
2015-04-10

Stadsbyggnadskontoret
Inkom 2015-04-10
Reg. 02579-575
Dnr 1522-15

A	1	VÄGG VID TRAPPAC	2015-04-10	DN
BET	ANTAL	ÄNDRINGEN AVSEER	DATUM	SIGN

BYGGLOVHANDLING

HOTELL SVEAVÄGEN
APELTRÄDET 3 & 4

millimeter arkitekter
parnammätargatan 7a 112 24 stockholm
tel 08-50 55 55 00
info@millimeter.se www.millimeter.se

ANSVARIG	HANDLÄGGARE	RITAD AV
ML	DN	DN

PLAN -2 NEDRE KÄLLARPLAN

PROJEKTNUMMER	SKALA	STOCKHOLM DATUM
1312	1:100 A1	2015-02-12
RITINGSNUMMER	BETECKNING	
A-40.1-01	A	