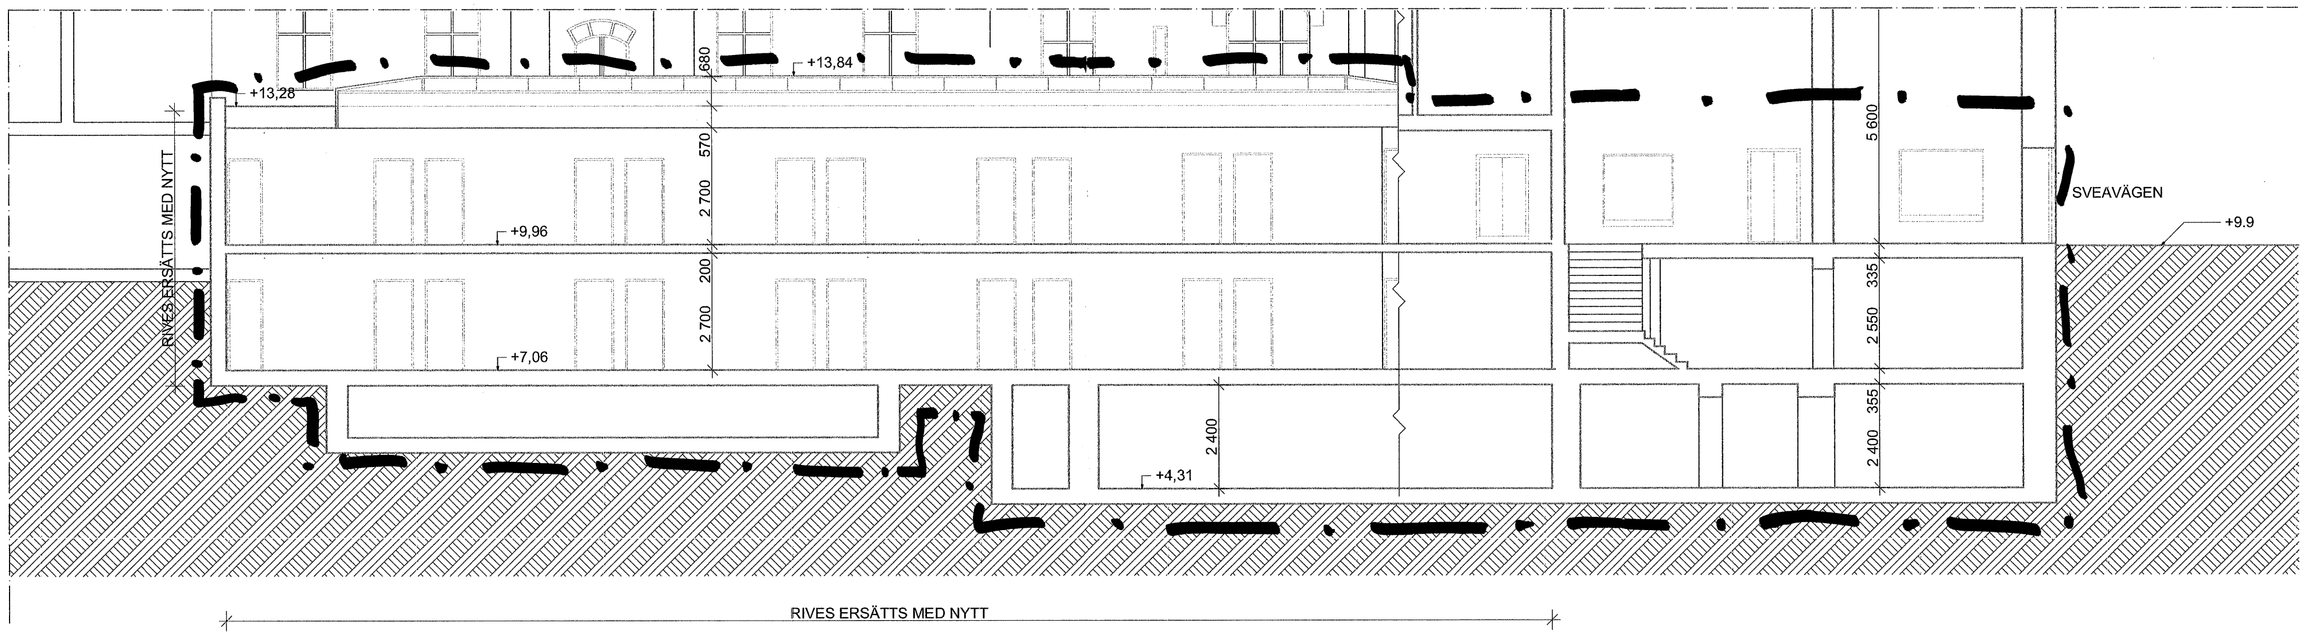

SEKTION A-A
SKALA 1:100 (A1)

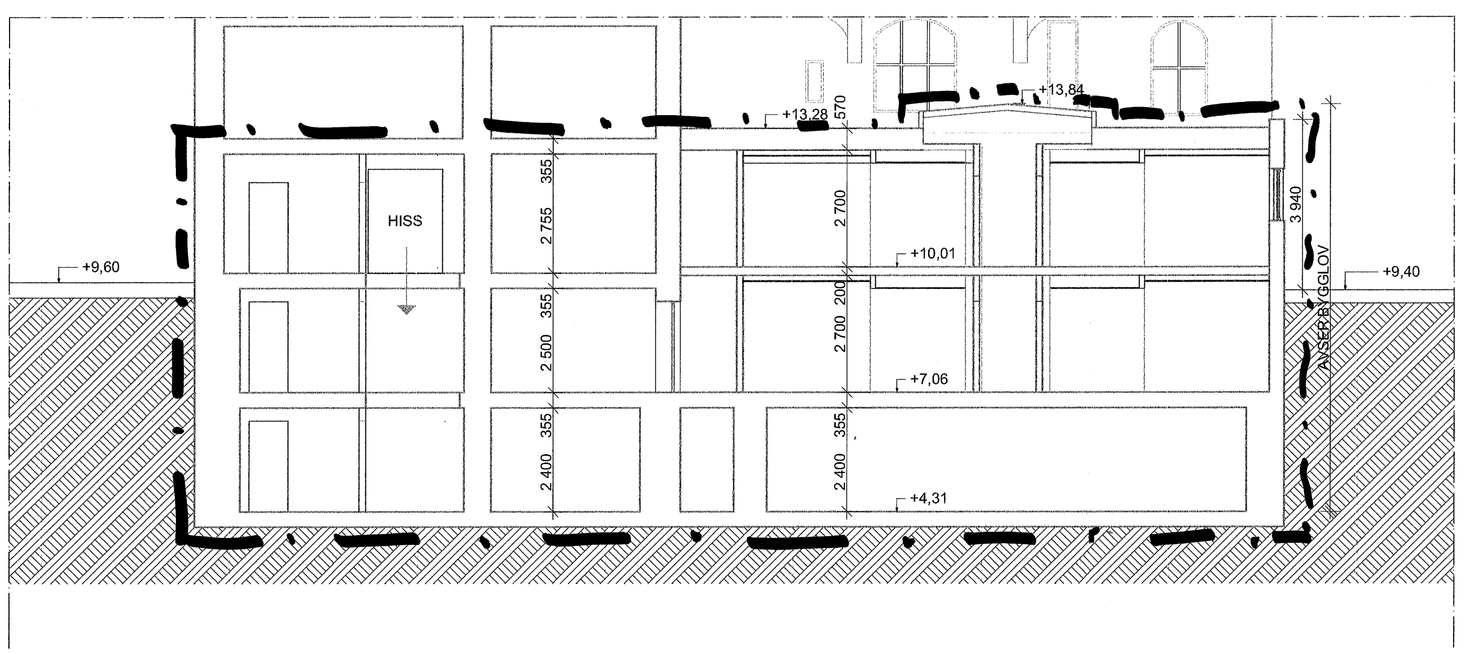

SEKTION B-B
SKALA 1:100 (A1)

METER
0 1 2 3 4 5 6 7 8 9 10

FÖRKLARINGAR

Samtliga mått anges i millimeter.
Vid revidering av ritning så är utgående slipstext genomstruken: ~~Denna text utgår.~~
Ny text är understruken: Ny text.

FÖRESKRIFTER

Samtliga mått kontrolleras på plats.

BYGGLOVETS OMFATTNING SIGN.

Granskad STOCKHOLMS BYGGNADSNÄMND Tekn. kontorets anteckningar 2015-08-24

HÄNVISNINGAR

STOCKHOLM Stadsbyggnads kontoret
Inkom Reg. 2015 -05- 20
Dnr: 2015-02579-575

BET	ANTAL	ÄNDRINGEN AVSER	DATUM	SIGN
B	1	HÖJD TAKLANTERNIN	2015-05-13	DN
A	1	DIMENSION TAKBJÄLKLAG ENL. K	2015-04-10	DN

BYGGLOVHANDLING

HOTELL SVEAVÄGEN
APELTRÄDET 3 & 4

millimeter arkitekter
parmmätargatan 7a 112 24 stockholm
tel 08-50 55 55 00
info@millimeter.se www.millimeter.se

ANSVARIG	HANDLÄGGARE	RITAD AV
ML	DN	DN

Sektion A-A & B-B

PROJEKTNUMMER	SKALA	STOCKHOLM : DATUM
1312	1:100 A1	2015-02-12

RITNINGSNUMMER	BETECKNING
A-40.2-01	B