


FÖRKLARINGAR


Samtliga mått anges i millimeter.
Vid revidering av ritning så är utgående slirtext
genomstruken: Denna text utgår.
Ny text är understruken: Ny text.

FÖRESKRIFTER

- Samtliga mått kontrolleras på plats.
- Takljus av ryggåsmodell Stål/plåt/glas,
Utvändig stål/plåt målas S 0500-N
- All övrig synlig plåt bandfalsas och målas
S 9000-N
- Ny vägg putsas och målas 1502-Y
- Kamar och spröjs på nya fönster målas lika bef.

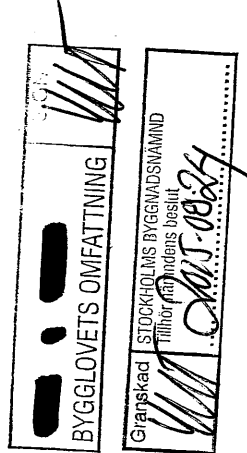

HÄNVISNINGAR

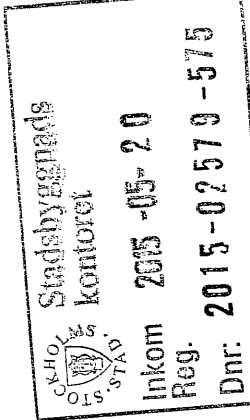

BET	ANTAL	HÖJD TAKLANTERNIN	ANDRINGSÄNDRING	DATUM	DN	SGN
A	1			2015-05-13		

BYGGLOVHANDLING


HOTELL SVEAVÄGEN
APELTRÄDET 3 & 4

millimeter arkitekter
Pannmatargatan 7a 112 24 stockholm
tel 08-50 55 55 00
info@millimeter.se www.millimeter.se

ANSVARIG	HANDLÄGGARE	RITAD AV
ML	DN	DN

FASAD MOT GÅRD

PROJEKTNUMMER	SKALA	STOCKHOLM DATUM
1312	1:100 A1	2015-02-12
RITINGSNUMMER	BETECKNING	
A-40.3-01	A	

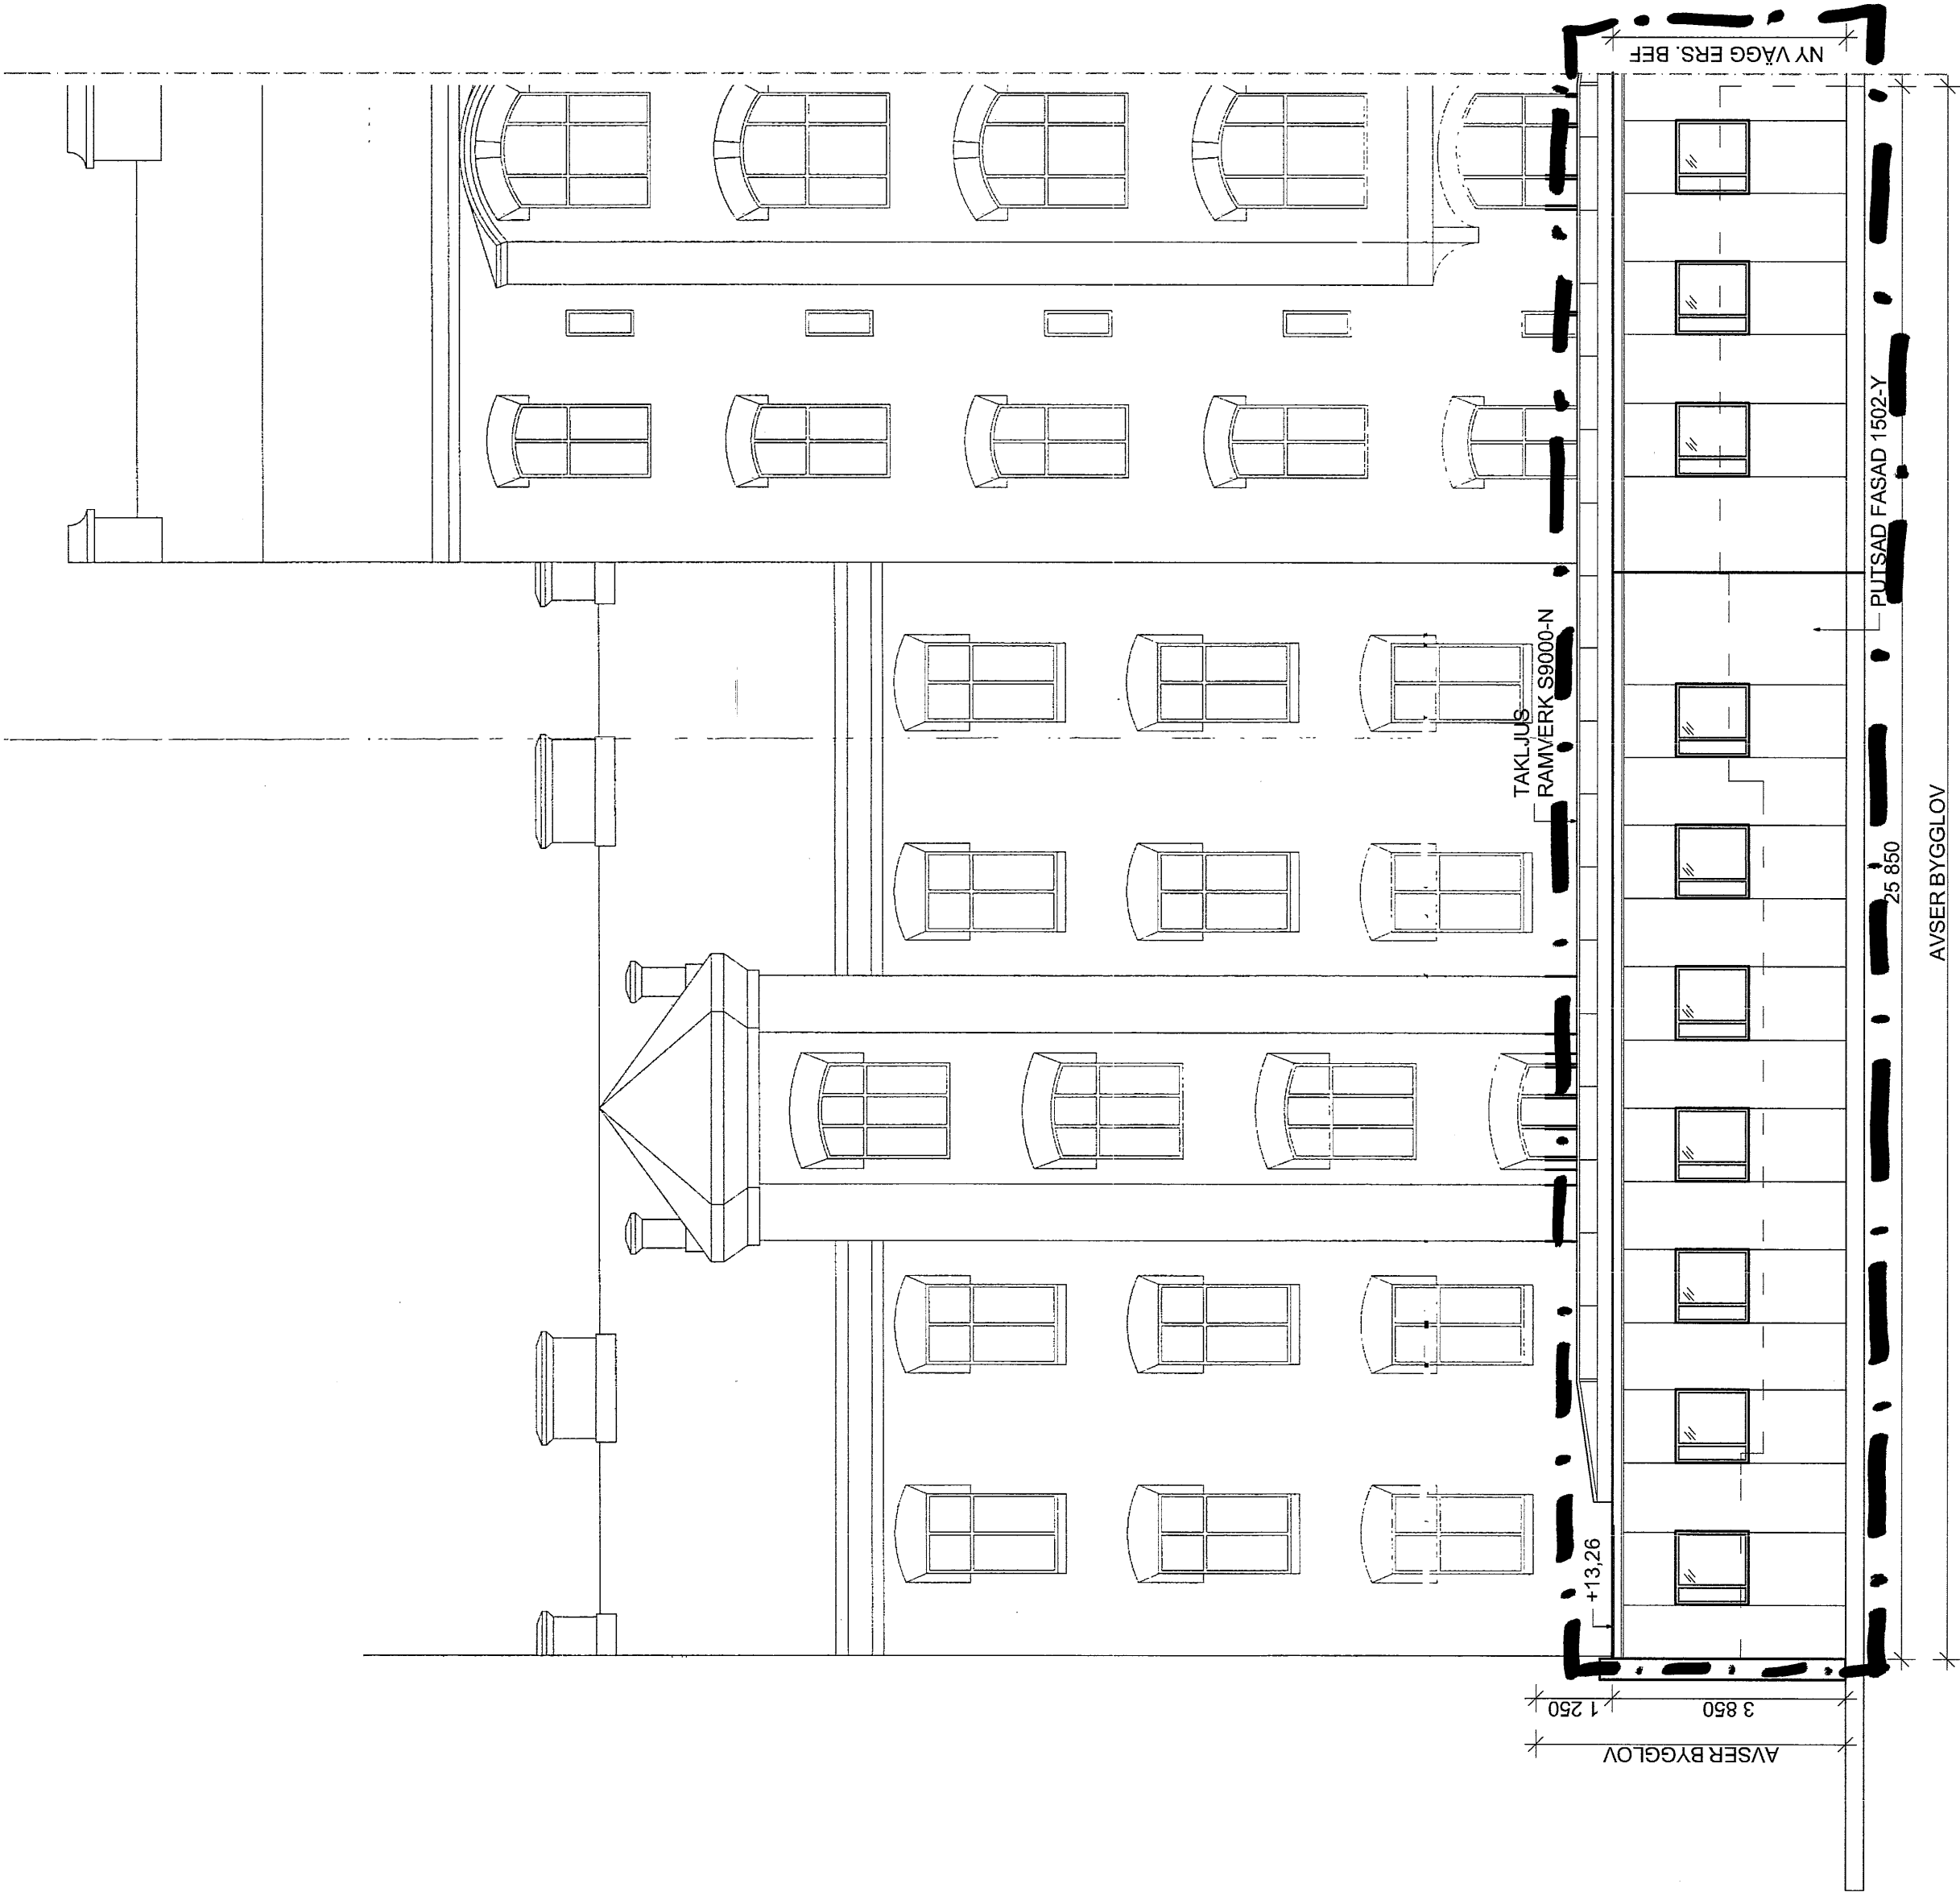

FASAD MOT GÅRD F1
SKALA 1:100 (A1)

