



FÖRKLARINGAR

Samtliga mått anges i millimeter.
Vid revidering av ritning så är utgående släpsteck
genomstruken: Den nya text utgår.
Ny text är understruken: NY TEXT.


FÖRESKRIFTER

Samtliga mått kontrolleras på plats.

F1

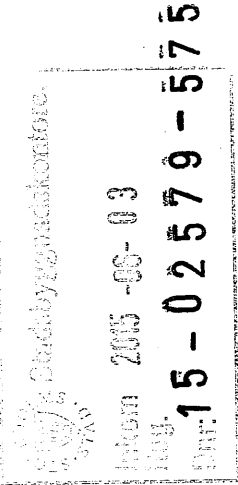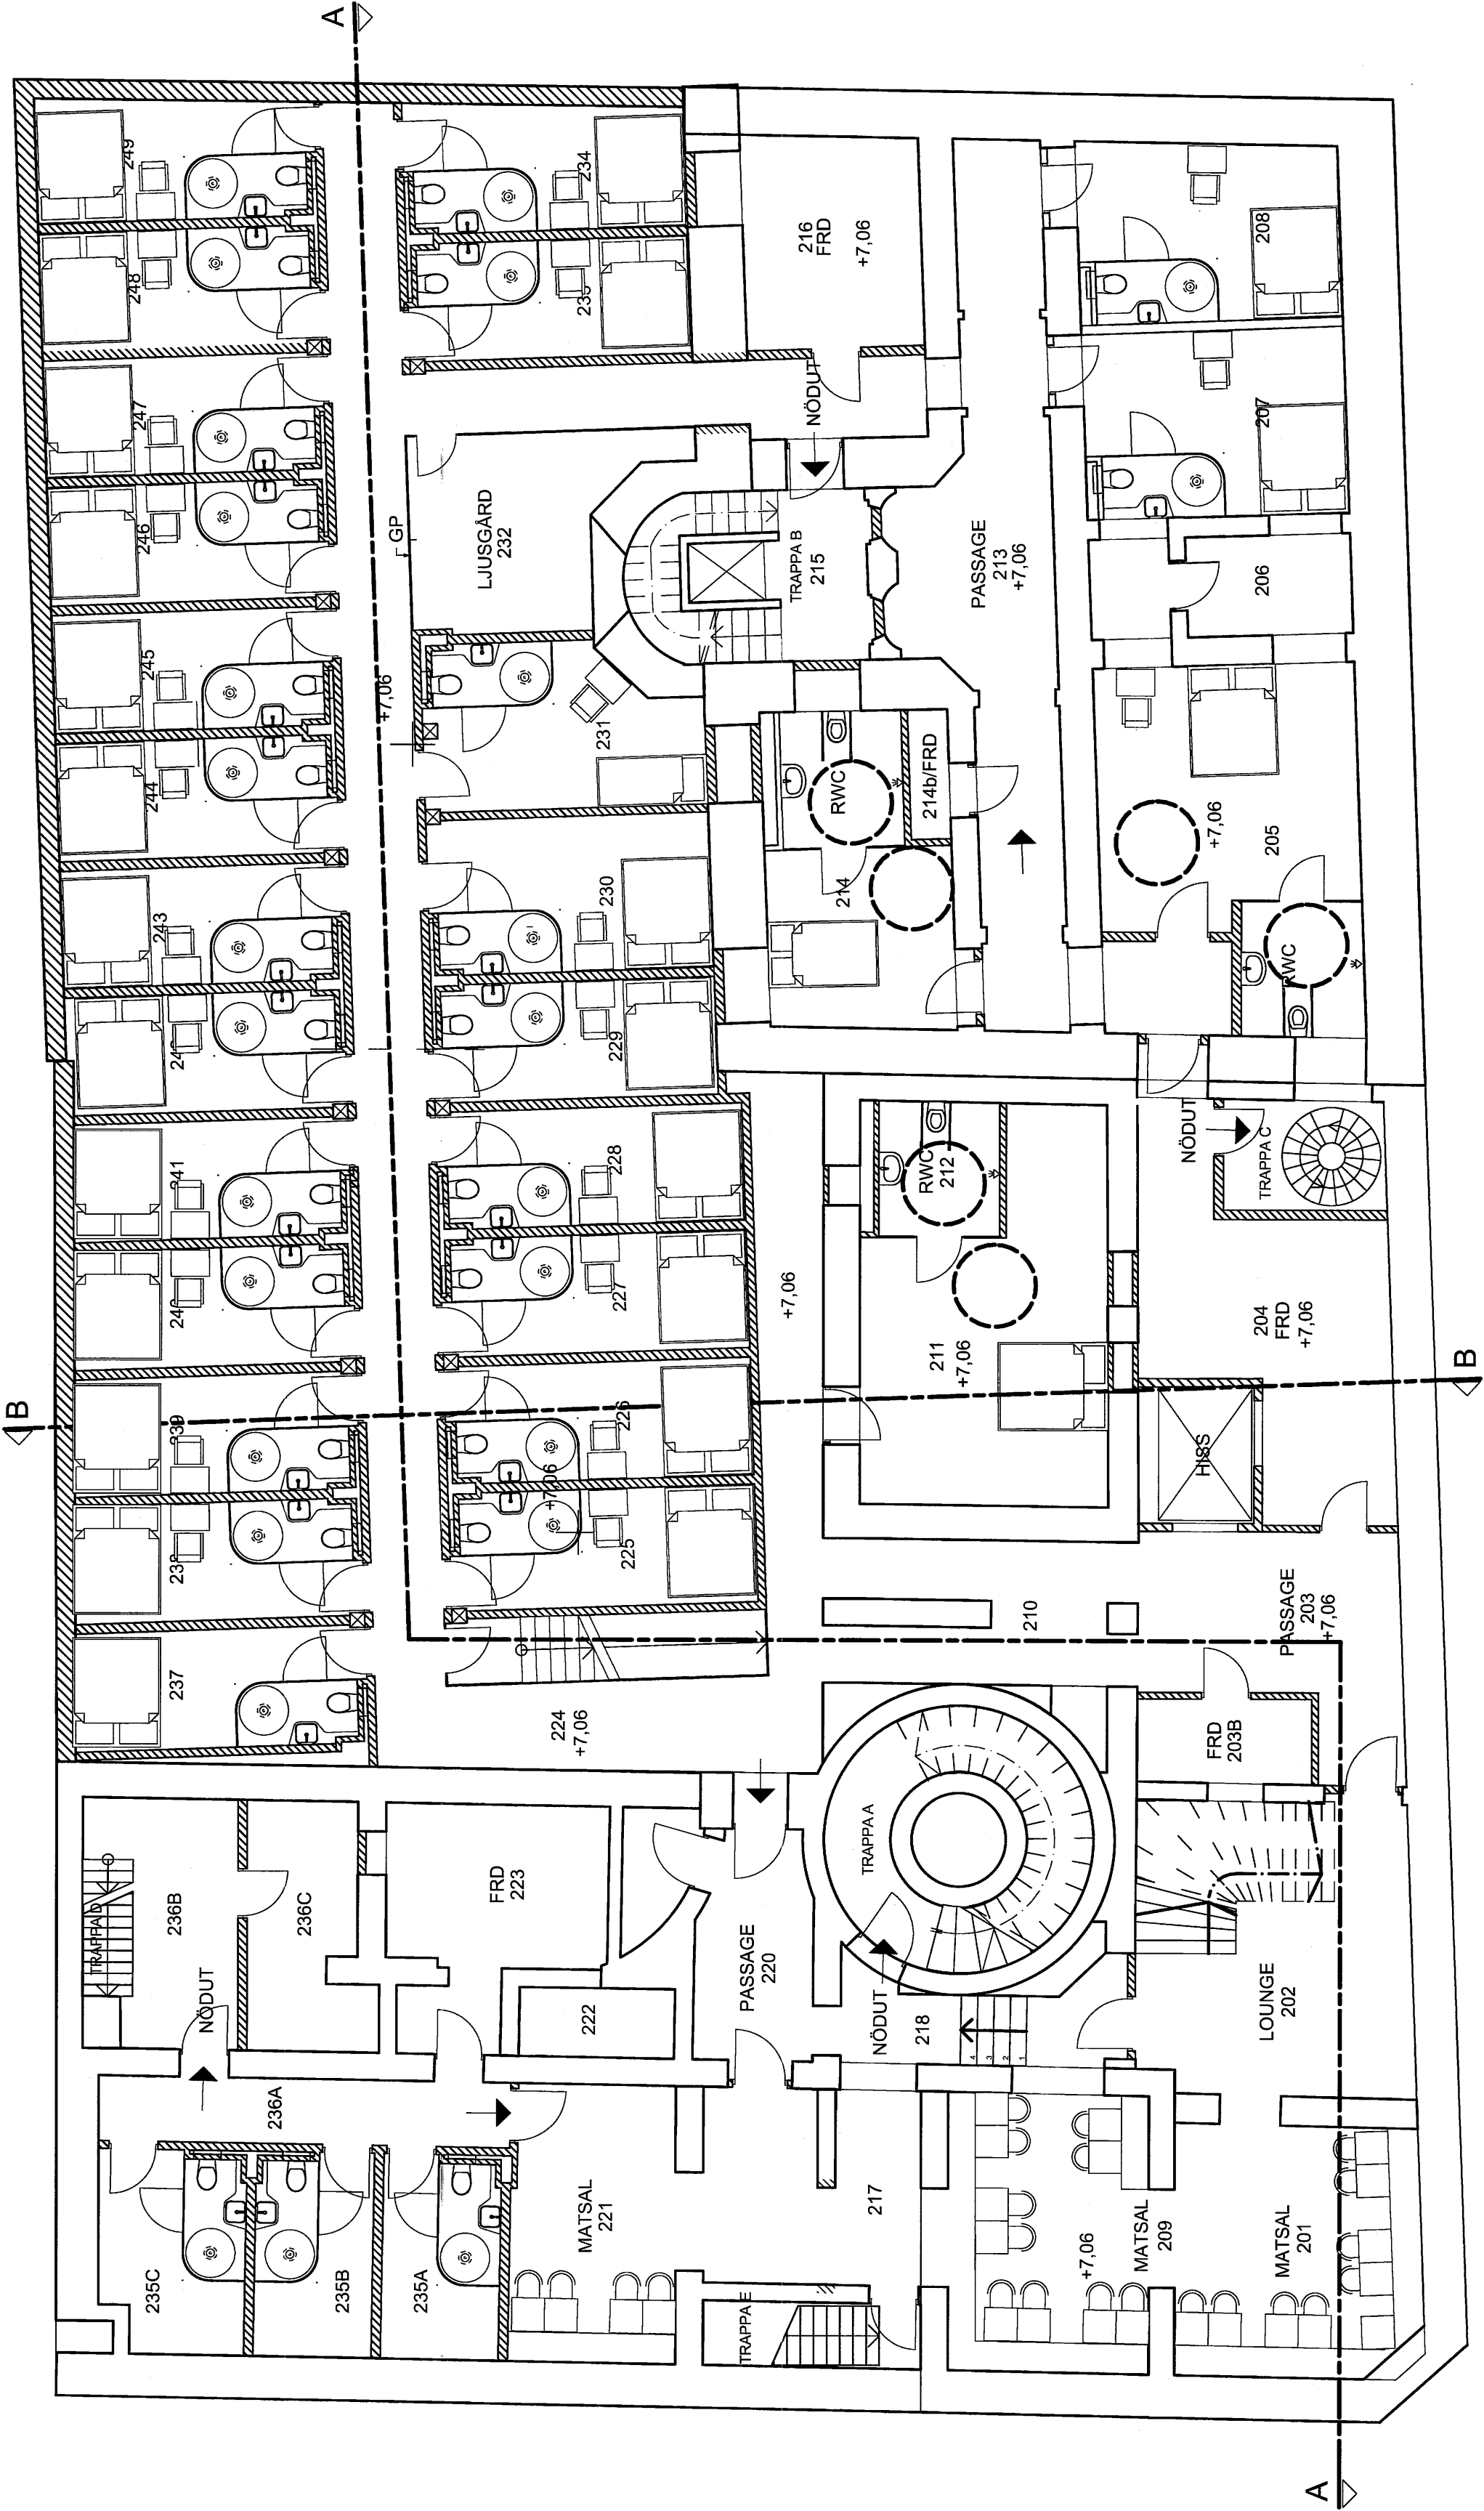

HÄNVISNINGAR

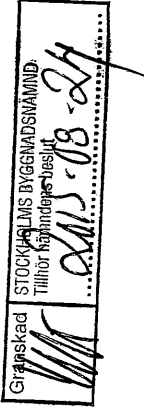

| BET | ANTAL | ÄNDRINGEN AVSEER | DATUM | DN | SGN |
|-----|-------|------------------------|------------|----|-----|
| B | 2 | RUM FÖR FÖRESEENINDE | 2015-05-02 | DN | |
| A | 1 | RUM FÖR FUNKTIONSHINDE | 2015-05-13 | DN | |

BYGGLOVHANDLING

HOTELL SVEAVÄGEN
APELTRÄDET 3 & 4

millimeter arkitektur
pennstiftsritning 7a 112 24 stockholm
tel 08-50 55 55 00
info@millimeter.se www.millimeter.se

| ANSVARIG | HANDLÄGGARE | RITAD AV |
|----------|-------------|----------|
| ML | DN | DN |

Möbleringsplan -1

| PROJEKTNUMMER | SKALA | STOCKHOLM - DATUM |
|----------------|------------|-------------------|
| 1312 | 1:100 A1 | 2015-04-10 |
| RYTNINGSNUMMER | BETECKNING | |
| IA-46.2 | B | |

