


FASAD MOT SYDOST

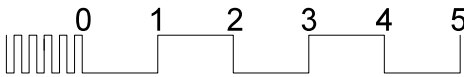

B	KORR KUPBREDD, KULÖR M M 2018-11-27		KA
A	FÖNSTER, KULÖR, KUPÖR 2018-03-22		KA
BET	ÄNDRING AVSER	DATUM	SIGN.
GRANSKNINGSHANDLING			
assiadesign			
Lugnets Allé 41 120 65 Stockholm			
info@assiadesign.se tel.nr: 0700 91 81 18			
UPPDRAG NR	RITAD AV	HANDLÄGGARE	
DATUM 2018.01.11	ANSVARIG K.A.		
LYCKO-PER 1, STOCKHOLM			
FASADÄNDRING			
FASADER			
SKALA 1:100 (A3)	RITNINGSNR A-40.3-001	BET B	