


FÖRKLARINGAR

SE RITNING A-2

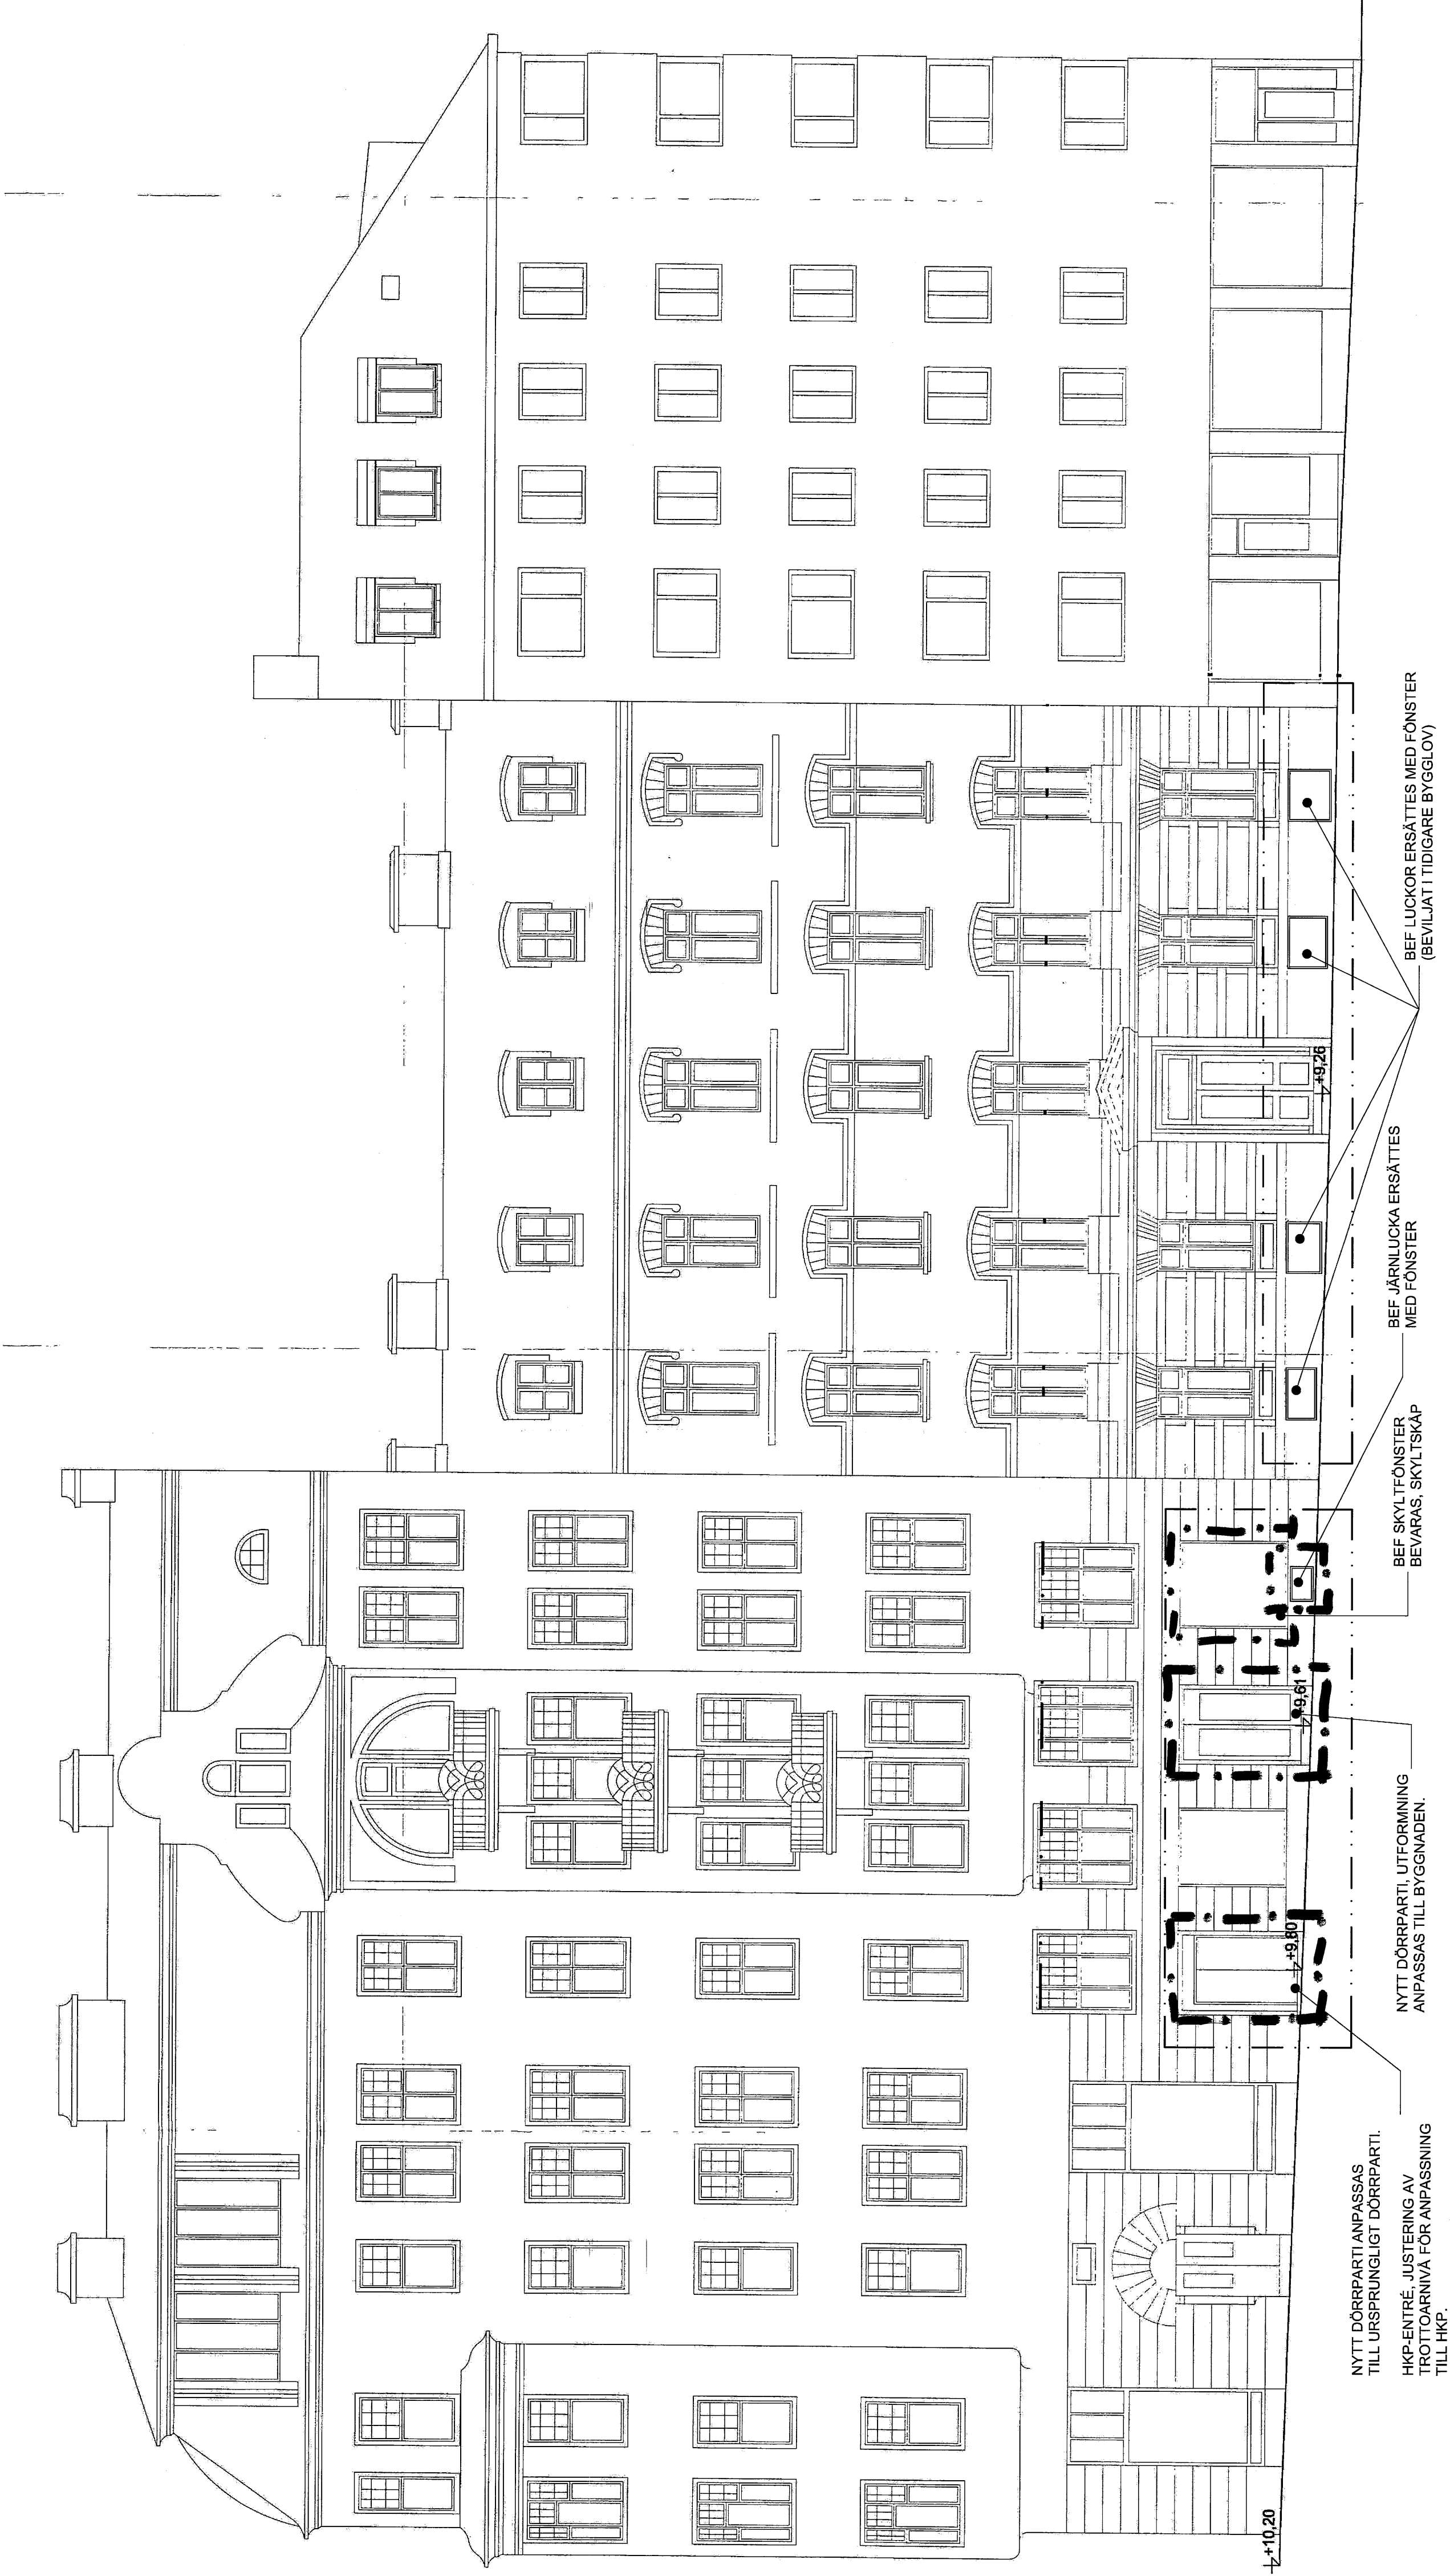

FÖRESKRIFTER

SE RITNING A-2


Stadsbyggnadskontoret
Inkom 2016-07-15
Besl. 15-02579-575
Datum

HÄNVISNINGAR

SE RITNING A-2

SEK
BYGGLOVETS OMFATTNING

STADSBYGGNADSKONTOR
2016-07-15

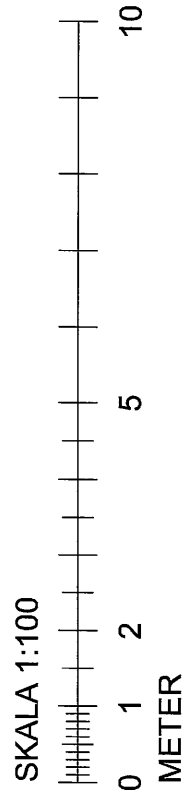

Arkitekter
Karlensgatan 53, 113 35 Stockholm
Telefon 08-54471860 Fax 08-54471861
E-post: info@arkitekterna.se

BYGGLOVHANDLING	BYGGLOVHANDLING	BYGGLOVHANDLING
Apeitradet 3-4	FASAD MOT MARKVARDSGATAN	ANSVARIG
UPPDRAG NR D225	WIK MP	SKALA 1:100
RIKSKONSTR	HANDLAGARE	NUMMER
	Ulf Nilsson	A-5
BET		