

FÖRKLARINGAR

SE RITNING A-2

FÖRESKRIFTER

SE RITNING A-2

FÄRGSÄTTNING UTFÖRES ENLIGT SENARE I  
SAMRÅD MED KULTURHISTORISK SÄKKUNNING  
SAMT FÄRGSÄTTNINGSKONSULT.

Stadsbyggnadskontoret  
Inkom 2016-07-15  
För  
Datum 15-02579-575



HÄNVISNINGAR

SE RITNING A-2

BYGGLOVETS OMFATTNING

STADSBYGGNADSKONTORET  
2016-08-01

SKALA 1:100

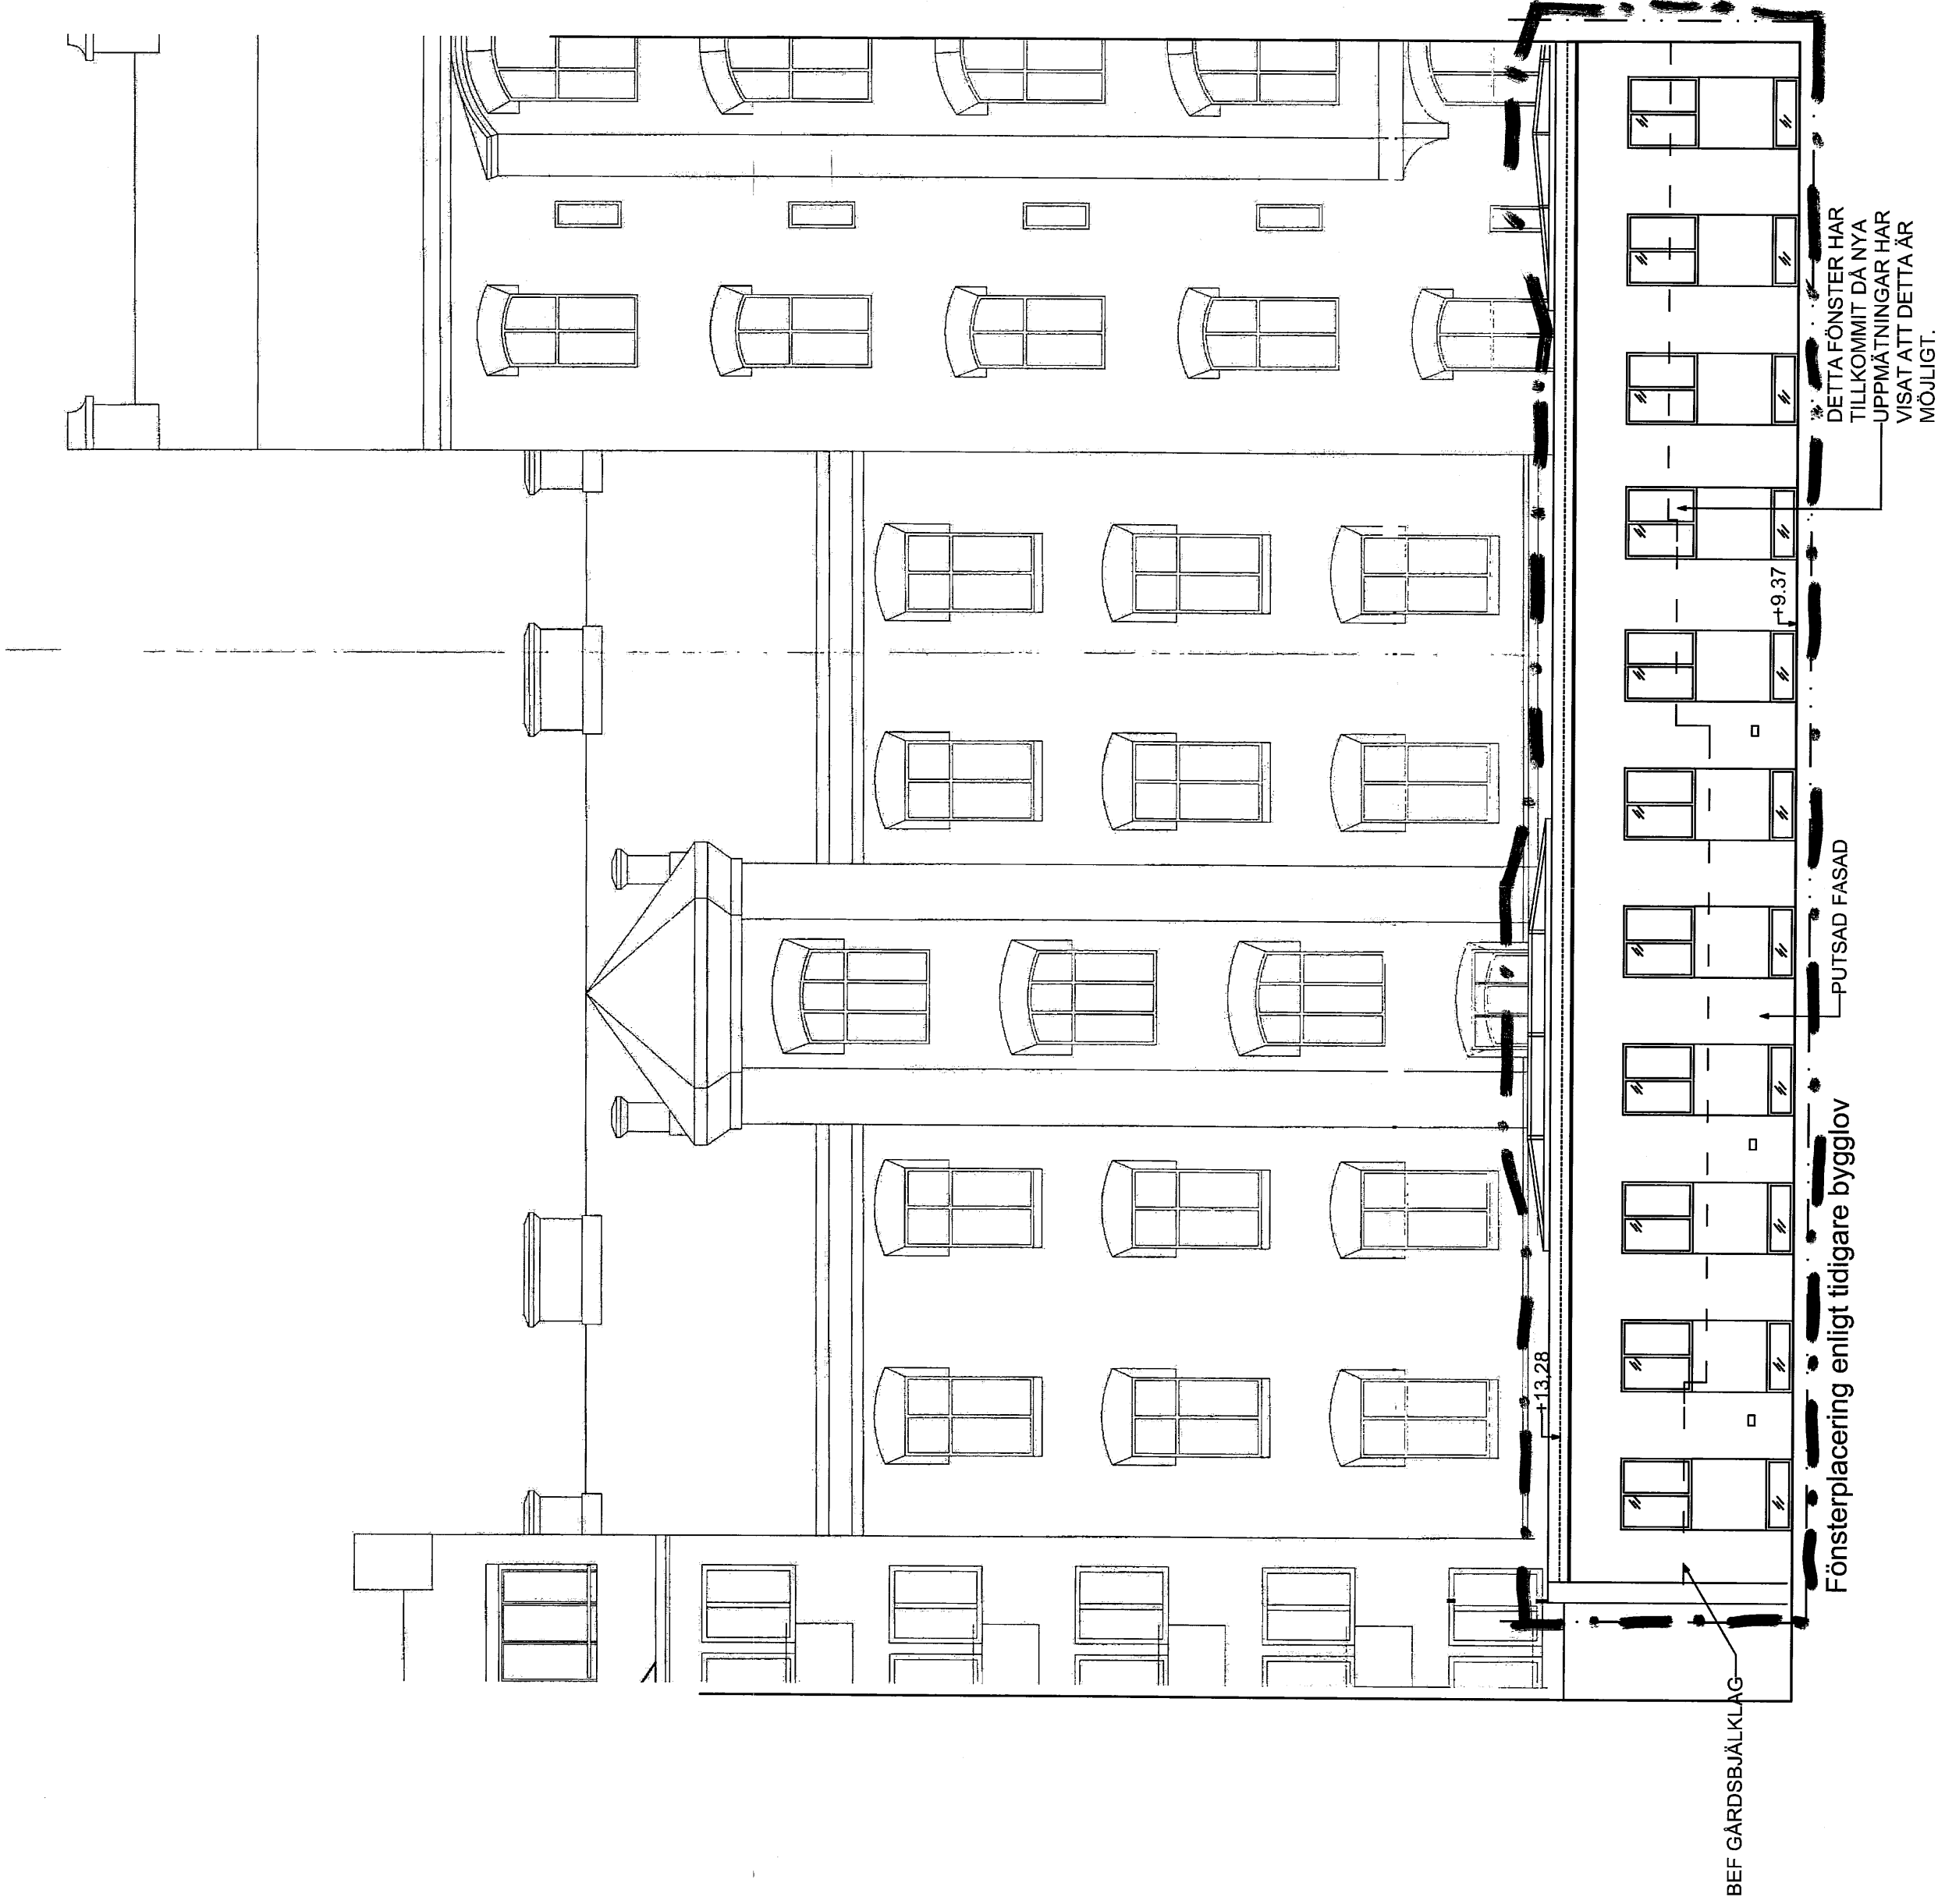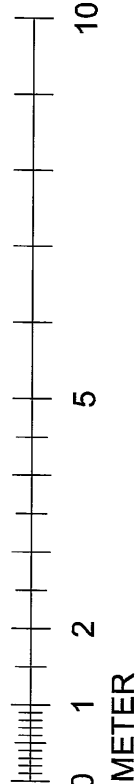

	BYGGLOV/HANDLING				DATUM
	Apellträdet 3-4				2016-07-15
	FASAD MOT GÅRD				ANSVARIG
					Ulf Nilsson
	UPPDRAG NR	RITAD/KONSTR	HANDLÄGGARE	NUMMER	BET
	D225	WK/MP	Ulf Nilsson	A-6	
					SKALA
					1:100