

FÖRKLARINGAR

SE RITNING A-2

FÖRESKRIFTER

SE RITNING A-2



HÄNVISNINGAR

SE RITNING A-2

Stadsbyggnadskontoret  
2016-07-15  
15-02579-575

BYGGLOVETS OMFATTNING

2016-08-01

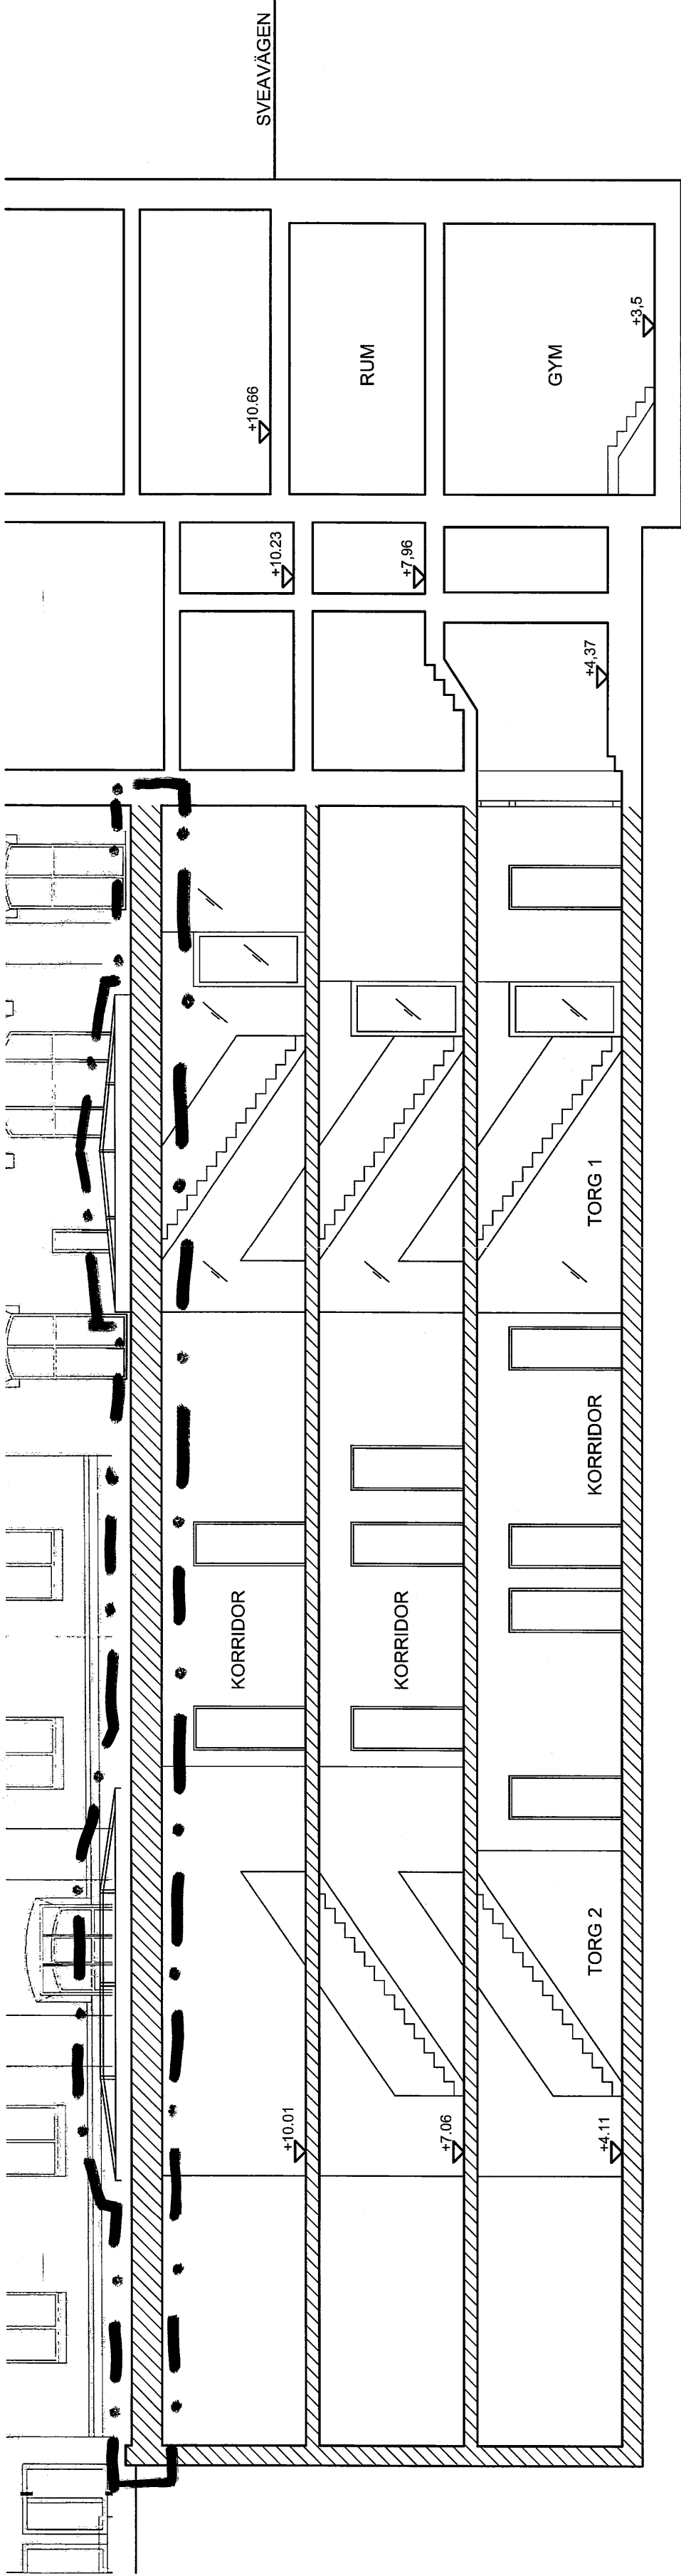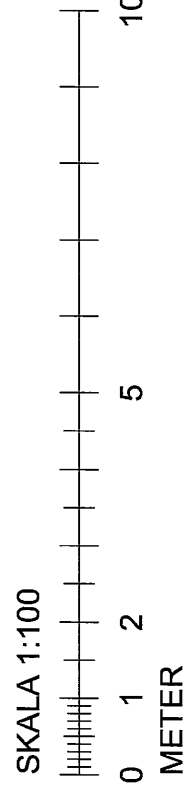

	BYGGLOVHANDLING		DATUM	2016-07-15
	Apellrådet 3-4		ANSVARIG	Ulf Nilsson
	SEKTION A		SKALA	1:100
	UPPRAG NR	RITADKONSTR	HANDLÄGGARE	BET
D225			NUMMER	A-7