

FÖRKLARINGAR


SE RITNING A-2


FÖRESKRIFTER


SE RITNING A-2

HÄNVISNINGAR


SE RITNING A-2

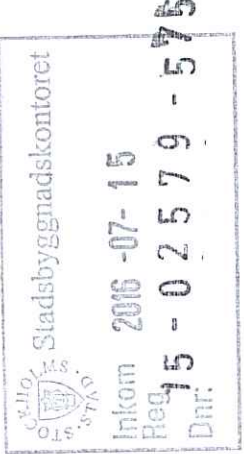

	BYGGLOVHANDLING		DATUM	2016-07-15	
	Apellrådet 3-4		ANSVARIG	Ulf Nilsson	
	SEKTION B OCH C		SKALA	1:100	
	UPPRAG NR D225		NUMMER	A-8	
Arkitekter			STATSKONSTR	Ulf Nilsson	
Karlbergsgatan 53, 113 35 Stockholm			BYGGLOVETS OMFATTNING	BET	
Telefon 08-54571850 Fax 08-54571861			WKT MP		
E-POST: info@ulfnilsson.se					

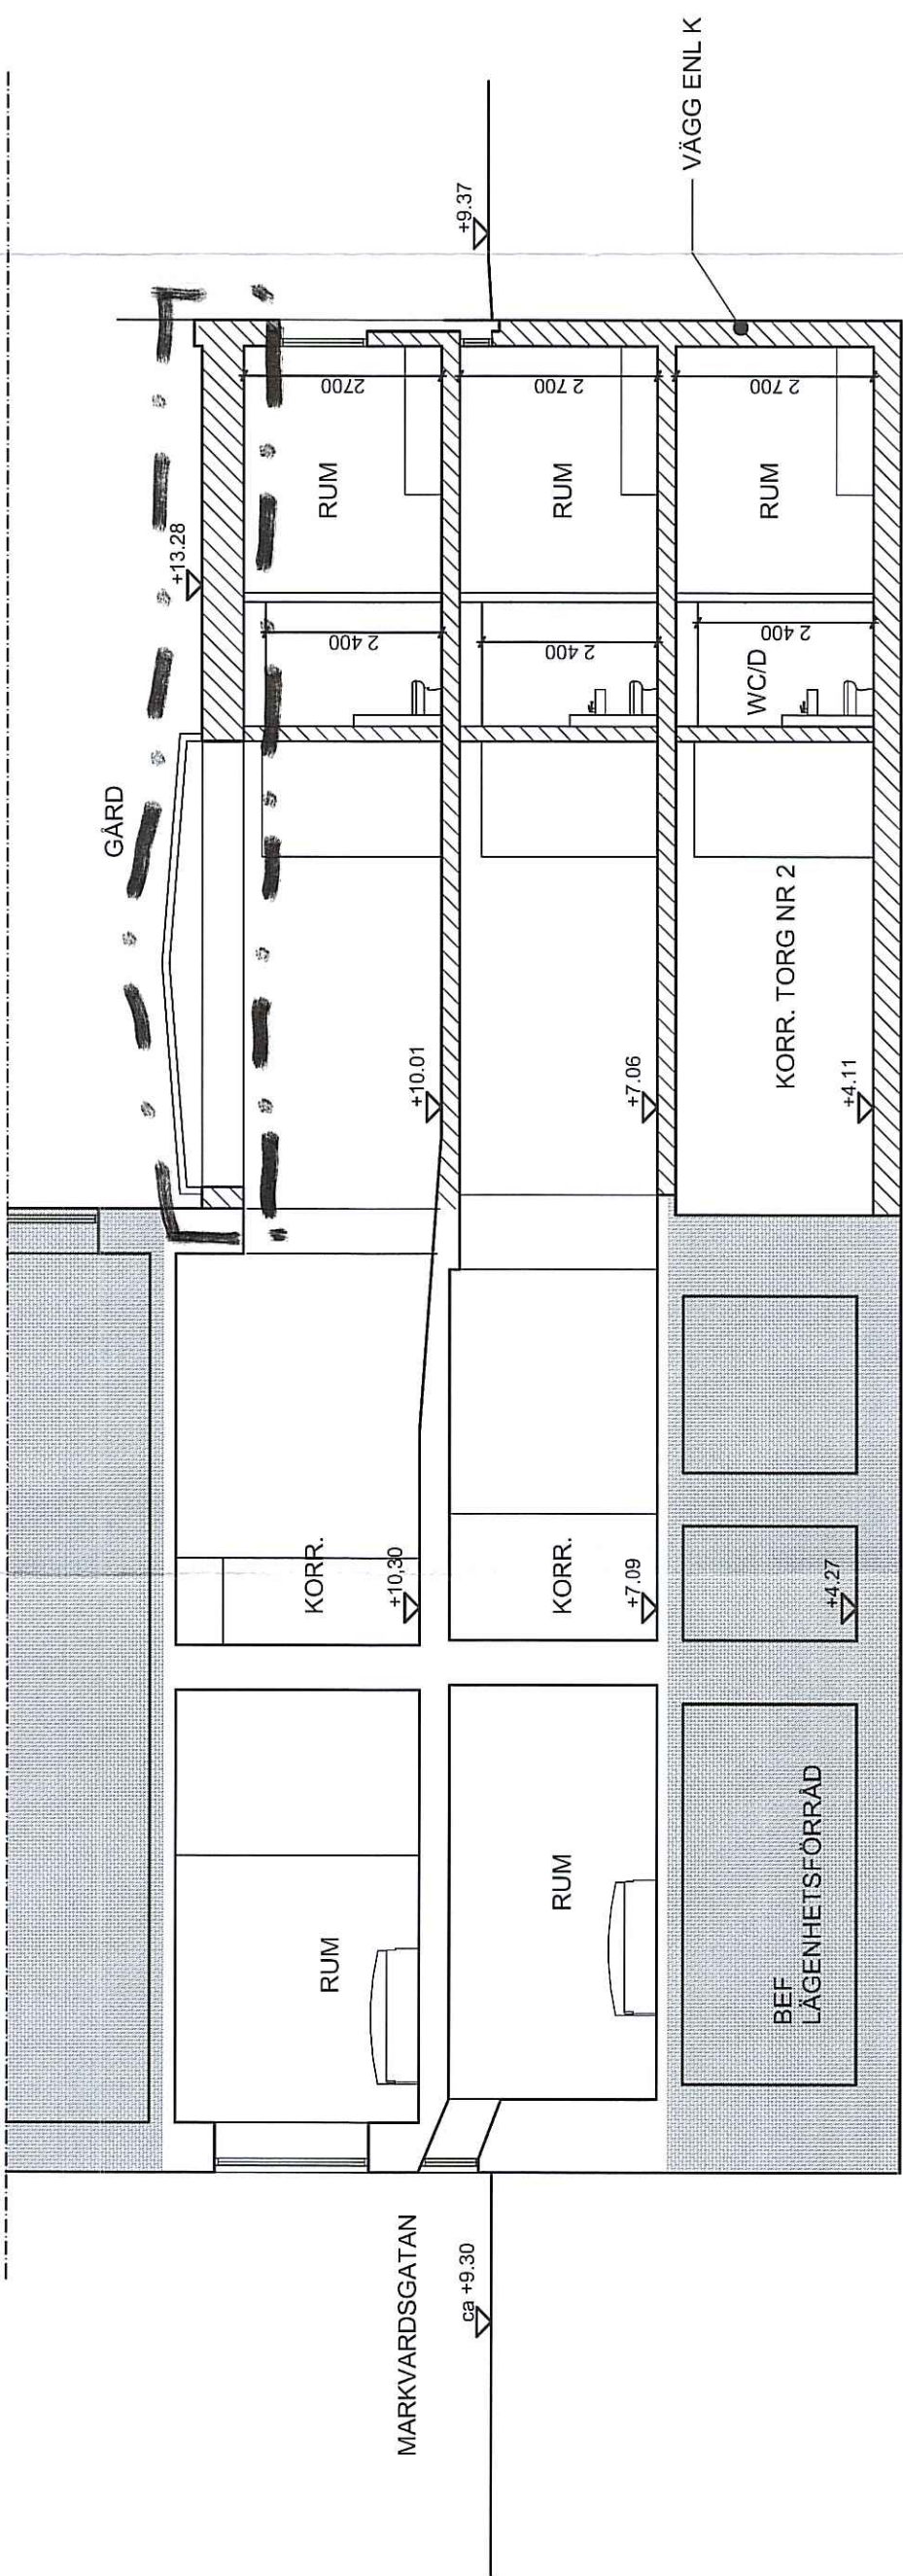

SEKTION B

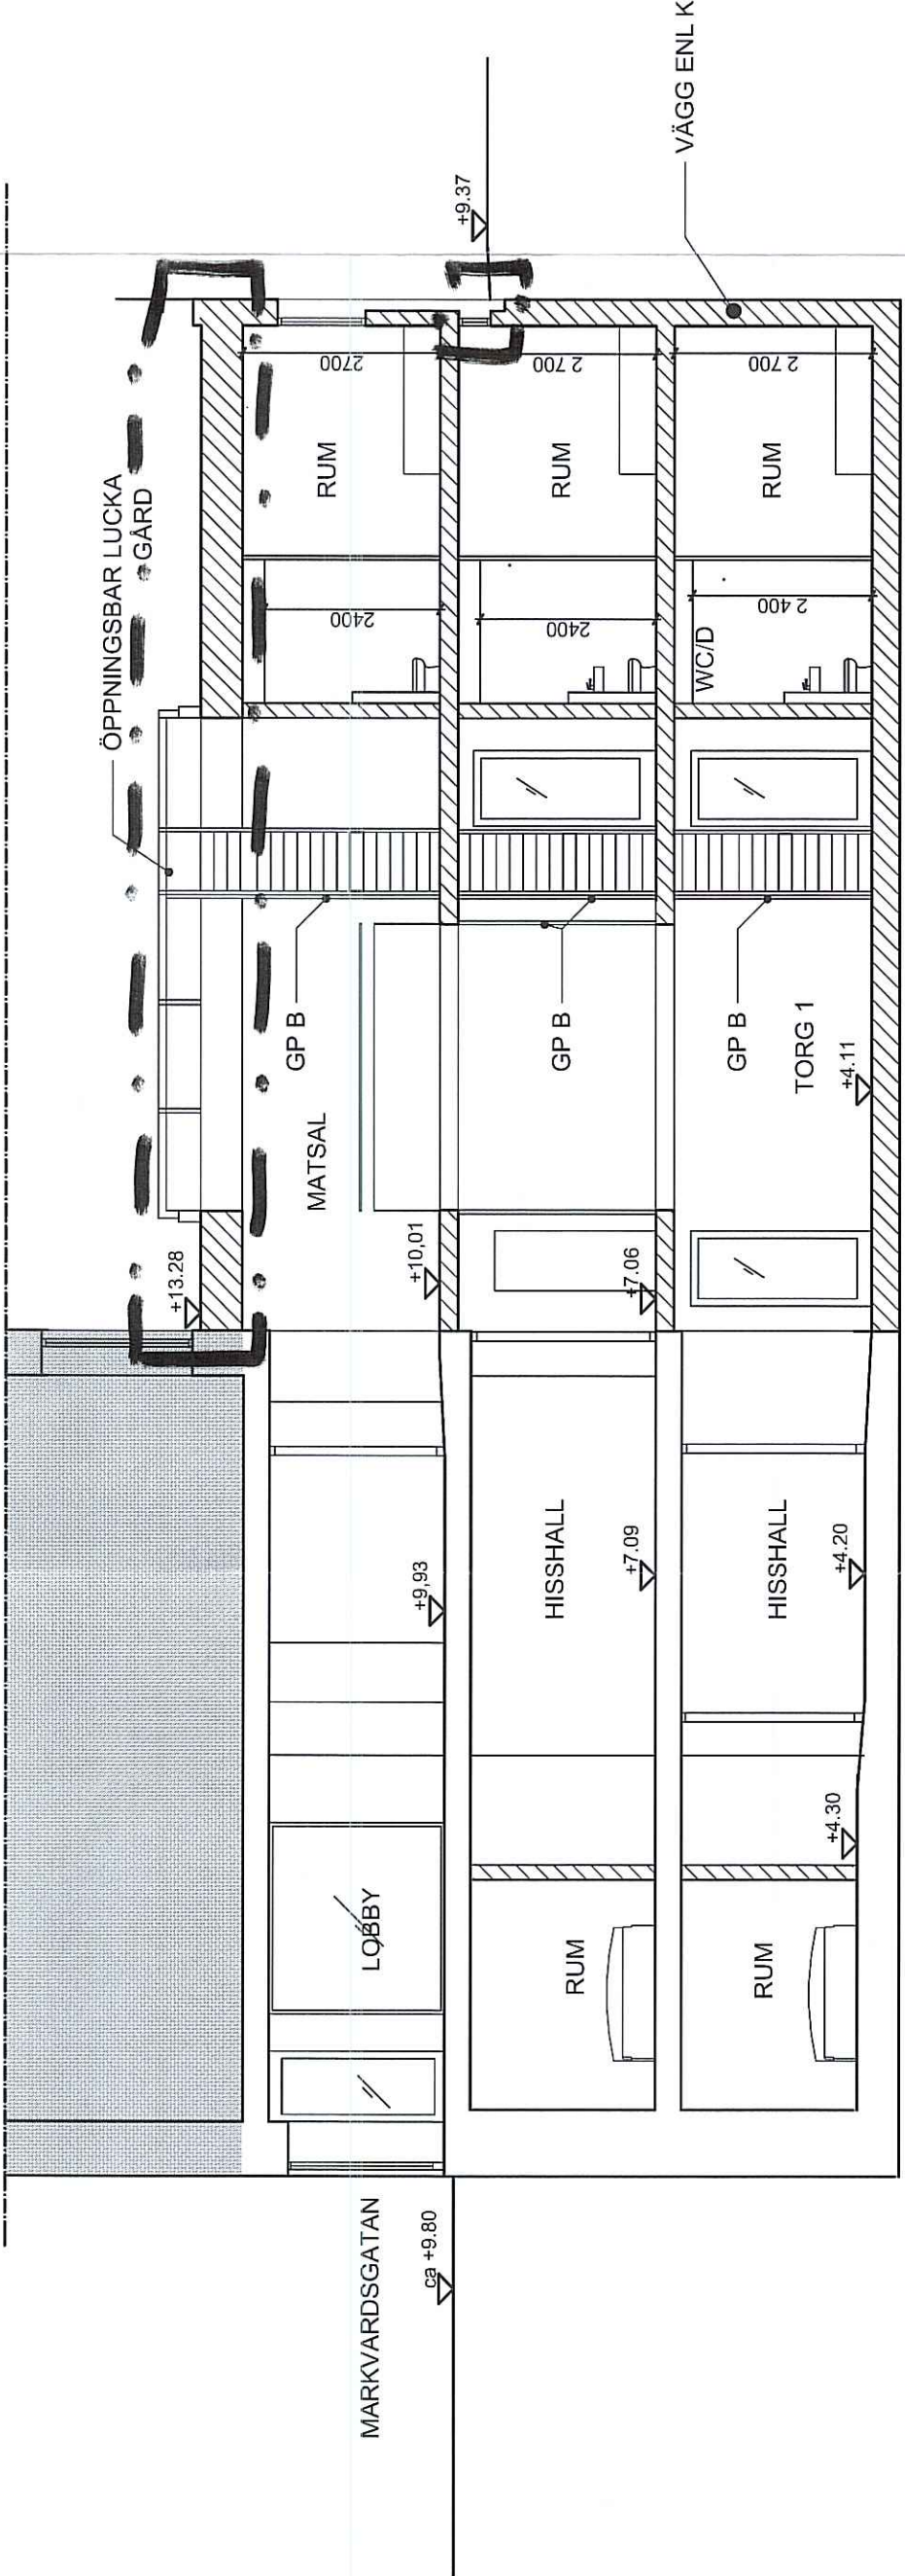

SEKTION C

