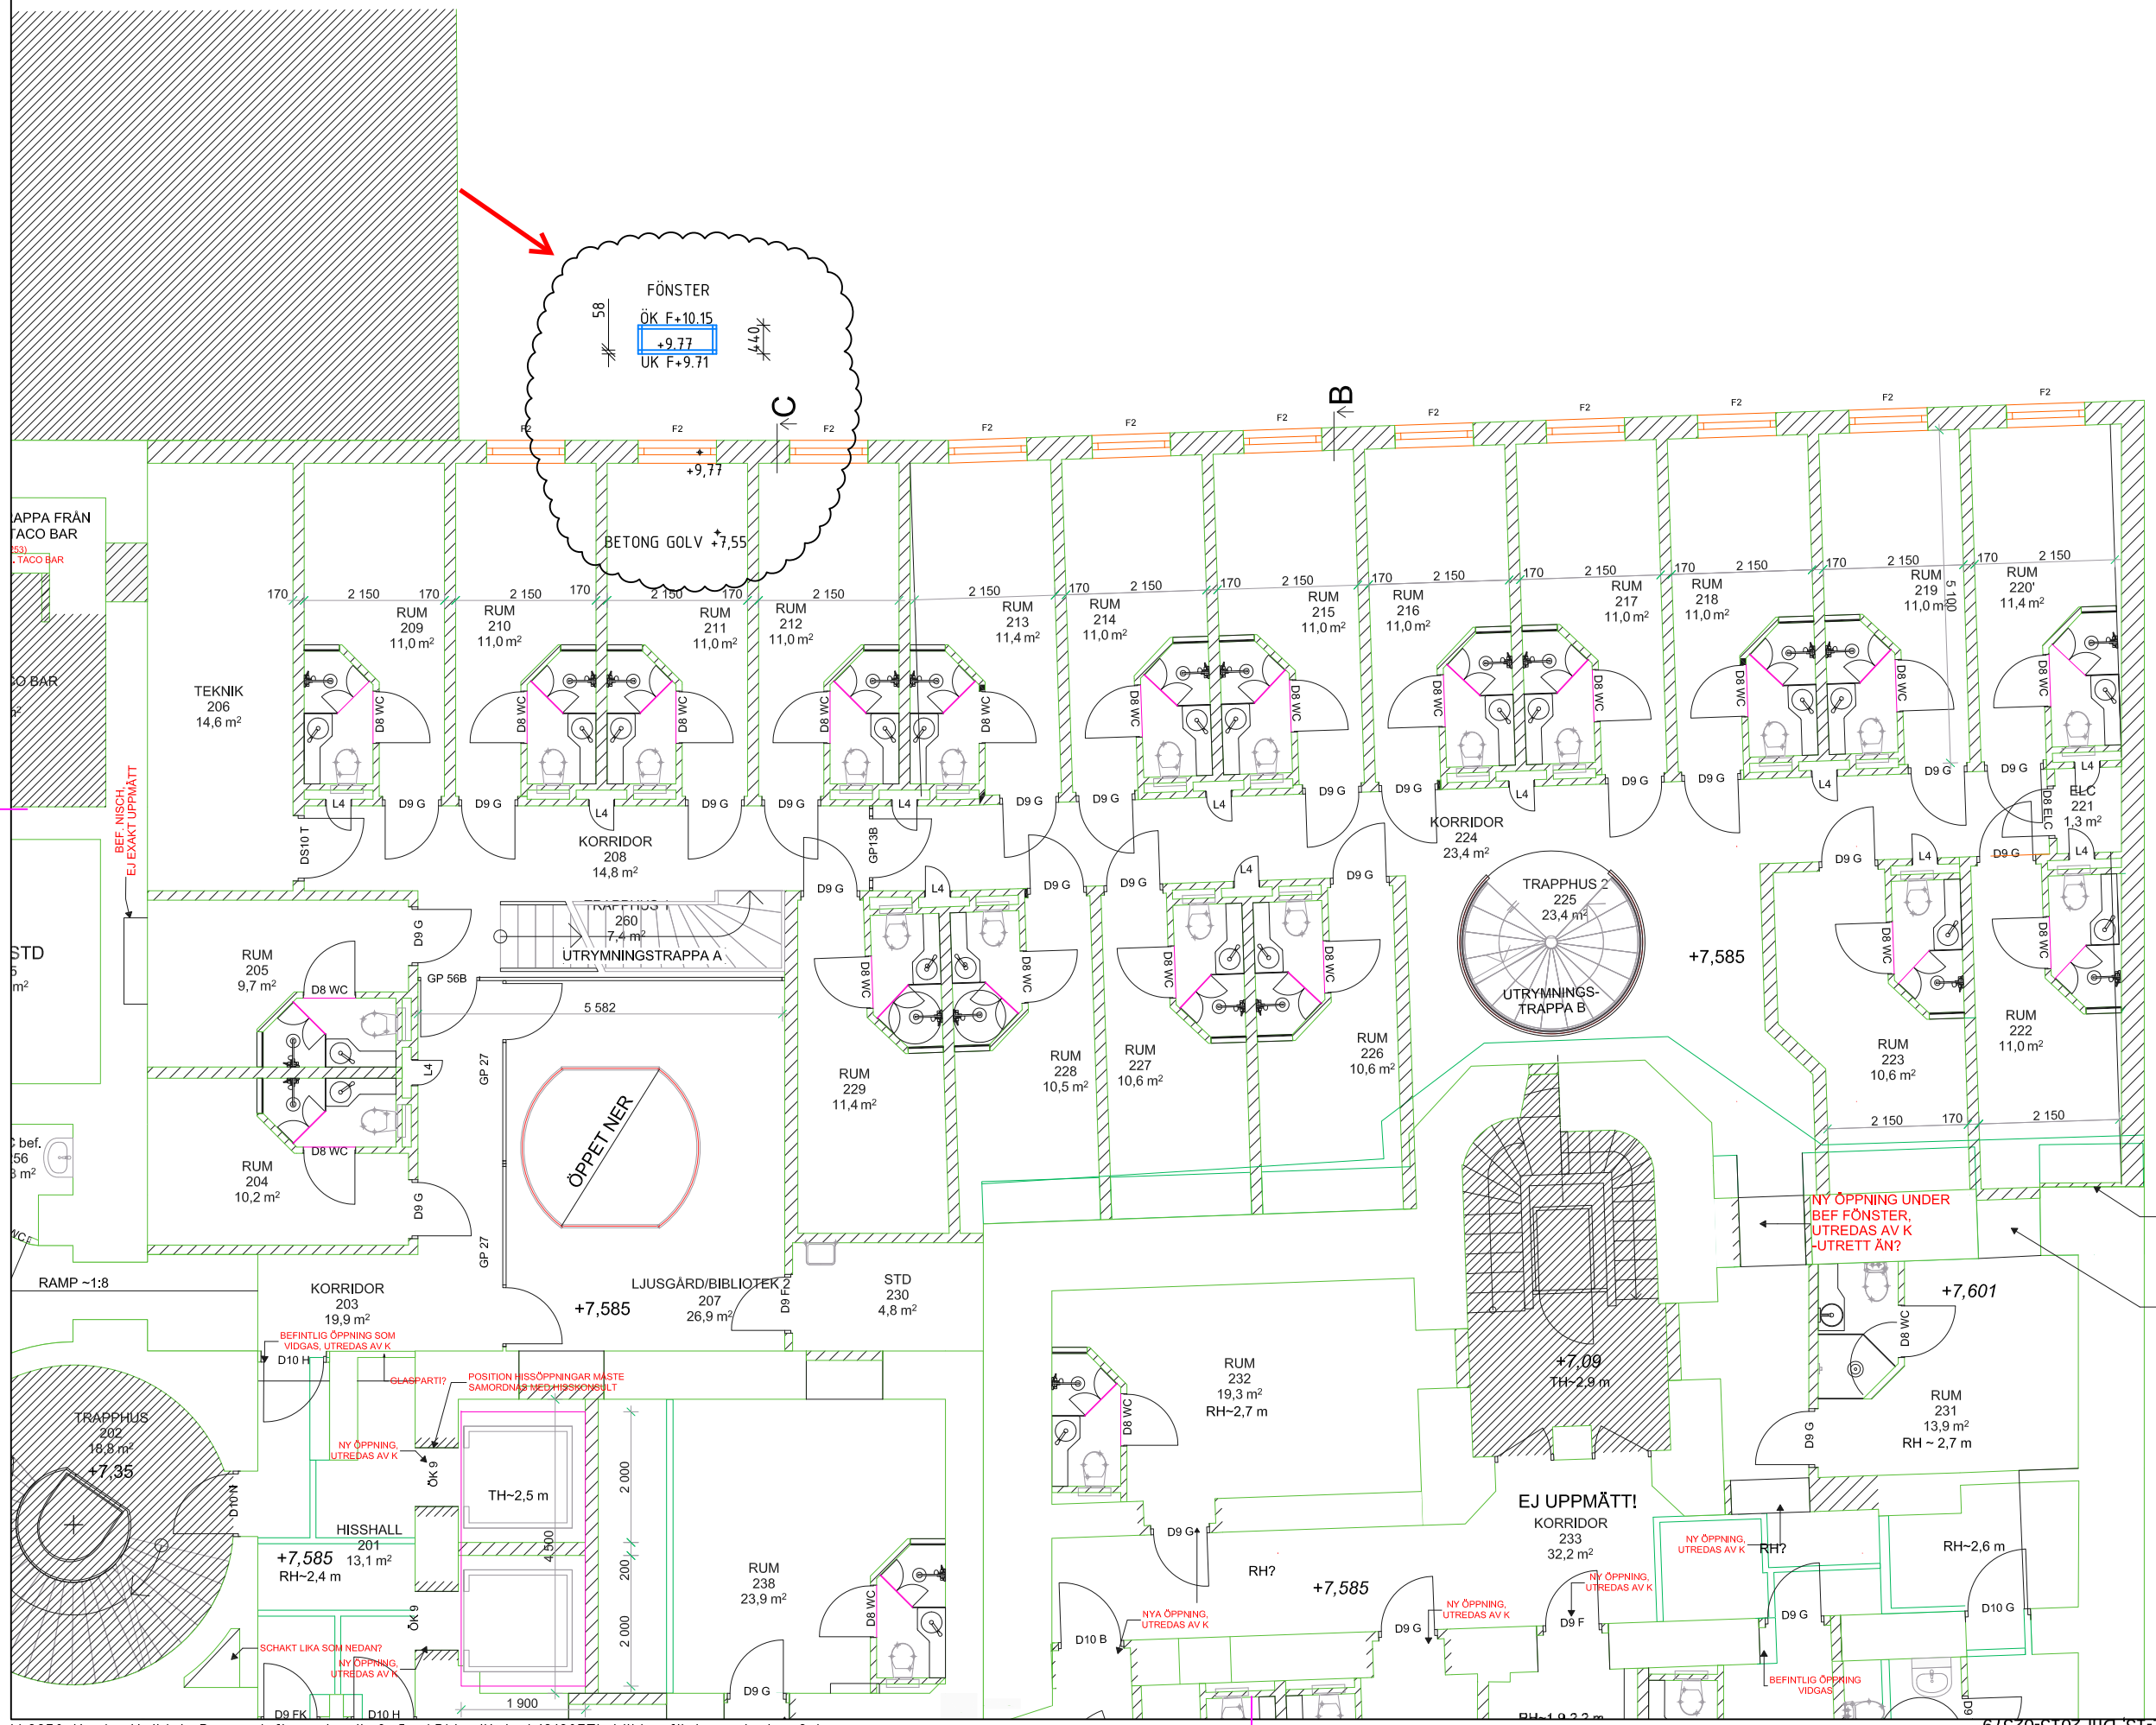

FÖRKLARINGAR

A
20
16
V

BET	ANT	ÄNDRINGEN AVSER	DATUM	SIGN

Kv Apelträdet

MÄT KONSULT
Svärdlångsvägen 32
120 60 Årsta
Tel 08/645 19 00
www.matkonsult.se

Z Mätkonsult Sverige AB Tel 08/645 19 00

PROJEKT NR	RITAD/KONSTR AV	HANDLÄGGARE
2850	Teija Leppinen	
DATUM	ANSVARIG	
2018-12-07	KO	

Höjder tagna på fönster och betong golv. RH2000

SKALA	NUMMER	BET

Bilaga 1

I:\2850-Kv Apelträdet, Byggnadsfirma Janrik & Co AB\Inmätning\181207TL höjder fönter golvplan 2.dwg

Inkom till Stockholms stadsbyggnadskontor - 2018-12-13. Dnr 2015-02579