FÖRKLARINGAR

ALLA MÅTT ANGES I MILLIMETER

BETECKNINGAR:

AZ = ALUZINK
LI = LINSPÄNNFÄSTE FÖR GATUBELYSNING
P1 = PUTS KULÖR 1
P2 = PUTS KULÖR 2
P3 = PUTS/MÅLAD BETONG KULÖR 3
SC = SOLCELLSPANELER
SG = SCREENTRYCKT GLAS, TYP B OCH C
SKT = SKÄRMTAK
N1 = NATURSTEN TYP 1
N2 = NATURSTEN TYP 2
N3 = NATURSTEN TYP 3
KS = KABELSKÅP
T1 = TERRAZZO KULÖR 1
T2 = TERRAZZO KULÖR 2
TR = TUBRÖR KRING STUPRÖR 1700 Ö MARK
VL = VARNINGSLAMPA
YG = YTTERVÄGGSGALLER

= FASADARMATUR

HÄNVISNINGAR

KULÖRER OCH STENSORTER SE UTVÄNDIG KULÖR- OCH MATERIALBESKRIVNING

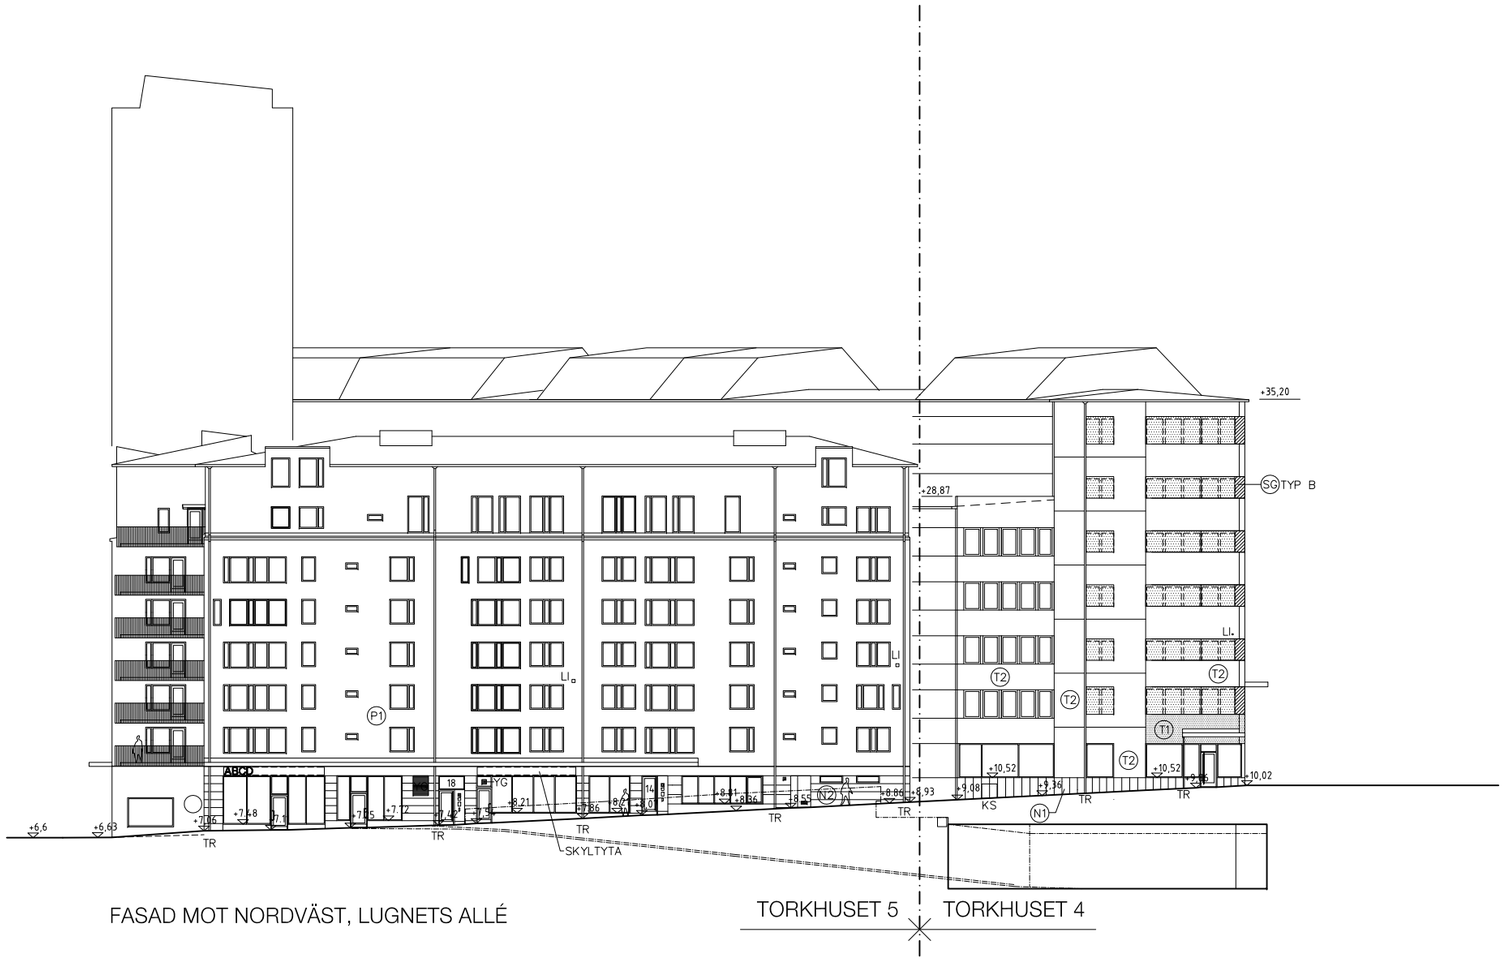

FASAD MOT NORDVÄST, LUGNETS ALLÉ

TORKHUSET 5 TORKHUSET 4

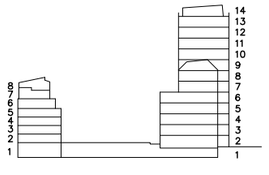

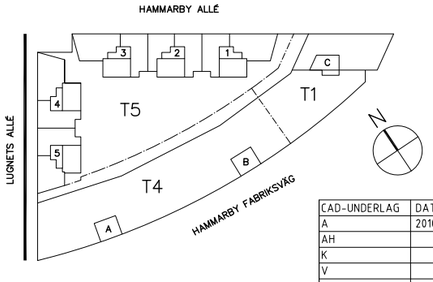

0 5 10 15 m

REV	ANT	REVIDERINGEN AVSER	SIGN	DATUM

SKANSKA

RELATIONSHANDLING

TORKHUSET 1, 4 OCH 5
STOCKHOLM -

FAMILJEBOSTÄDER
AREIM

☒	A ERSÉUS ARKITEKTER AB	08-556 939 00
☐	AH ON ARKITEKTER AB	08-599 090 89
☐	K ELU KONSULT AB	08-622 91 08
☐	E ELPLANERING AB	08-410 986 72
☐	V RAGNAR SANDSTRÖM AB	08-644 02 95
☐	W RAGNAR SANDSTRÖM AB	08-644 02 95
☐	M L CRAMMER PROJBYRÅ AB	08-85 03 50
☐	- -	-

UPPDRAG NR	RITAD AV	HANDLÄGGARE
2190	ME, LJ	JL, ME

DATUM 2010-03-01
ANSVARIG J LARSSON

CAD-UNDERLAG	DATUM
A	2010-03-01
AH	
K	
V	
W	
E	

FASAD MOT LUGNETS ALLÉ, NORDVÄST

SKALA A1= 1:200 A3= 1:400
NUMMER A-40.3-T003
REV

Inkom till Stockholms stadsbyggnadskontor - 2019-01-30, Dnr 2018-18295

XREF: ..\..\A\MODELL\A40-F01DWG

PLOT: 2010-02-24 11:43:49