




STOCKHOLMSSTAD

STADSBYGGNADSKONTORET

Datum: 2018-12-14 Skala: 1:400

Referenssystem: Sweref99 18 00, RH2000

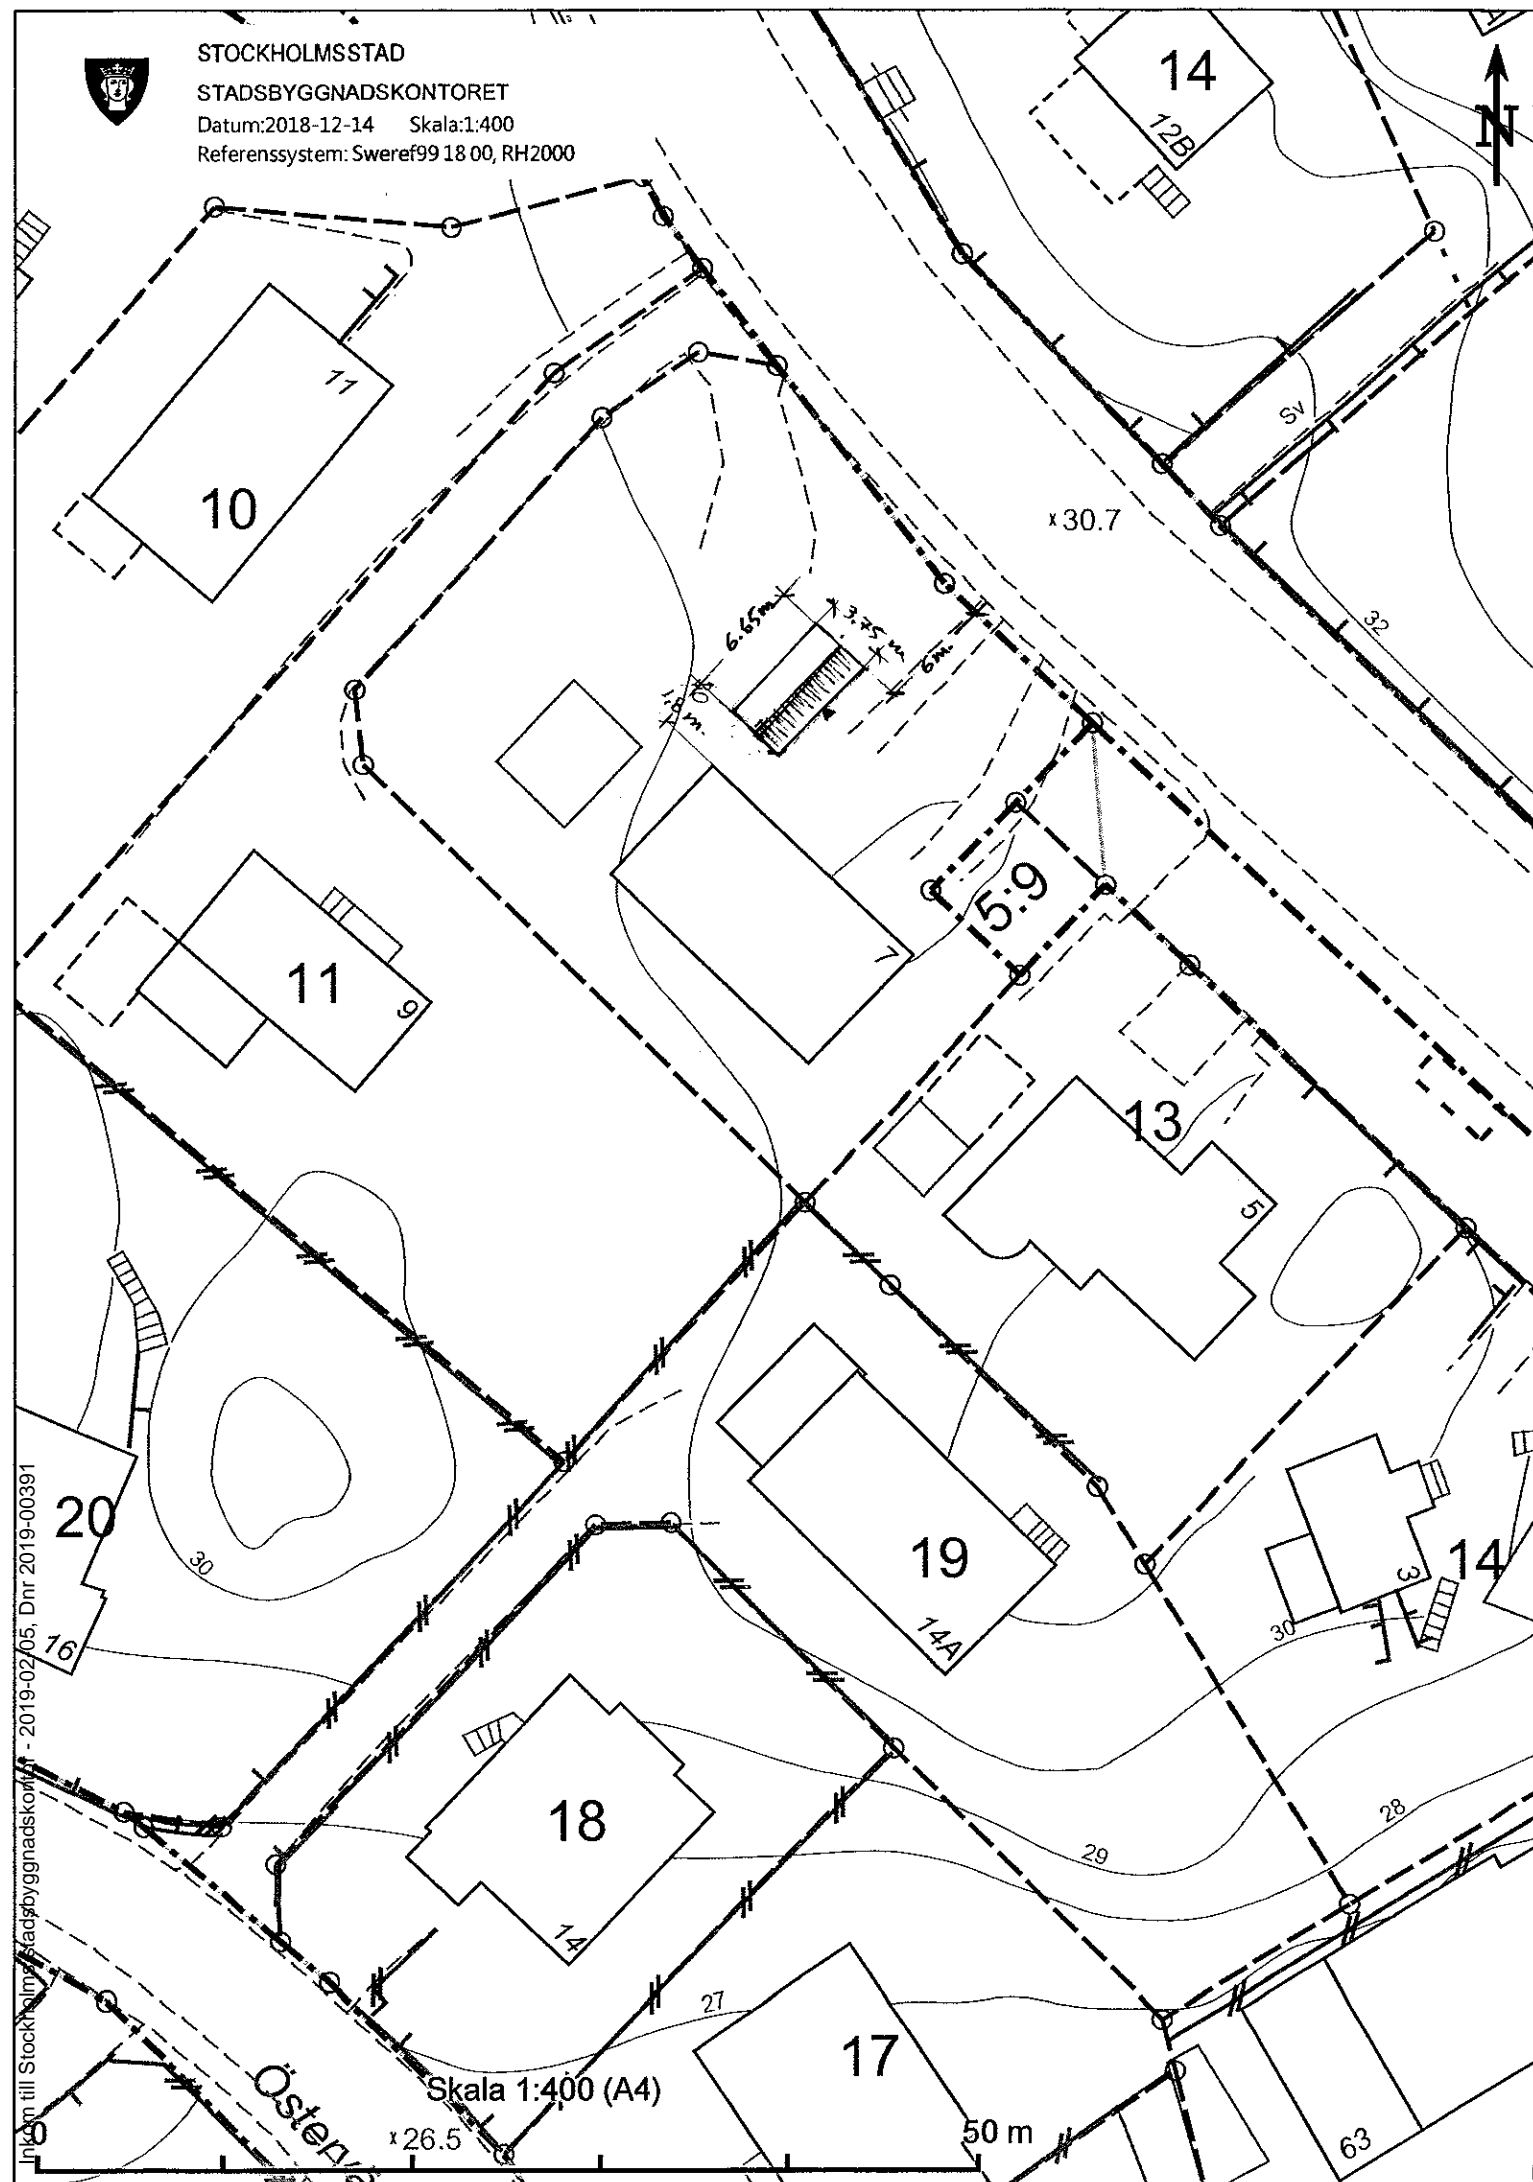

Inkom till Stockholms stadsbyggnadskontor - 2019-02-05, Dnr 2019-00391