



HUS B-E  
ÖVRE PLAN- PÅBYGGNAD

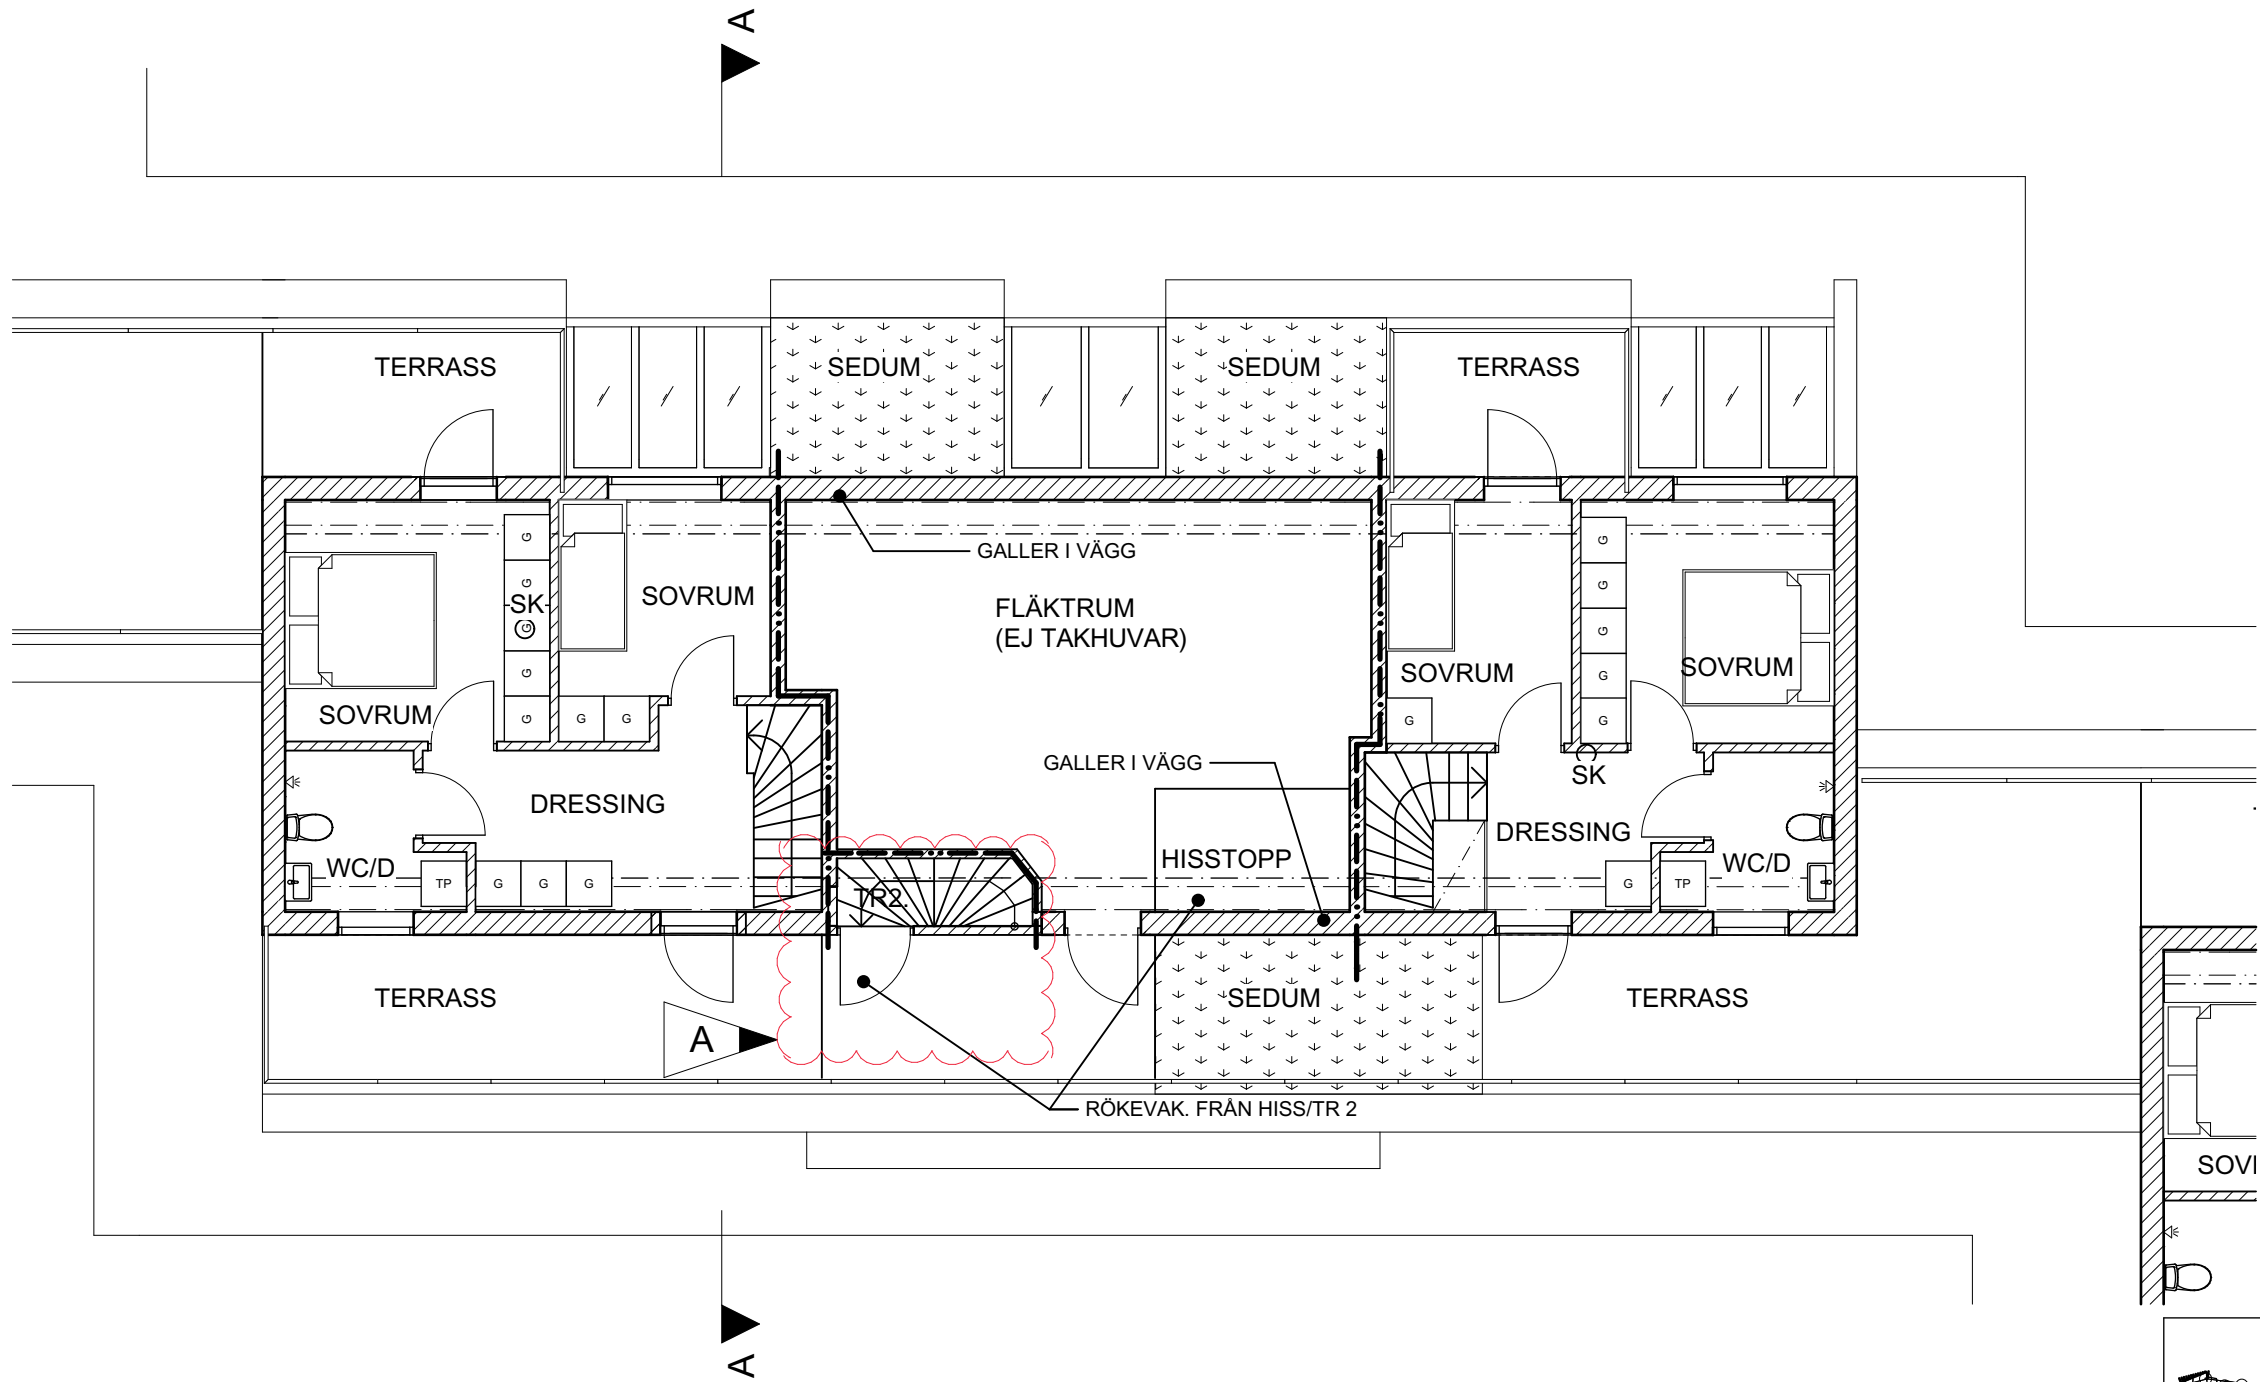

FÖRKLARINGAR/FÖRESKRIFTER  
ALLA MÅTT I MM.  
SE A-03

HÄNVISNINGAR  
A-01 - A-06, A-08 - A-22

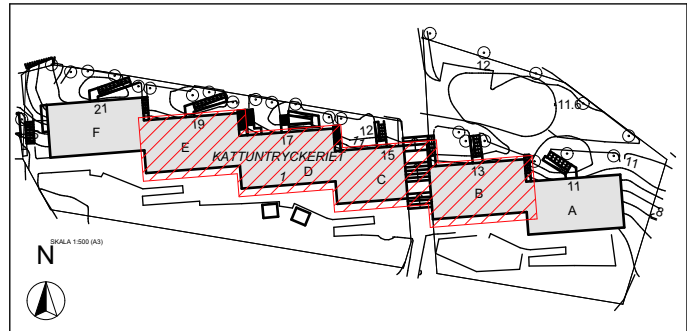

**un** Arkitekter

Karlbergsvägen 53 113 35 Stockholm  
Telefon:08-54547880 Fax:08-54547881  
mail : info@un-arkitekter.se

BYGGLOVSRITNING			DATUM	
KV.KATTUNTRYCKERIET 1 HUS B-E, ÖVRE PLAN, PÅBYGGNAD 1:100			2018-03-30	
UPPDRAG NR B517			ANSVARIG Ulf Nelson	
RITAD/KONSTR MPN/UN			SKALA 1:100	
HANDLÄGGARE UN			NUMMER A-07	
			BET A	