



HUS B-E
TAKPLAN

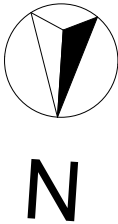

SKALA 1:100

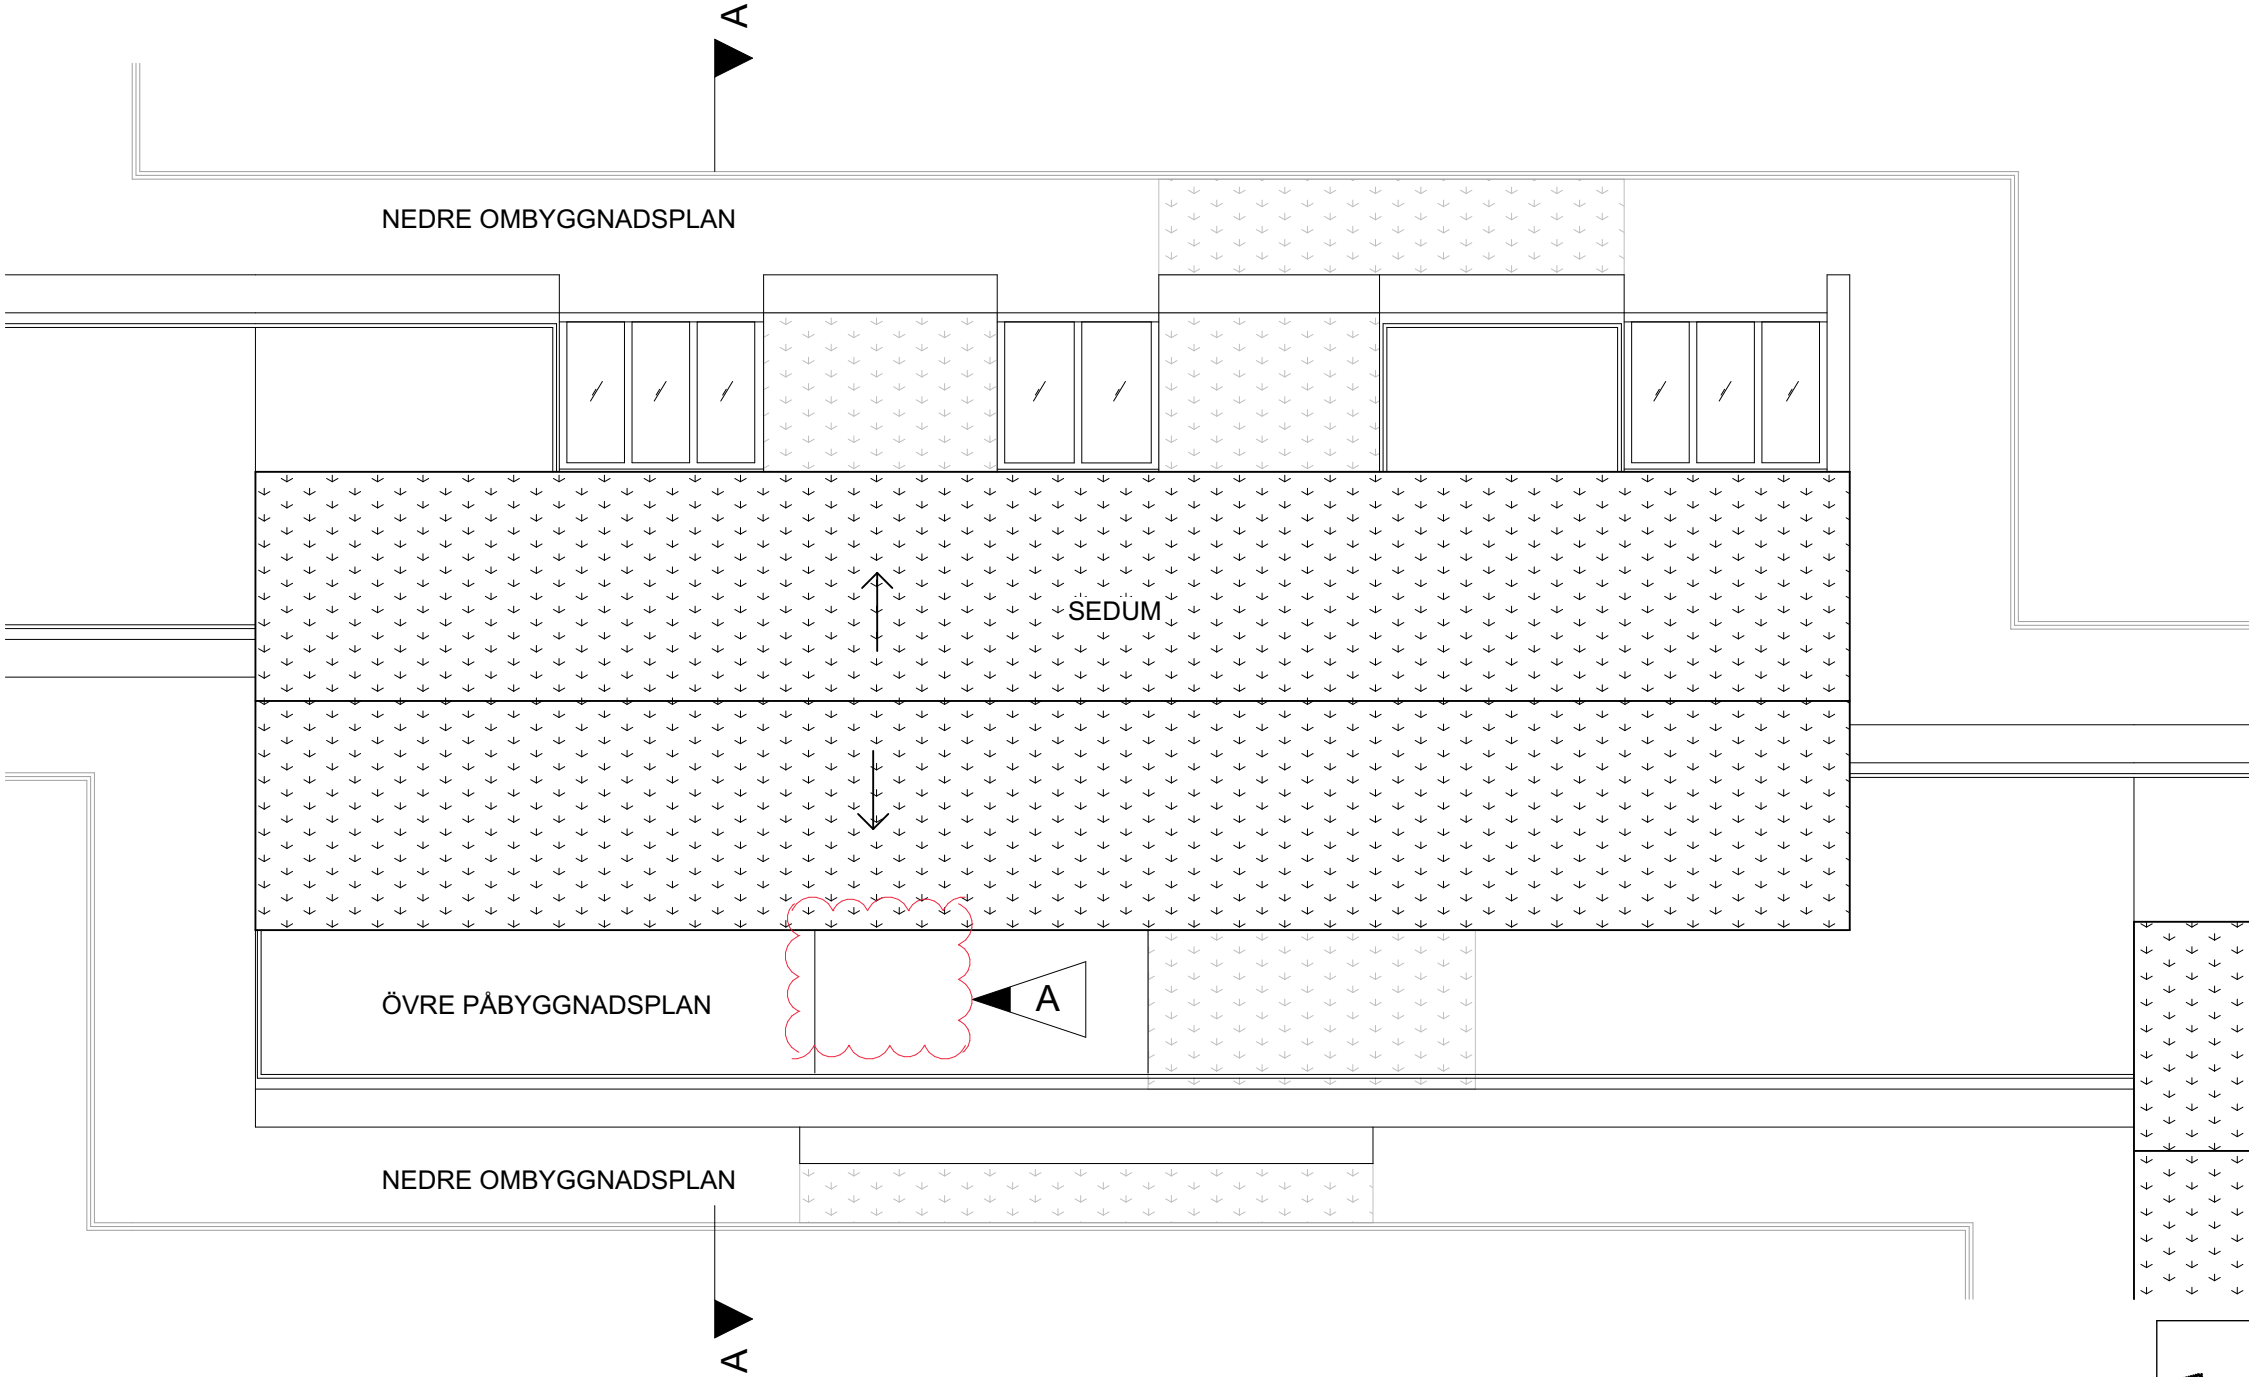


FÖRKLARINGAR/FÖRESKRIFTER

ALLA MÅTT I MM.
SE A-03

HÄNVISNINGAR

A-01 - A-07, A-09 - A-22

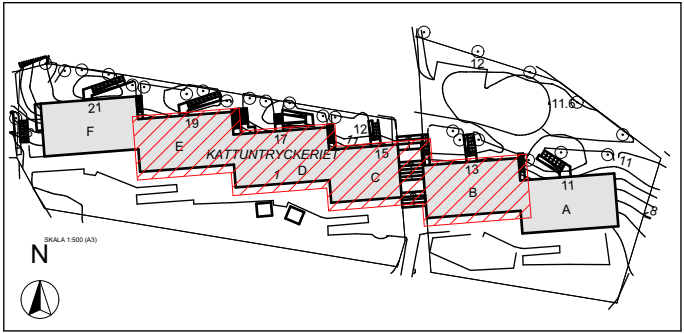

 <div>Arkitekter</div> <div>Karlbergsvägen 53 113 35 Stockholm Telefon:08-54547880 Fax:08-54547881 mail : info@un-arkitekter.se</div>	BYGGLOVSRITNING			DATUM 2018-03-30	
	KV.KATTUNTRYCKERIET 1 HUS B-E, TAKPLAN 1:100			ANSVARIG Ulf Nelson	
				SKALA 1:100	
	UPPDRAG NR B517	RITAD/KONSTR MPN/UN	HANDLÄGGARE UN	NUMMER A-08	BET A