


PÅ- OCH OMBYGGNAD
SEKTION A-A

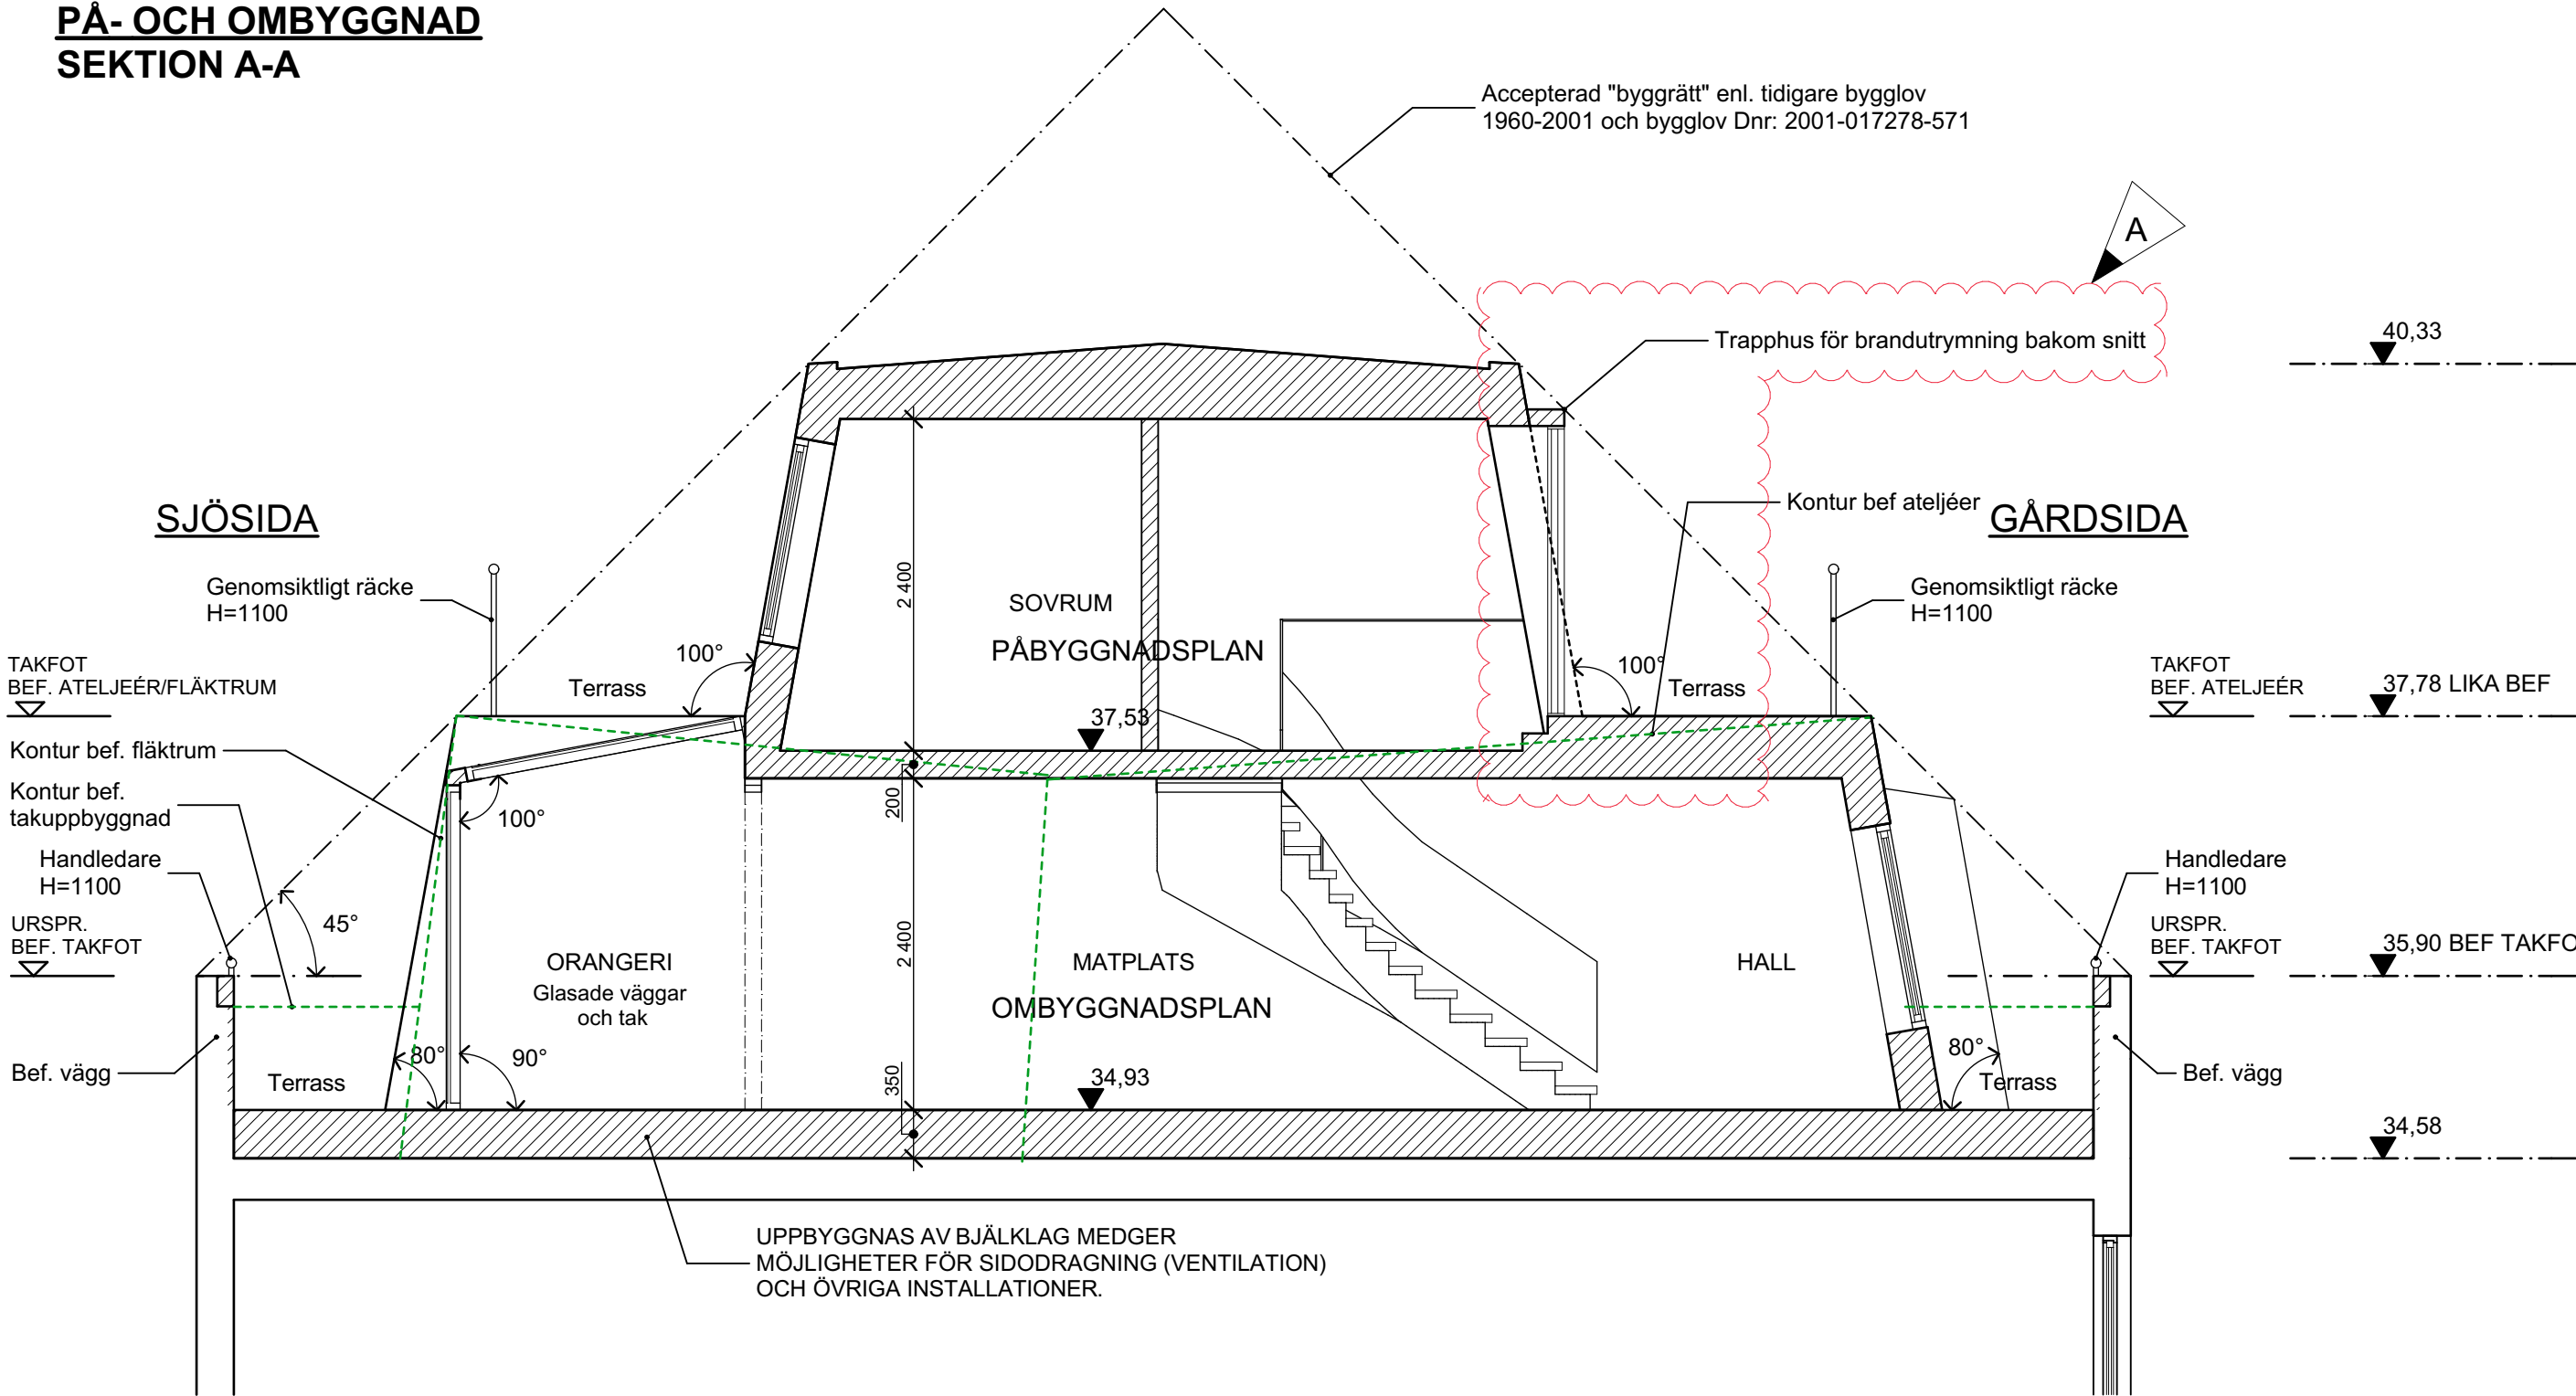

FÖRKLARINGAR/FÖRESKRIFTER


ALLA MÅTT I MM.
SE BRANDSKYDDSDOKUMENTATION.

- RIVEN BYGGNADSDDEL (ATELJÉER/FLÄKTRUM/TAKHUVAR SAMT TAK.)
- BEF BYGGNADSDDEL
- /// NY BYGGNADSDDEL

HÄNVISNINGAR

A-01 - A-18, A-20 - A-22

SKALA 1:50

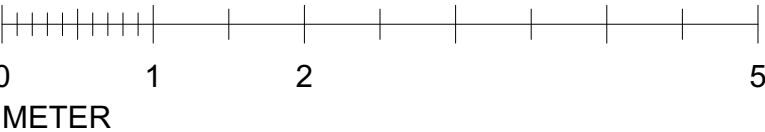

Arkitekter

Karlbergsvägen 53 113 35 Stockholm
Telefon:08-54547880 Fax:08-54547881
mail : info@un-arkitekter.se

BYGGLOVSRITNING

KV.KATTUNTRYCKERIET 1
SEKTION A-A, 1:50

UPPDRAG NR
B517

RITAD/KONSTR
MPN/UN

HANDLÄGGARE
UN

A	BET	ANT	ENL. A PM 01	ÄNDRINGEN AVSER	DATUM	SIGN
---	-----	-----	--------------	-----------------	-------	------

DATUM
2018-03-30

ANSVARIG
Ulf Nelson

SKALA
1:50

NUMMER
A-19

BET