


PÅ- OCH OMBYGGNAD
FASAD MOT NORR

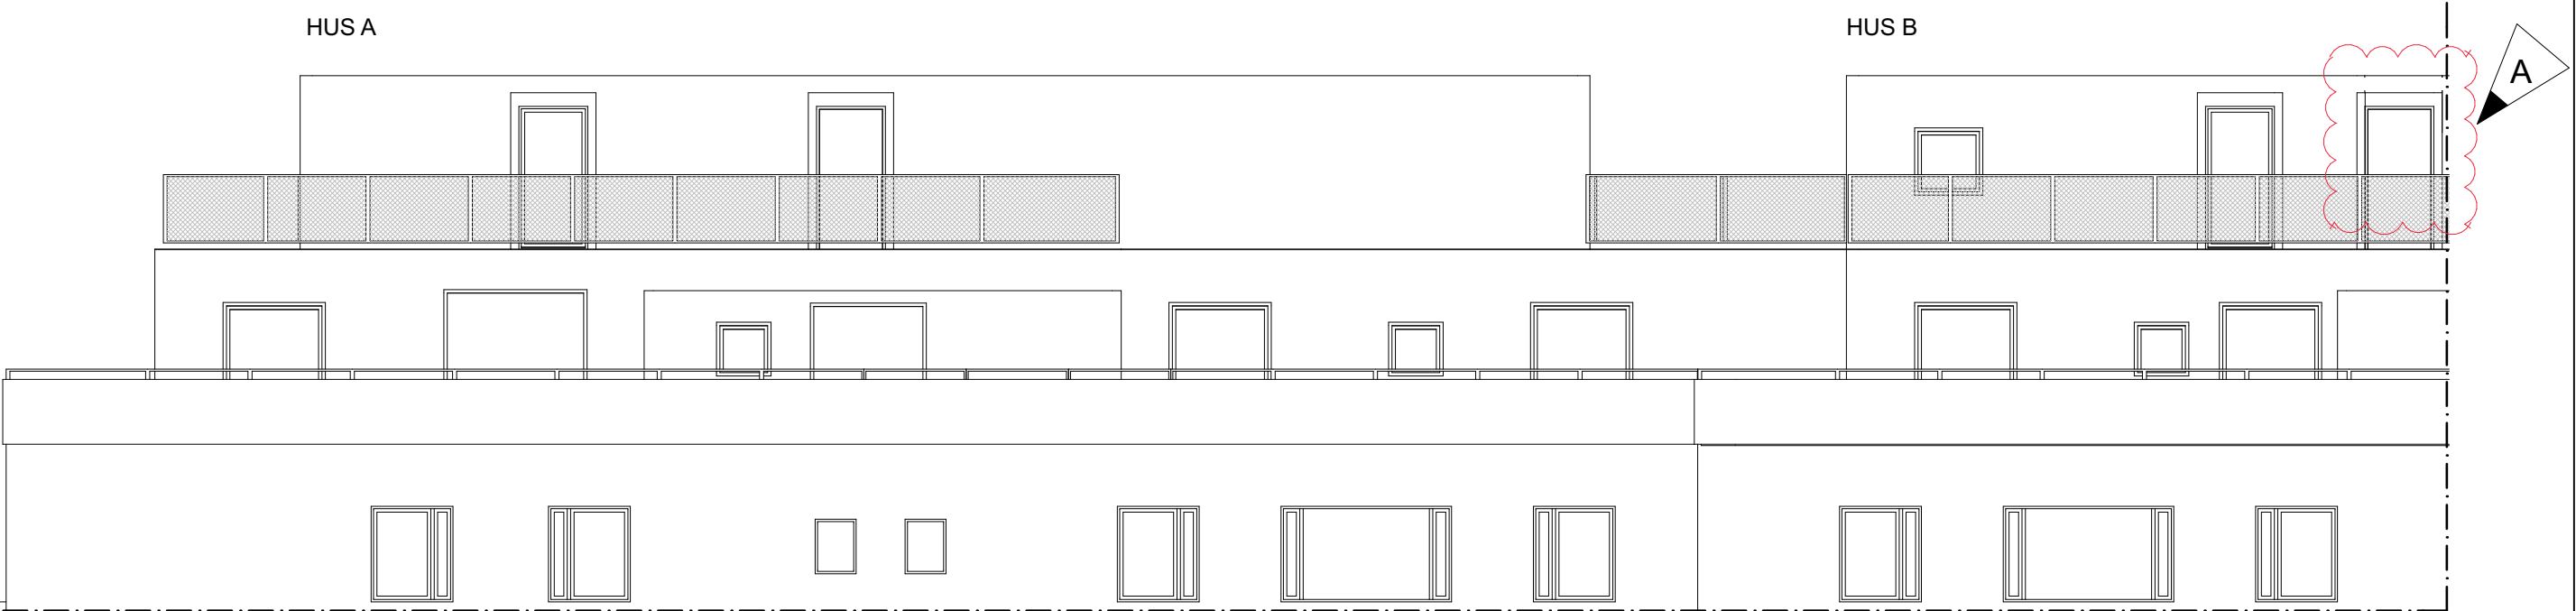

FÖRKLARINGAR/FÖRESKRIFTER
ALLA MÅTT I MM.
SE A-03

HÄNVISNINGAR
A-01 - A-15, A-17 - A-22

 Arkitekter	BYGGLOVSRITNING			DATUM 2018-03-30	
	KV.KATTUNTRYCKERIET 1 FASAD MOT NORR 1:100			ANSVARIG Ulf Nelson	
				SKALA 1:100	
	Karlbergsvägen 53 113 35 Stockholm Telefon:08-54547880 Fax:08-54547881 mail : info@un-arkitekter.se	UPPDRAG NR B517	RITAD/KONSTR MPN/UN	HANDLÄGGARE UN	NUMMER A-16

Karlbergsvägen 53 113 35 Stockholm
Telefon:08-54547880 Fax:08-54547881
mail : info@un-arkitekter.se