
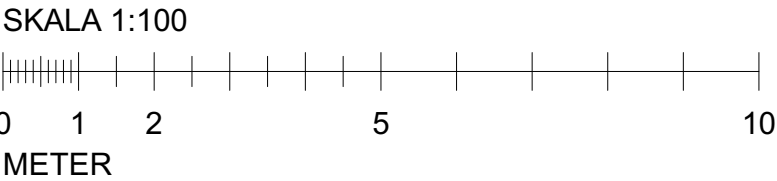


PÅ- OCH OMBYGGNAD
FASAD MOT VÄSTER

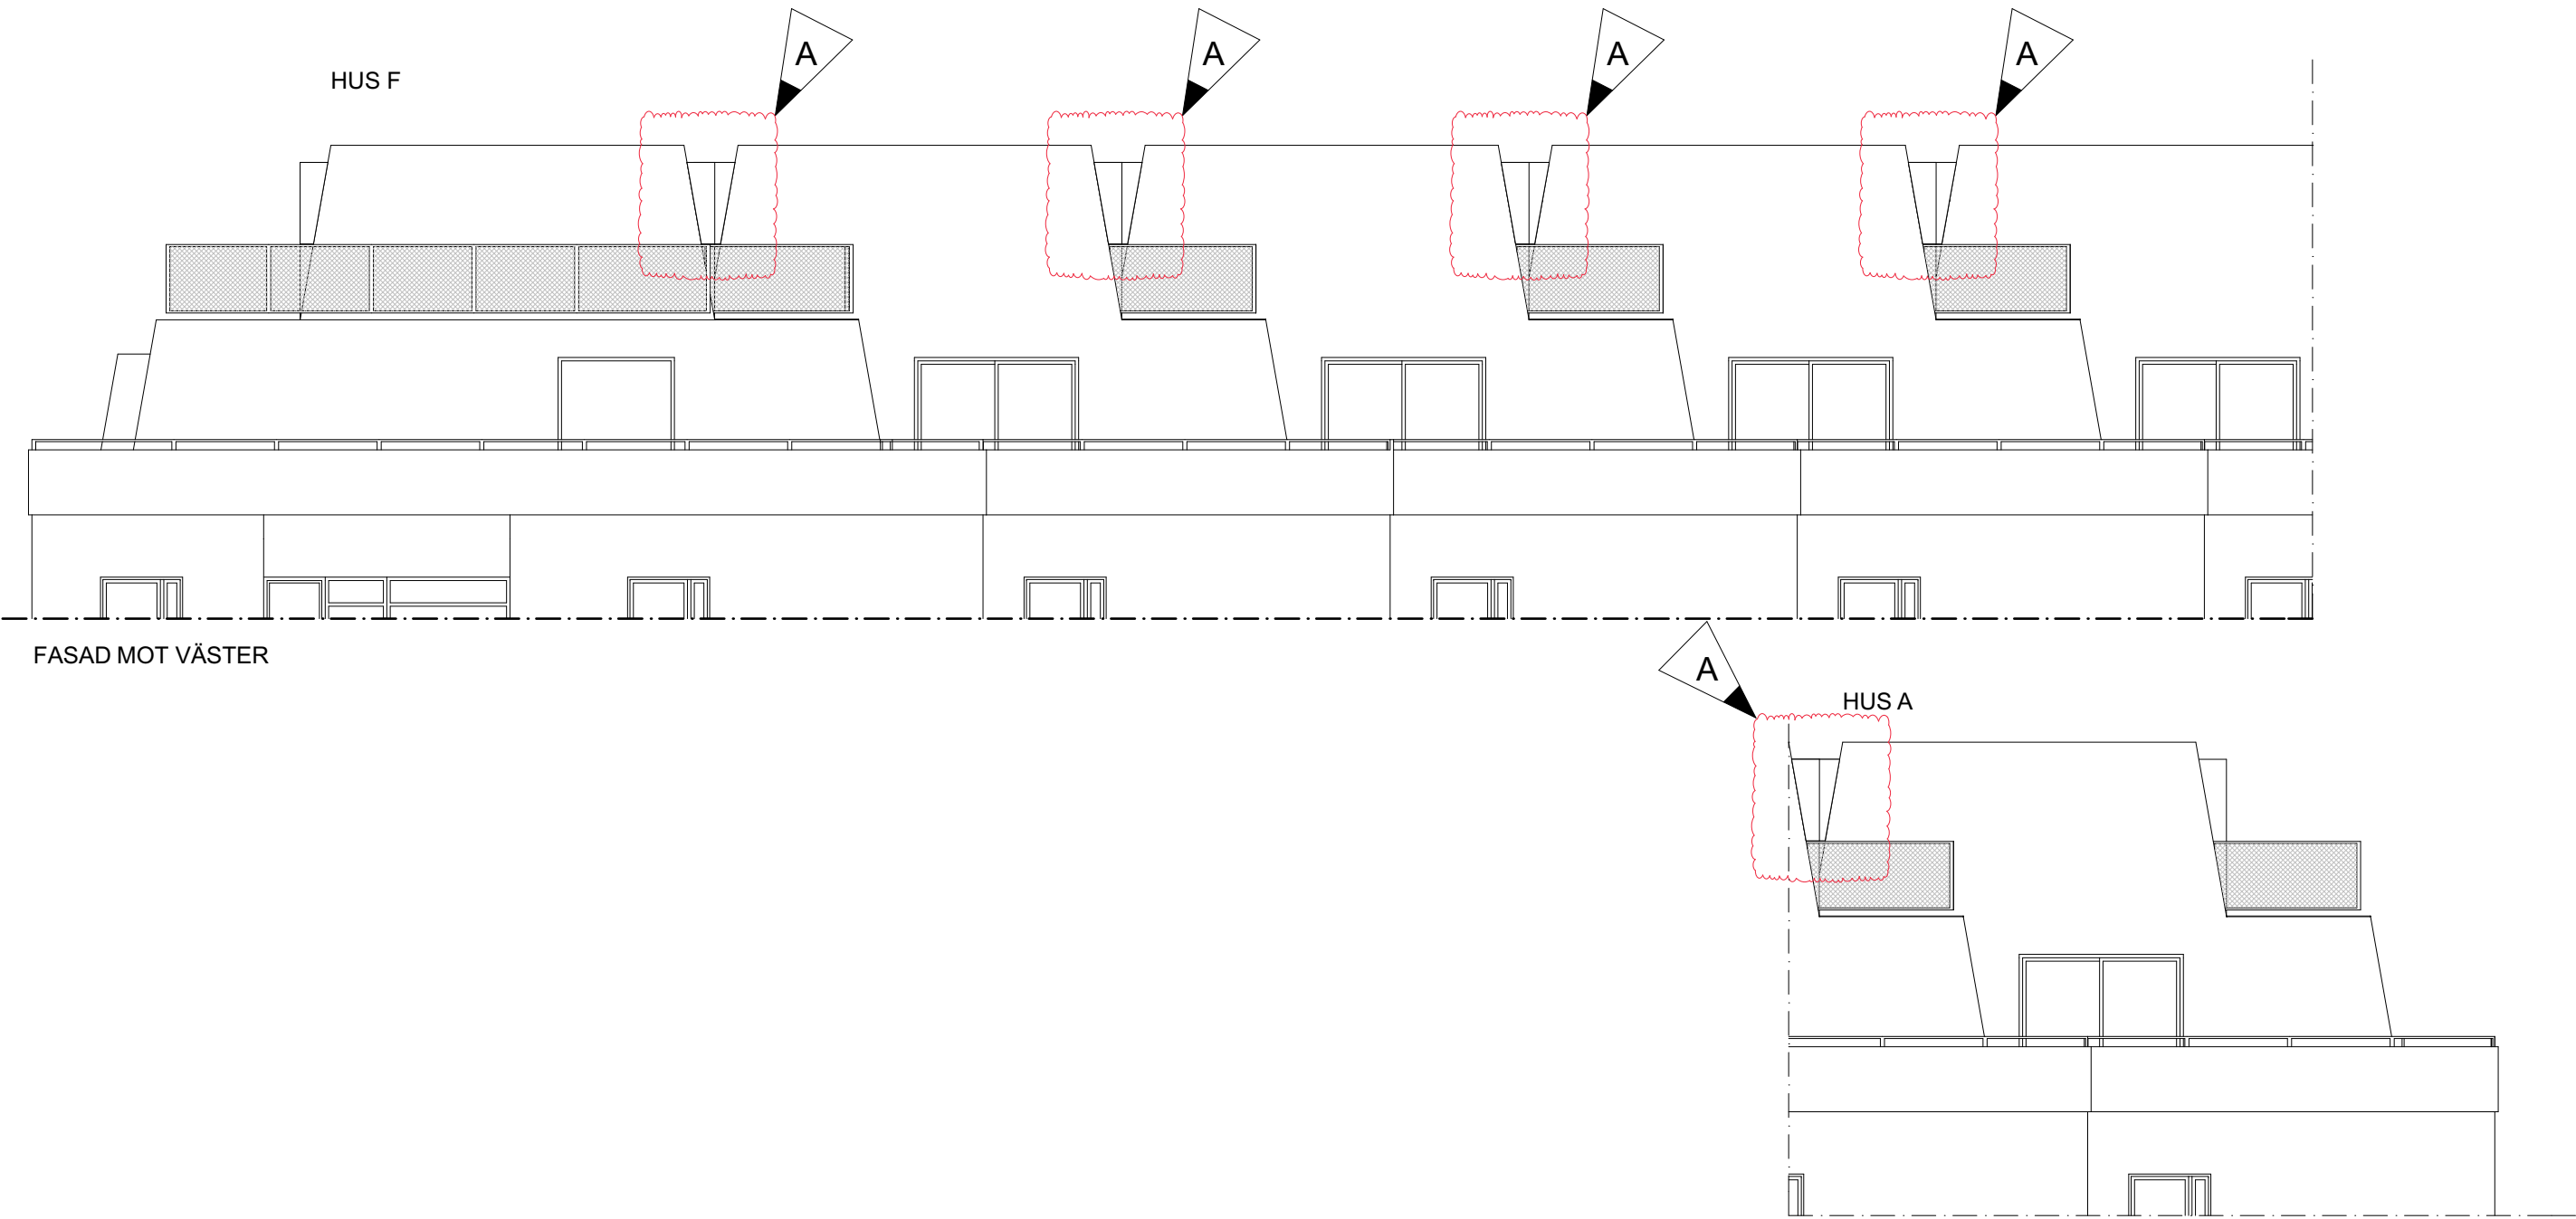

FÖRKLARINGAR/FÖRESKRIFTER
ALLA MÅTT I MM.
SE A-03

HÄNVISNINGAR
A-01 - A-16, A-18 - A-22

 Karlbergsvägen 53 113 35 Stockholm Telefon:08-54547880 Fax:08-54547881 mail : info@un-arkitekter.se	BYGGLOVSRITNING		KV.KATTUNTRYCKERIET 1		FASAD MOT VÄSTER 1:100		DATUM		2018-03-30	
			UPPDRAG NR		RITAD/KONSTR		HANDLÄGGARE		NUMMER	
			B517		MPN/UN		UN		A-17	
									BET	