

wester+elsner
KV. BERIDAREBANAN 77, 4, 11 - SERGELGATAN
Om- och tillbyggnad
BYGGLOV

Projektnummer		Handläggare		Upprättad	Senaste rev.	
2745-00		H. JOHANSSON		2018-05-04	2018-09-07	
Ritningsnr.	Reg.	Innehåll	Skala A1	Ritn.datum		Status
A-40-1-0351		HUS 3 VÅN 0 TR.GATUPLAN	1:100	2018-09-07		BL
A-40-1-0361		HUS 3 VÅN 1 TR.	1:100	2018-09-07		BL
A-40-1-0371		HUS 3 VÅN 2 TR. (TERRASS)	1:100	2018-09-07		BL
A-40-1-0381		HUS 3 VÅN 3 TR.	1:100	2018-09-07		BL
A-40-1-0411		HUS 4 VÅN -4 TR.	1:100	2018-09-07		BL
A-40-1-0421		HUS 4 VÅN -3 TR.	1:100	2018-09-07		BL
A-40-1-0431		HUS 4 VÅN -2 TR.	1:100	2018-09-07		BL
A-40-1-0441		HUS 4 VÅN -1 TR.	1:100	2018-09-07		BL
A-40-1-0451		HUS 4 VÅN 0 TR.GATUPLAN	1:100	2018-09-07		BL
A-40-1-0461		HUS 4 VÅN 1 TR.	1:100	2018-09-07		BL
A-40-1-0471		HUS 4 VÅN 2 TR. (TERRASS)	1:100	2018-09-07		BL
A-40-1-0481		HUS 4 VÅN 3 TR.	1:100	2018-09-07		BL
A-40-2-		SEKTIONER				
A-40-2-0001		PRINCIPSEKTION ÖVERSIKT A-A	1:250	2018-05-04	2018-09-07	BL
A-40-2-0002		HUS 1 DETALJSEKTION VS1	1:20	2018-05-04	2018-09-07	BL
A-40-2-0003		HUS 1 DETALJSEKTION VS2	1:20	2018-05-04	2018-09-07	BL
A-40-2-0004		HUS 2 DETALJSEKTION VS3	1:20	2018-09-07		BL
A-40-2-0005		HUS 3 DETALJSEKTION VS4	1:20	2018-09-07		BL
A-40-2-0006		HUS 4 DETALJSEKTION VS5	1:20	2018-09-07		BL
A-40-3-		FASADER				
A-40-3-0001		ILLUSTRATIVA FASADER ÖVERSIKT	1:250	2018-05-04	2018-09-07	BL
A-40-3-0002		FASADER ÖVERSIKT - YTTRE	1:250	2018-05-04	2018-09-07	BL
A-40-3-0003		FASADER ÖVERSIKT - GÅRDAR & TAK	1:250	2018-05-04	2018-09-07	BL
A-40-3-0004		FASADER ÖVERSIKT - HÖGDELAR	1:250	2018-05-04	2018-09-07	BL
A-40-3-0005		FASADER HUS 1 MOT VÄSTER, NORR, ÖSTER	1:100	2018-05-04	2018-09-07	BL
A-40-3-0006		FASADER HUS 1 GÅRD HÖTORGSGÅNGEN	1:100	2018-05-04	2018-09-07	BL
A-40-3-0007		FASADER HUS 1 HÖGDELAR	1:100	2018-05-04	2018-09-07	BL
A-40-3-0008		FASADER HUS 2 MOT VÄSTER OCH ÖSTER	1:100	2018-09-07		BL
A-40-3-0009		FASADER HUS 2 LUTTERNSGÅNGEN	1:100	2018-09-07		BL
A-40-3-0010		FASADER HUS 2 OCH 4 HÖGDELAR	1:100	2018-09-07		BL
A-40-3-0011		FASADER HUS 3-4 MOT VÄSTER, SÖDER, ÖSTER	1:100	2018-09-07		BL
A-40-3-0012		FASADER HUS 3-4 GÅRD POSTGÅNGEN	1:100	2018-09-07		BL
A-40-3-0100		ÖVERSIKT MATERIAL FASADER	1:250	2018-05-04	2018-09-07	BL
A-40-3-0200		ÖVERSIKT MATERIAL GÅRDSFASADER	1:250	2018-05-04	2018-09-07	BL
A-40-3-0300		FASADER ÖVERSIKT RELATION/NYTT FÖRSLAG	1:200	2018-09-07		BL

BYGGLOVETS OMFATTNING 

Granskad **STOCKHOLMS BYGGNADSNÄMND**
Tillhör nämndens beslut
2018-09-12

Wester + Elsner arkitekter AB
Blasieholmsgatan 4 A, 111 48 Stockholm
Växel/Switch +46 8 402 68 80

wester+elsner

KV. BERIDAREBANAN 77, 4, 11 - SERGELGATAN

Om- och tillbyggnad


BYGGLOV

Projektnummer		Handläggare		Upprättad	Senaste rev.	
2745-00		H. JOHANSSON		2018-05-04	2018-09-07	
Ritningsnr.	Reg.	Innehåll	Skala A1	Ritn.datum		Status
A-01-1-		SITUATIONSPLAN				
A-01-1-0001		SITUATIONSPLAN	1:400	2018-05-04	2018-09-07	BL
A-40-1-		PLANER				
A-40-1-0010		VÅN -4 TR.	1:250	2018-05-04	2018-09-07	BL
A-40-1-0020		VÅN -3 TR.	1:250	2018-05-04	2018-09-07	BL
A-40-1-0030		VÅN -2 TR.	1:250	2018-05-04	2018-09-07	BL
A-40-1-0040		VÅN -1 TR.	1:250	2018-05-04	2018-09-07	BL
A-40-1-0050		GATUPLAN	1:250	2018-05-04	2018-09-07	BL
A-40-1-0060		VÅN 1 TR.	1:250	2018-05-04	2018-09-07	BL
A-40-1-0070		VÅN 2 TR. (TERRASS)	1:250	2018-05-04	2018-09-07	BL
A-40-1-0080		VÅN 3 TR.	1:250	2018-05-04	2018-09-07	BL
A-40-1-0011		HUS 1 VÅN -4 TR. DEL 1	1:100	2018-05-04	2018-09-07	BL
A-40-1-0012		HUS 1 VÅN -4 TR. DEL 2	1:100	2018-05-04	2018-09-07	BL
A-40-1-0021		HUS 1 VÅN -3 TR. DEL 1	1:100	2018-05-04	2018-09-07	BL
A-40-1-0022		HUS 1 VÅN -3 TR. DEL 2	1:100	2018-05-04	2018-09-07	BL
A-40-1-0031		HUS 1 VÅN -2 TR. DEL 1	1:100	2018-05-04	2018-09-07	BL
A-40-1-0032		HUS 1 VÅN -2 TR. DEL 2	1:100	2018-05-04	2018-09-07	BL
A-40-1-0041		HUS 1 VÅN -1 TR. DEL 1	1:100	2018-05-04	2018-09-07	BL
A-40-1-0042		HUS 1 VÅN -1 TR. DEL 2	1:100	2018-05-04	2018-09-07	BL
A-40-1-0051		HUS 1 VÅN 0 TR. GATUPLAN DEL 1	1:100	2018-05-04	2018-09-07	BL
A-40-1-0052		HUS 1 VÅN 0 TR. GATUPLAN DEL 2	1:100	2018-05-04	2018-09-07	BL
A-40-1-0061		HUS 1 VÅN 1 TR. DEL 1	1:100	2018-05-04	2018-09-07	BL
A-40-1-0062		HUS 1 VÅN 1 TR. DEL 2	1:100	2018-05-04	2018-09-07	BL
A-40-1-0071		HUS 1 VÅN 2 TR. (TERRASS) DEL 1	1:100	2018-05-04	2018-09-07	BL
A-40-1-0072		HUS 1 VÅN 2 TR. (TERRASS) DEL 2	1:100	2018-05-04	2018-09-07	BL
A-40-1-0081		HUS 1 VÅN 3 TR. DEL 1	1:100	2018-05-04	2018-09-07	BL
A-40-1-0082		HUS 1 VÅN 3 TR. DEL 2	1:100	2018-05-04	2018-09-07	BL
A-40-1-0221		HUS 2 VÅN -3 TR.	1:100	2018-09-07		BL
A-40-1-0231		HUS 2 VÅN -2 TR.	1:100	2018-09-07		BL
A-40-1-0241		HUS 2 VÅN -1 TR.	1:100	2018-09-07		BL
A-40-1-0251		HUS 2 VÅN 0 TR. GATUPLAN	1:100	2018-09-07		BL
A-40-1-0261		HUS 2 VÅN 1 TR.	1:100	2018-09-07		BL
A-40-1-0271		HUS 2 VÅN 2 TR. (TERRASS)	1:100	2018-09-07		BL
A-40-1-0281		HUS 2 VÅN 3 TR.	1:100	2018-09-07		BL
A-40-1-0311		HUS 3 VÅN -4 TR.	1:100	2018-09-07		BL
A-40-1-0321		HUS 3 VÅN -3 TR.	1:100	2018-09-07		BL
A-40-1-0331		HUS 3 VÅN -2 TR.	1:100	2018-09-07		BL
A-40-1-0341		HUS 3 VÅN -1 TR.	1:100	2018-09-07		BL

BYGGLOVETS OMFATTNING	SIGN.
-----------------------	-------

Wester + Elsner arkitekter AB
 Blasieholmsgatan 4 A, 111 48 Stockholm
 Växel/Switch +46 8 402 68 80
 www.wester-elsner.se

Granskad	STOCKHOLMS BYGGNADSNÄMND
	Tillhör nämndens beslut
	2019-03-12

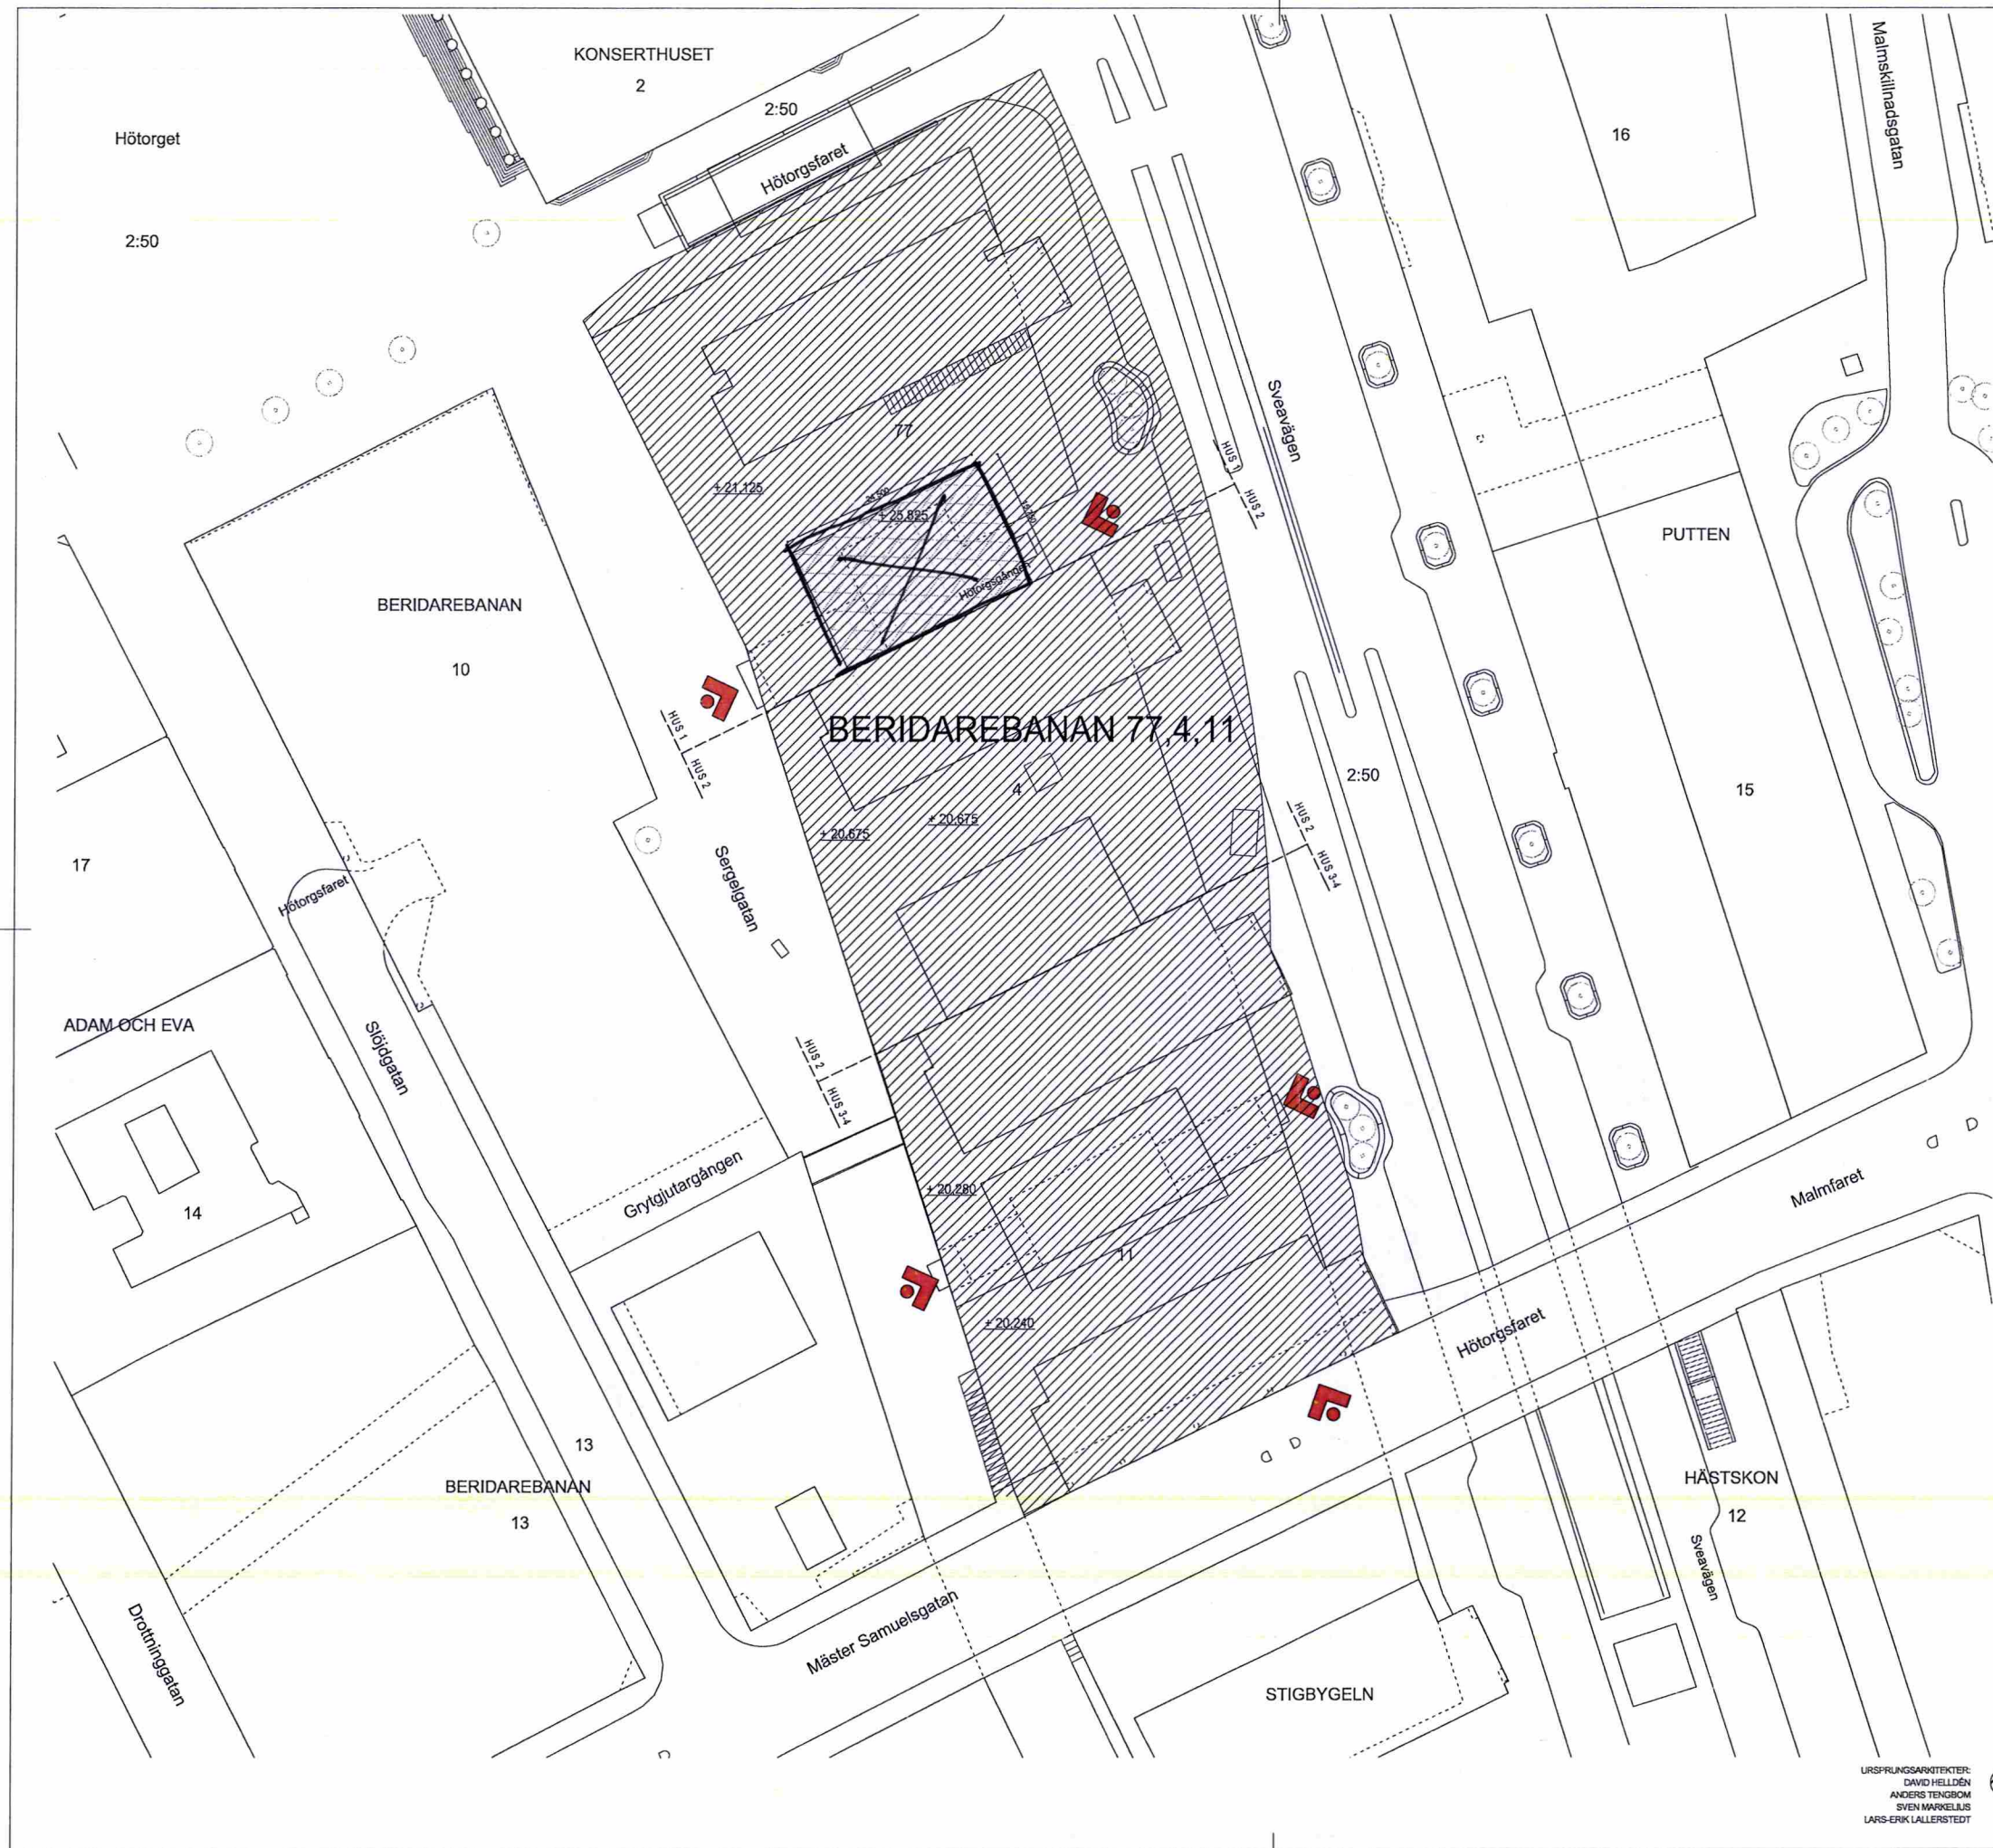

MÄTT I MM
PLUSHÖJDER I METER (RH2000)
BYGGLOV AVSER SKRAFFERAD YTA


☒ = omfattas ej
av bygglov

Granskad
STOCKHOLMS BYGGNADSNÄMND
Tillhör nämndens beslut
2019-03-12

A	KOMPLETTERAT BYGGLOV	2018-09-07	HJN
BET	ÄNDRING AVSER	DATUM	Sign.

BYGGLOVSHANDLING


Sergelstan Vasakronan

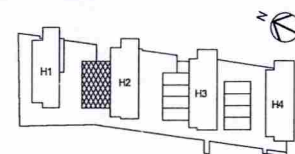

wester+elsner

X	A WESTER+ELSNER ARKITEKTER AB T: 08-402 88 80		
K	E TYRÉN S T: 010-452 20 00		
E	S PROJEKTEL T: 018-13 97 00		
V	F FERAX INSTALLATIONSPROJEKT AB T: 08-695 27 00		
BR	S BRANDKONSULTEN T: 08-505 344 00		
S	E DE L & STYRKONSULT T: 08-507 38 80		
SP	N NORDISKA BRAND T: 08-730 06 70		
SE	P PROJSEC AB T: 08-545 899 80		
T	R RULLTEKK AB T: 08-91 23 72		
W	H HELENIUS INGENJÖRSBYRÅ AB T: 08-625 22 00		
UPPRING NR		RITAD AV	HANSLÄGGARE
2745-00		A. KAJMARU	H. JOHANSSON
DATUM		ANSVARIG	
2018-05-04		S. SIGFRIDSSON	
BERIDAREBANAN 77, 4, 11 - SERGELGATAN			
HUS 1-4			
SITUATIONSPLAN			
UNDERLAG HÄMTAT UR NYBYGGNADSKARTA			
SKALA 1:400	NUMMER		BET
	A-01-1-0001		A

URSPRUNGSARKITEKTER:
DAVID HELLDÉN
ANDERS TENGBOM
SVEN MARKELIUS
LARS-ERIK LALLERSTEDT

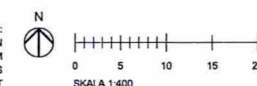

FÖRKLARINGAR

Samtliga mått i mm om ej annat anges.
Plushöjder anges i meter (RH2000).

Fastighetsgräns
Ingår ej i bygglov.

FÖRESKRIFTER




HÄNVISNINGAR

DELPLANER SERIE: A-40-1-0011 TILL A-40-1-0481.
A-40-2-0001 PRINCIPSEKTION ÖVERSIKT A-A

A	KOMPLETTERAT BYGGLOV	2018-09-07	HJN
BET	ÄNDRING AVSER	DATUM	Sign.

BYGGLOVSHANDLING

Sergelstan Vasakronan

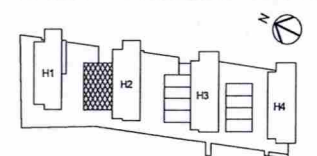

wester+elsner

<input checked="" type="checkbox"/>	A	WESTER+ELSNER ARKITEKTER AB T: 08-402 88 80
<input type="checkbox"/>	K	TYRÉNIS T: 010-452 20 00
<input type="checkbox"/>	E	PROJEKTEL T: 018-13 97 00
<input type="checkbox"/>	V	FERAX INSTALLATIONSPROJEKT AB T: 08-695 27 00
<input type="checkbox"/>	BR	BRANDKONSULTEN T: 08-505 344 00
<input type="checkbox"/>	S	DE EL & STYRKONSULT T: 08-607 38 80
<input type="checkbox"/>	SP	NORDISKA BRAND T: 08-730 06 70
<input type="checkbox"/>	SE	PROJSEC AB T: 08-545 899 80
<input type="checkbox"/>	T	RULLTEKKAB T: 08-91 23 72
<input type="checkbox"/>	W	HELENIUS INGENJÖRSBYRÅ AB T: 08-625 22 00
UPPDRAG NR 2745-00		
DATUM 2018-05-04		
RITAD AV A. KALMARU		
ANSVARIG S. SIGFRIDSSON		
BERIDAREBANAN 77, 4, 11 - SERGELGATAN		
HUS 1-4		
PLANER		
VÅN -4 TR. ÖVERSIKT		
SKALA A1 1:250	HUMMER A-40-1-0010	BET A

URSPRUNGSARKITEKTER:
DAVID HELLDEN
ANDERS TENGBOM
SVEN MARKELIUS
LARS-ERIK LALLERSTEDT

0 1 2 5 10 15m
SKALA 1:250

FÖRKLARINGAR

Samtliga mått i mm om ej annat anges.
Plushöjder anges i meter (RH2000).

Fastighetsgräns
Ingår ej i bygglov.

FÖRESKRIFTER

Granskad

STOCKHOLMS BYGGNADSNÄMND
Tillhör nämndens beslut
2019-03-12

☑= omfattas ej
av bygglov

HÄNVISNINGAR

DELPLANER SERIE: A-40-1-0011 TILL A-40-1-0481.
A-40-2-0001 PRINCIPSEKTION ÖVERSIKT A-A

A	KOMPLETTERAT BYGGLOV	2018-09-07	HJN
BET	ÄNDRING AVSER	DATUM	Sign.

BYGGLOVSHANDLING

Sergelstan Vasakronan


wester+elsner

✗ A	WESTER+ELSNER ARKITEKTER AB	T: 08-402 88 80
K	TYRÉN	T: 010-452 20 00
E	PROJEKTEL	T: 018-13 97 00
V	FERAX INSTALLATIONSPROJEKT AB	T: 08-695 27 00
BR	BRANDKONSULTEN	T: 08-505 344 00
S	DE EL & STYRKONSULT	T: 08-607 38 80
SP	NORDISKA BRAND	T: 08-730 06 70
SE	PROJSEC AB	T: 08-545 999 80
T	RULLHTEKK AB	T: 08-91 23 72
W	HELENIUS INGENJÖRSBYRÅ AB	T: 08-625 22 00

UPPDRAG NR	RITAD AV	HANDLÄGGARE
2745-00	A. KALMARU	H. JOHANSSON
DATUM	ANSVARIG	
2018-05-04	S. SIGFRIDSSON	

BERIDAREBANAN 77, 4, 11 - SERGELGATAN
HUS 1-4
PLANER
VÅN 2 TR. (TERRASS) ÖVERSIKT

SKALA 1:250	NUMMER	BET
	A-40-1-0070	A

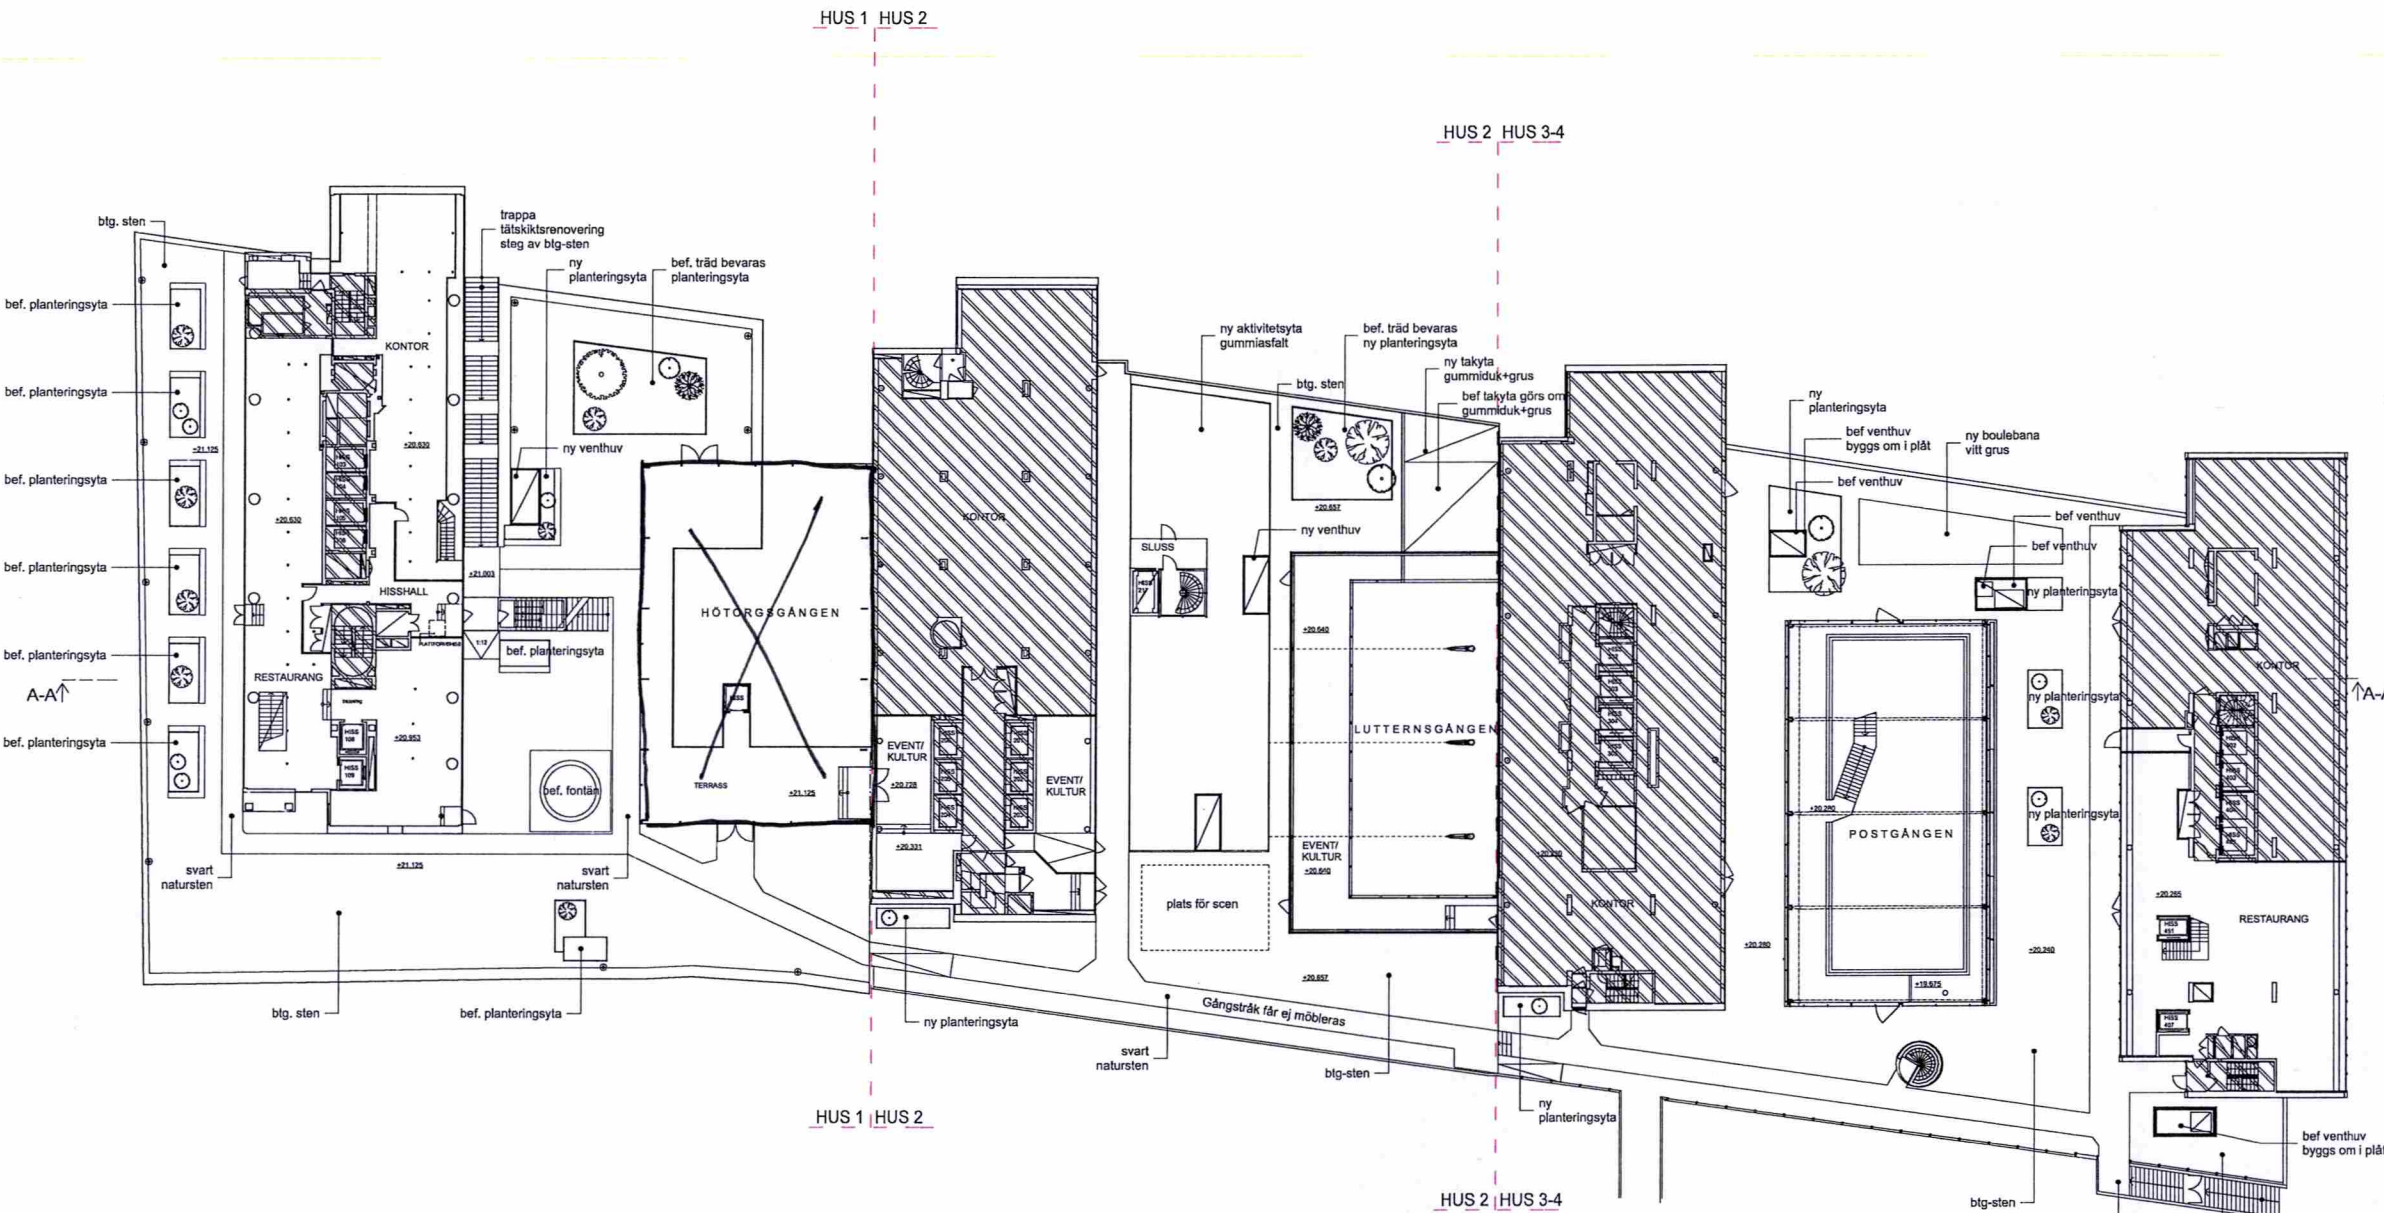

FÖRKLARINGAR

Samtliga mått i mm om ej annat anges.
Plushöjder anges i meter (RH2000).

Fastighetsgräns
Ingår ej i bygglov.

FÖRESKRIFTER

Granskad STOCKHOLMS BYGGNADSNÄMND
Tillhör nämndens beslut
2019-03-12

☒ = omfattas ej
av bygglov


HÄNVISNINGAR

DELPLANER SERIE: A-40-1-0011 TILL A-40-1-0481.
A-40-2-0001 PRINCIPSEKTION ÖVERSIKT A-A
MÄSTER SAMUELSGATAN

A	KOMPLETTERAT BYGGLOV	2018-09-07	HJN
BET	ÄNDRING AVSER	DATUM	Sign.

BYGGLOVSHANDLING

Sergelstan Vasakronan

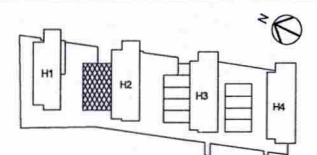

wester+elsner



X	A	WESTER+ELSNER ARKITEKTER AB T: 08-402 88 80	
K		TYRÉNIS T: 010-452 20 00	
E		PROJEKTEL T: 018-13 97 00	
V		PERAX INSTALLATIONSPROJEKT AB T: 08-695 27 00	
BR		BRANDKONSULTEN T: 08-505 344 00	
S		DE EL & STYRKONSULT T: 08-607 38 80	
SP		NORDISKA BRAND T: 08-730 08 70	
SE		PROJSEC AB T: 08-545 899 80	
T		RULLHTEKK AB T: 08-91 23 72	
W		HELENUS INGENJÖRSBYRÅ AB T: 08-625 22 00	

UPPDRAG NR	RITAD AV	HÄNLAGGARE
2745-00	A. KALMARU	H. JOHANSSON
DATUM	ANSVARIG	
2018-05-04	S. SIGFRIDSSON	

BERIDAREBANAN 77, 4, 11 - SERGELGATAN
HUS 1-4
PLANER
VÄN 1 TR. ÖVERSIKT

SKALA: A1 1:250	NUMMER A-40-1-0060	BET A
--------------------	------------------------------	----------

URSPRUNGSARKITEKTER:
DAVID HELLDÉN
ANDERS TENGBOM
SVEN MARKELIUS
LARS-ERIK LALLERSTEDT

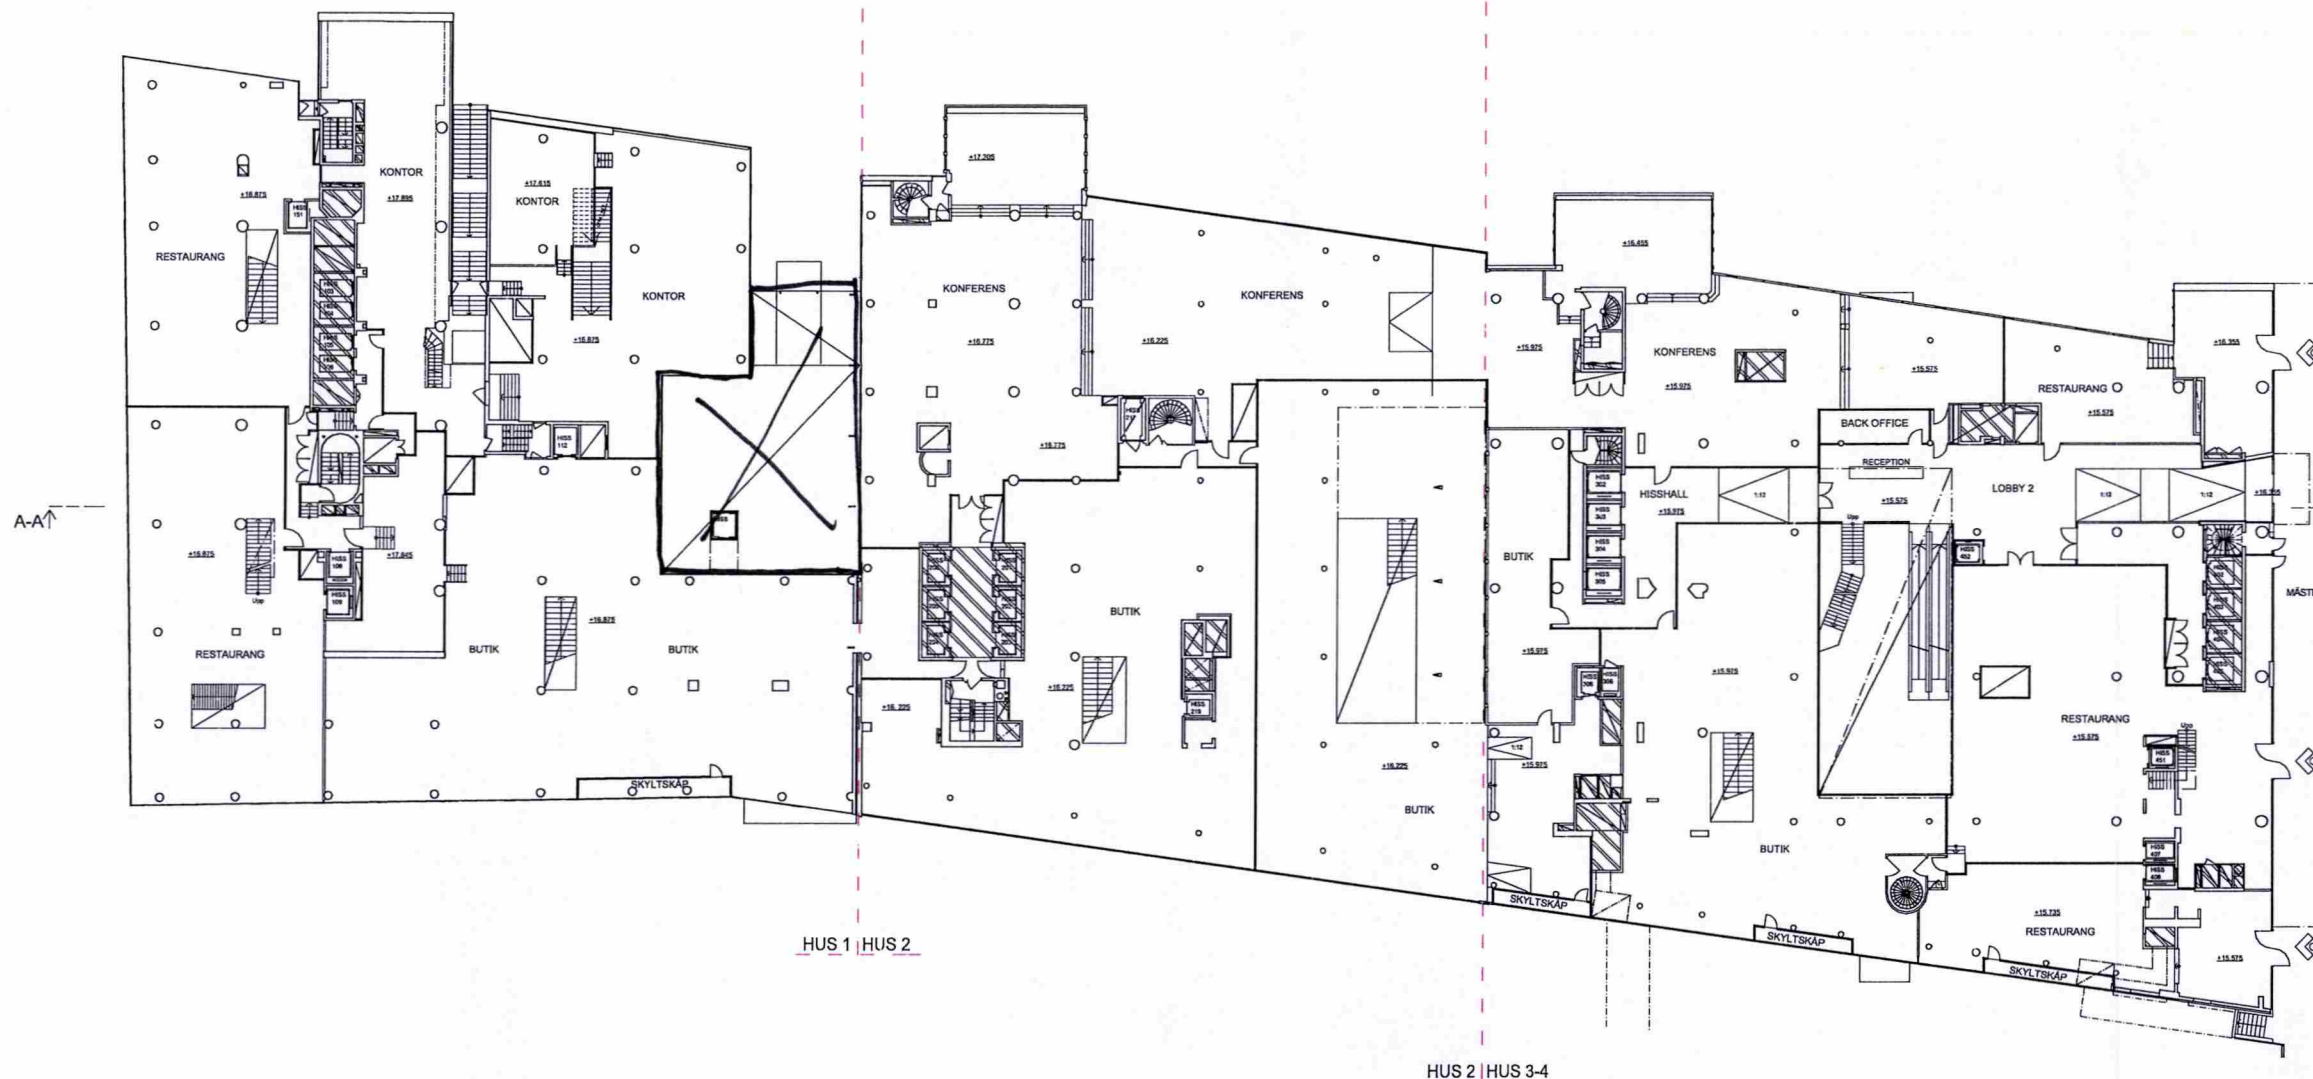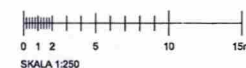

FÖRKLARINGAR

Samtliga mått i mm om ej annat anges.
Plushöjder anges i meter (RH2000).

Fastighetsgräns
Ingår ej i bygglov.

FÖRESKRIFTER



☒ = omfattas ej
av bygglov


HÄNVISNINGAR

DELPLANER SERIE: A-40-1-0011 TILL A-40-1-0481.
A-40-2-0001 PRINCIPSEKTION ÖVERSIKT A-A

A	KOMPLETTERAT BYGGLOV	2018-09-07	HJN
BET	ÄNDRING AVSER	DATUM	Sign.

BYGGLOVSHANDLING

Sergelstan Vasakronan

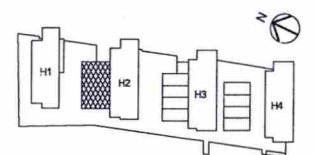

wester+elsner



A	WESTER+ELSNER ARKITEKTER AB	T: 08-402 88 80
K	TYRÉNIS	T: 010-452 20 00
E	PROJEKTEL	T: 018-13 97 00
V	FERAX INSTALLATIONSPROJEKT AB	T: 08-695 27 00
BR	BRANDKONSULTEN	T: 08-505 344 00
S	DE EL & STYRKONSULT	T: 08-607 38 80
SP	NORDISKA BRAND	T: 08-730 06 70
SE	PROJSEC AB	T: 08-545 899 80
T	RULLTHEKK AB	T: 08-91 23 72
W	HELENIUS INGENJÖRSBYRÅ AB	T: 08-625 22 00

UPPDRAG NR	RITAD AV	HANDLÄGGARE
2745-00	A. KALMARU	H. JOHANSSON
DATUM	ANSVARIG	
2018-05-04	S. SIGFRIDSSON	

BERIDAREBANAN 77, 4, 11 - SERGELGATAN
HUS 1-4
PLANER
VÄN O TR. GATUPLAN ÖVERSIKT

SKALA A1	NUMMER	BET
1:250	A-40-1-0050	A

URSPRUNGSARKITEKTER:
DAVID HELLDÉN
ANDERS TENGBOM
SVEN MARKELIUS
LARS-ERIK LALLERSTEDT

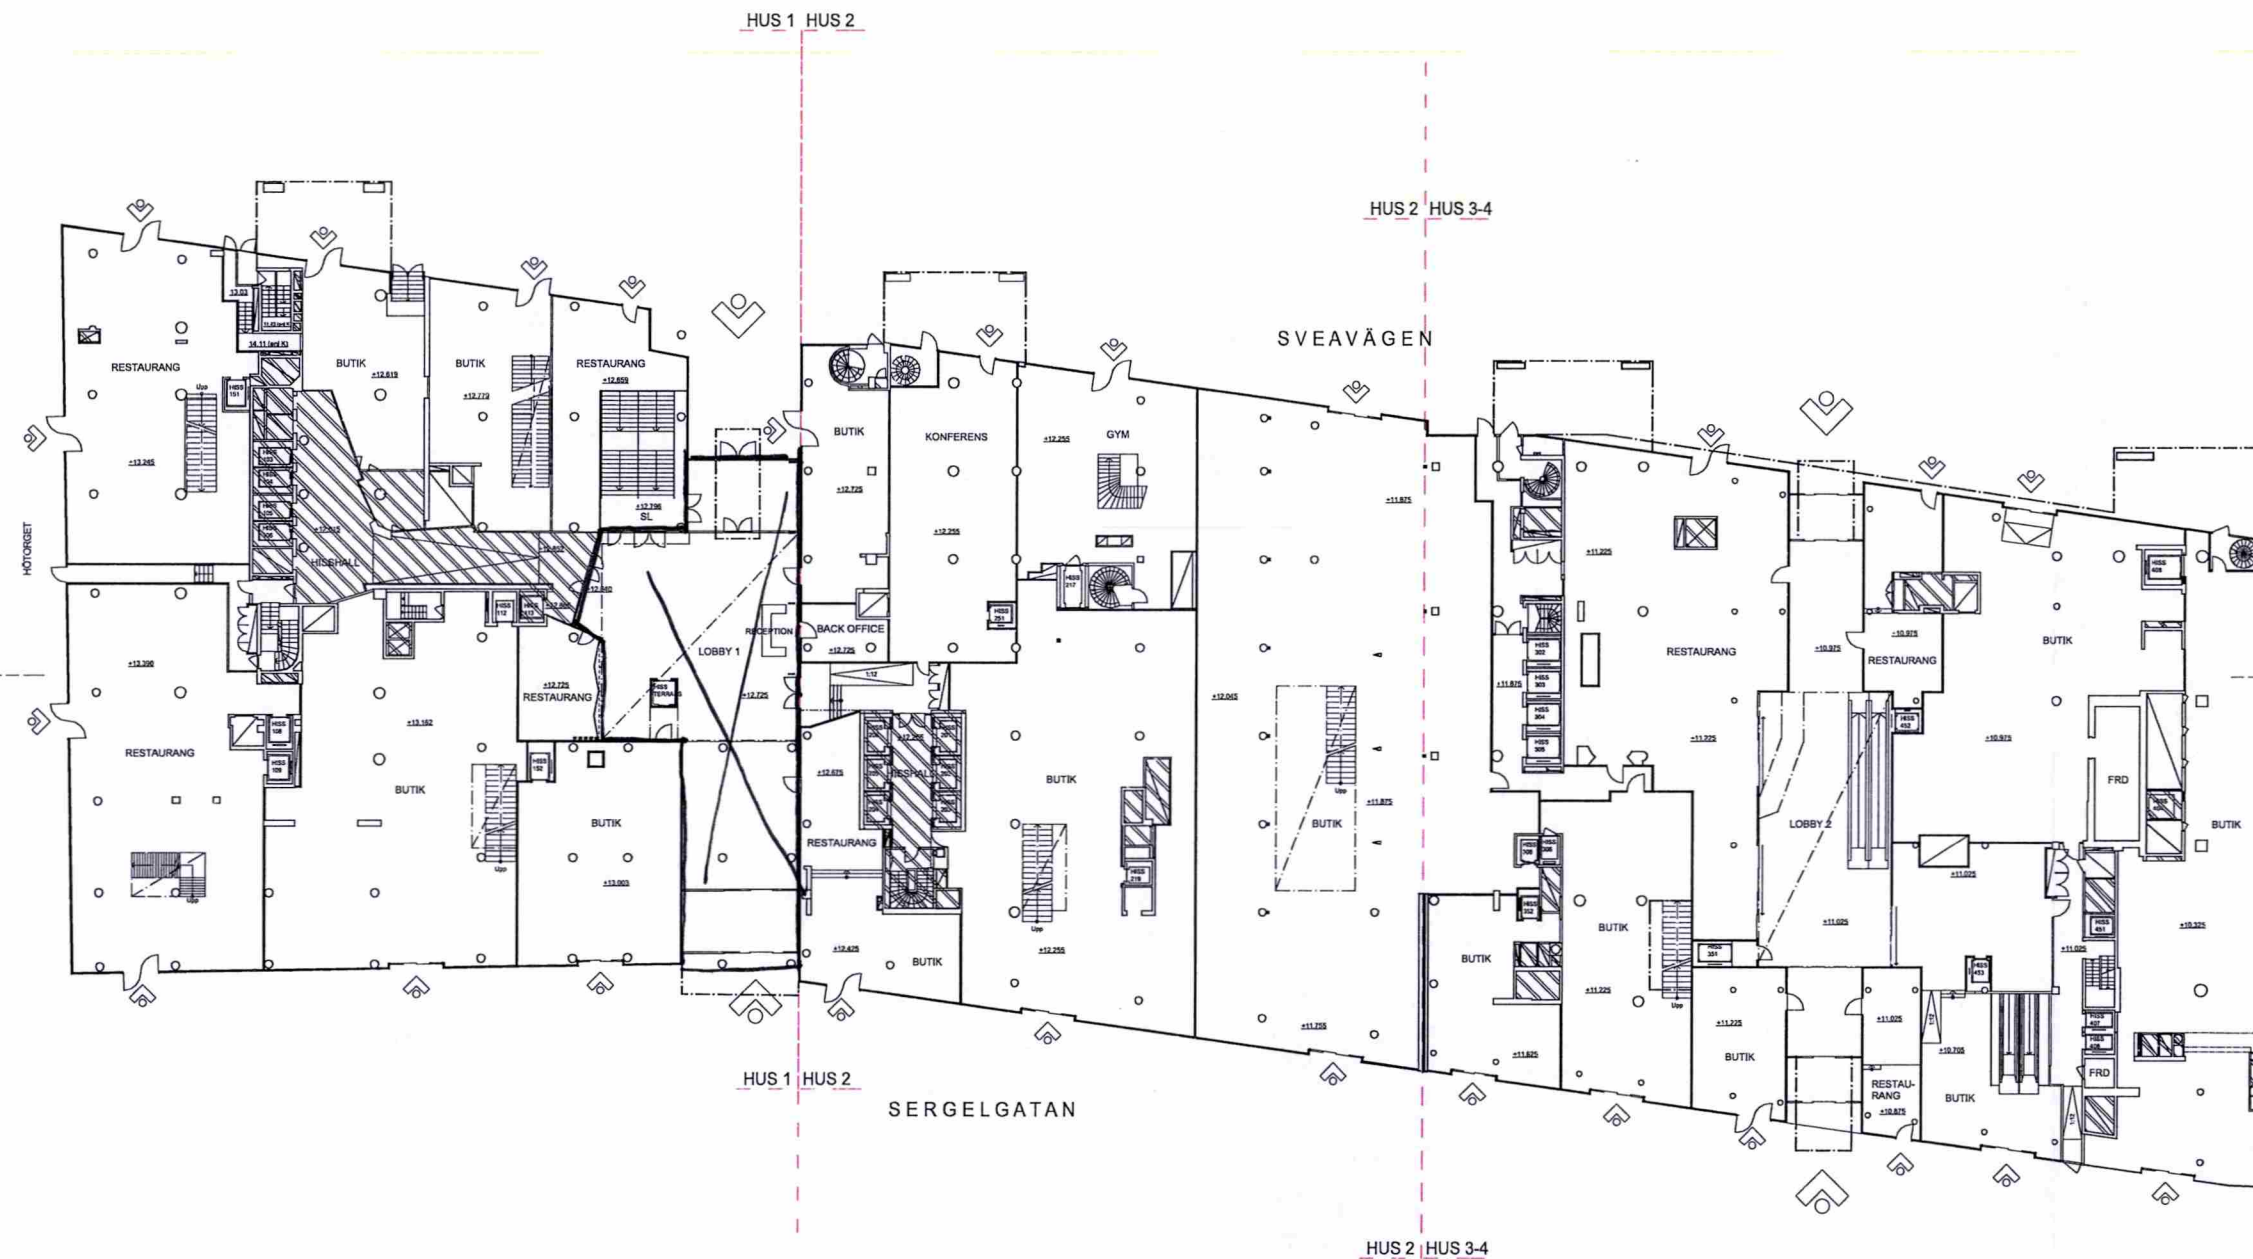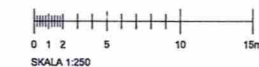

FÖRKLARINGAR

Samtliga mått i mm om ej annat anges.
Plushöjder anges i meter (RH2000).

Fastighetsgräns

Ingår ej i bygglov.

FÖRESKRIFTER

Granskat STOCKHOLMS BYGGNADSNÄMND
Tillhör nämndens beslut
2019-03-12


HÄNVISNINGAR

DELPLANER SERIE: A-40-1-0011 TILL A-40-1-0481.
A-40-2-0001 PRINCIPSEKTION ÖVERSIKT A-A

A	KOMPLETTERAT BYGGLOV	2018-09-07	HJN
BET	ÄNDRING AVSER	DATUM	Sign.

BYGGLOVSHANDLING

Sergelstan Vasakronan

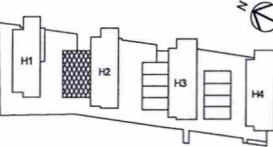

wester+elsner

X	A	WESTER+ELSNER ARKITEKTER AB		T: 08-402 88 80
	K	TYRÉN		T: 010-452 20 00
	E	PROJEKTEL		T: 018-13 97 00
	V	FERAX INSTALLATIONSPROJEKT AB		T: 08-695 27 00
	BR	BRANDKONSULTEN		T: 08-505 344 00
	S	DE EL & STYRKONSULT		T: 08-607 38 80
	SP	NORDISKA BRAND		T: 08-730 06 70
	SE	PROJSEC AB		T: 08-545 899 80
	T	RULLTHEK AB		T: 08-91 23 72
	W	HELENIUS INGENJÖRSBYRÅ AB		T: 08-625 22 00
UPPDRAG NR	2745-00	RIITAD AV	HANDLÄGGARE	
DATUM	2018-05-04	A. KALMARU	H. JOHANSSON	
		ANSVARIG		
		S. SIGFRIDSSON		
BERIDAREBANAN 77, 4, 11 - SERGELGATAN				
HUS 1-4				
PLANER				
VÄN -1 TR. ÖVERSIKT				
SKALA A1	1:250	NUMMER	A-40-1-0040	BET
			A	

URSPRUNGSARKITEKTER:
DAVID HELLDÉN
ANDERS TENGBOM
SVEN MARKELIUS
LARS-ERIK LALLERSTEDT

0 1 2 5 10 15m
SKALA 1:250


FÖRKLARINGAR

Samliga mått i mm om ej annat anges.
Plushöjder anges i meter (RH2000).

Fastighetsgräns

Ingår ej i bygglov.

FÖRESKRIFTER

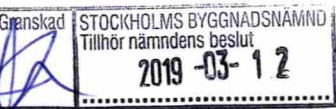


HÄNVISNINGAR

DELPLANER SERIE: A-40-1-0011 TILL A-40-1-0481.
A-40-2-0001 PRINCIPSEKTION ÖVERSIKT A-A

A	KOMPLETTERAT BYGGLOV	2018-09-07	HJN
BET	ÄNDRING AVSER	DATUM	Sign.

BYGGLOVSHANDLING

Sergelstan Vasakronan

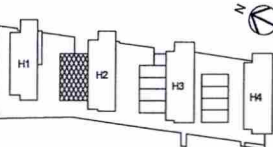

wester+elsner

A	WESTER+ELSNER ARKITEKTER AB		T: 08-402 66 80
K	TYRÉN S		T: 010-452 20 00
E	PROJEKTEL		T: 016-13 97 00
V	FERAX INSTALLATIONSPROJEKT AB		T: 08-695 27 00
BR	BRANDKONSULTEN		T: 08-505 344 00
S	DE EL & STYRKONSULT		T: 08-607 38 80
SP	NORDISKA BRAND		T: 08-730 06 70
SE	PROJSEC AB		T: 08-645 899 80
T	RULLHTEKAB		T: 08-91 23 72
W	HELENIUS INGENJÖRSBYRÅ AB		T: 08-625 22 00
UPPDRAG NR		2745-00	
RITAD AV		A. KALMARU	HANDLÄGGARE
ANSVARIG		S. SIGFRIDSSON	H. JOHANSSON
2018-05-04			
BERIDAREBANAN 77, 4, 11 - SERGELGATAN			
HUS 1-4			
PLANER			
VÅN -2 TR. ÖVERSIKT			
SKALA 1:250	NUMMER	BET	
	A-40-1-0030	A	

URSPRUNGSARKITEKTER:
DAVID HELLDÉN
ANDERS TENGBOM
SVEN MARKELIUS
LARS-ERIK LALLERSTEDT

