

FÖRKLARINGAR

Samtliga mått i mm om ej annat anges.  
Plushöjder anges i meter (RH2000).

Fastighetsgräns  
Ingår ej i bygglov.

FÖRESKRIFTER

Granskad

STOCKHOLMS BYGGNADSNÄMND  
Tillhör nämndens beslut  
2019-03-12


HÄNVISNINGAR

DELPLANER SERIE: A-40-1-0011 TILL A-40-1-0481.  
A-40-2-0001 PRINCIPSEKTION ÖVERSIKT A-A

A	KOMPLETTERAT BYGGLOV	2018-09-07	HJN
BET	ÄNDRING AVSER	DATUM	Sign.

BYGGLOVSHANDLING

Sergelstan Vasakronan

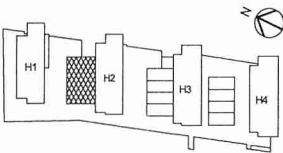

wester+elsner

X A	WESTER+ELSNER ARKITEKTER AB	T: 08-402 88 80
K	TYRÉN	T: 010-452 20 00
E	PROJEKTEL	T: 018-13 97 00
V	FERAX INSTALLATIONSPROJEKT AB	T: 08-695 27 00
BR	BRANDKONSULTEN	T: 08-505 344 00
S	DE EL & STYRKONSULT	T: 08-607 38 80
SP	NORDISKA BRAND	T: 08-730 06 70
SE	PROJSEC AB	T: 08-545 899 80
T	RULLHTEKK AB	T: 08-91 23 72
W	HELENIUS INGENJÖRSBYRÅ AB	T: 08-625 22 00

UPPDRAG NR	RITAD AV	HANDLÄGGARE
2745-00	A. KALMARU	H. JOHANSSON
DATUM	ANSVARIG	
2018-05-04	S. SIGFRIDSSON	

BERIDAREBANAN 77, 4, 11 - SERGELGATAN  
HUS 1-4  
PLANER  
VÅN -3 TR. ÖVERSIKT

SKALA A1 1:250	NUMMER A-40-1-0020	BET A
-------------------	-----------------------	----------

URSPRUNGSARKITEKTER:  
DAVID HELLDÉN  
ANDERS TENGBOOM  
SVEN MÅRTELJUS  
LARS-ERIK LALLERSTEDT



# FÖRKLARINGAR

Samtliga mått i mm om ej annat anges.  
Plushöjder anges i meter (RH2000).

Ingår ej i bygglov.

## FÖRESKRIFTER




☒ = omfattas ej av bygglov

## HÄNVISNINGAR

A	KOMPLETTERAT BYGGLOV	2018-09-07	HJN
BET	ÄNDRING AVSER	DATUM	Sign.

## BYGGLOVSHANDLING

Sergelstan Vasakronan

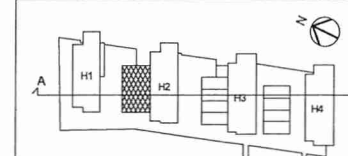


wester+elsner

☒ A	WESTER+ELSNER ARKITEKTER AB	T: 08-402 68 80
K	TYRÉN	T: 010-452 20 00
E	PROJEKTEL	T: 018-13 97 00
V	FERAX INSTALLATIONSPROJEKT AB	T: 08-695 27 00
BR	BRANDKONSULTEN	T: 08-505 344 00
S	DE EL & STYRKONSULT	T: 08-607 38 80
SP	NORDISKA BRAND	T: 08-730 06 70
SE	PROJSEC AB	T: 08-545 899 80
T	RULLHTEKK AB	T: 08-91 23 72
W	HELENIUS INGENJÖRSBYRÅ AB	T: 08-625 22 00
UPPDRAG NR	2745-00	RITAD AV
DATUM	2018-05-04	ANSVARIG
		S. SIGFRIDSSON
		HANDLÄGGARE
		H. JOHANSSON

BERIDAREBANAN 77, 4, 11 - SERGELGATAN  
HUS 1-4  
SEKTIONER  
PRINCIPSEKTION ÖVERSIKT A-A


SKALA A1 1:250	NUMMER A-40-2-0001	BET A
-------------------	-----------------------	----------

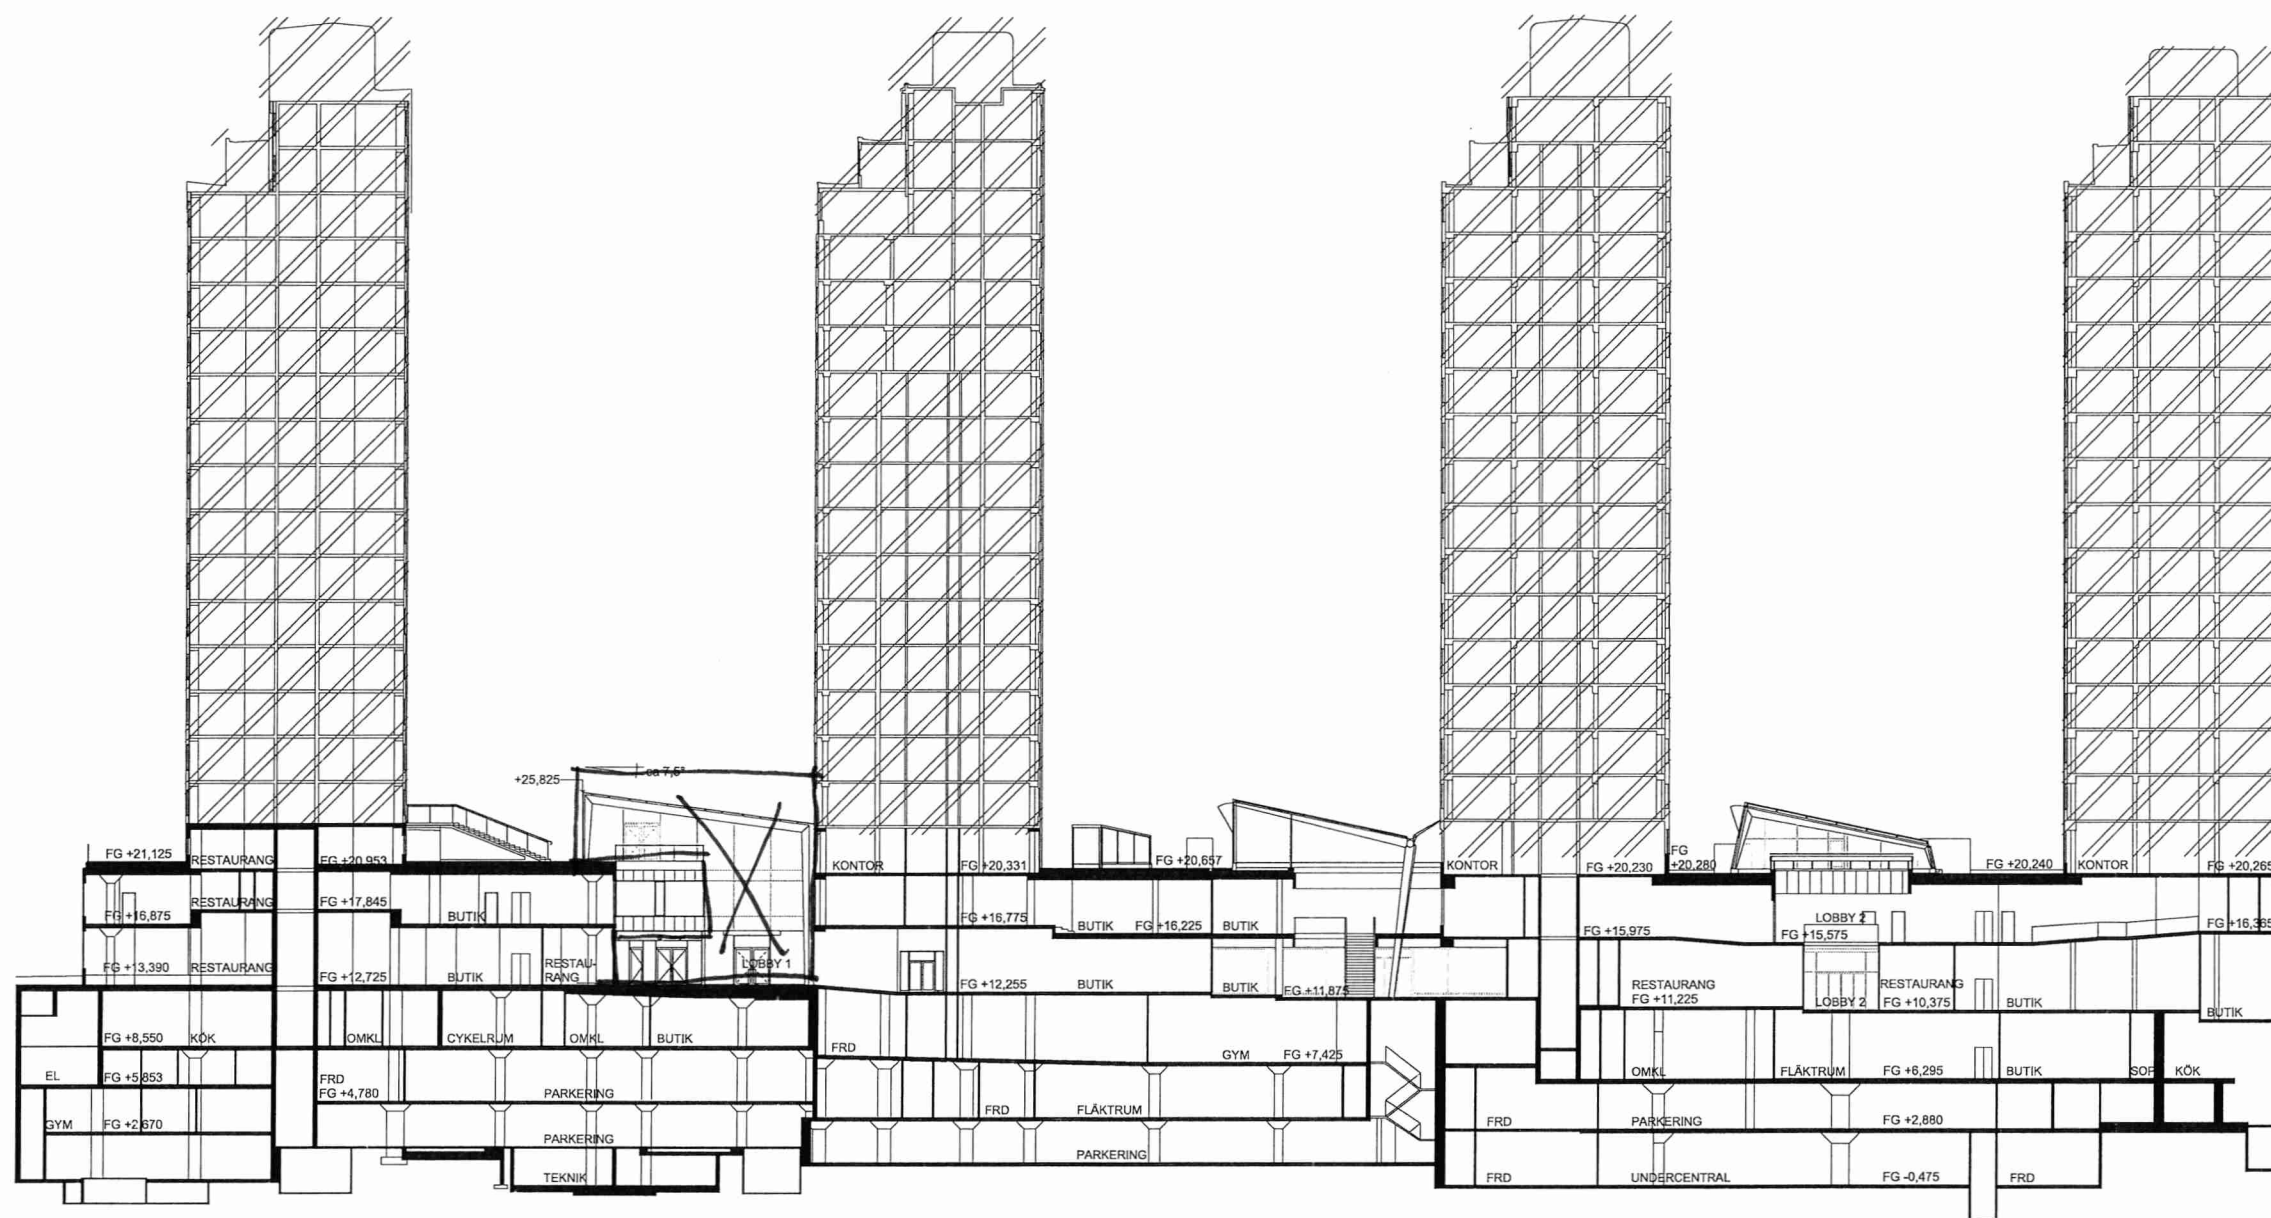


Principsektion A-A

URSPRUNGSARKITEKTER:  
DAVID HELLDÉN  
ANDERS TENGBOM  
SVEN MARKELIUS  
LARS-ERIK LALLERSTEDT




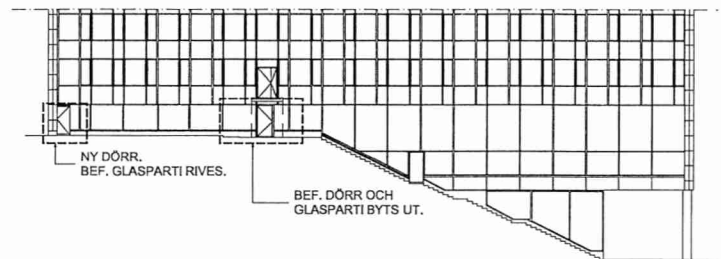


Fasad mot söder  
HUS 1

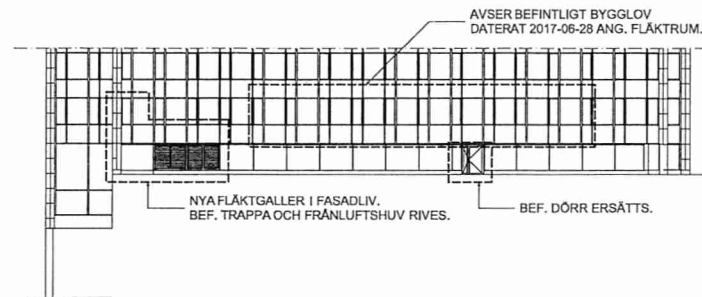


Fasad mot norr  
HUS 1

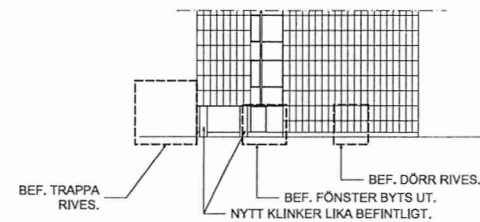

Fasad mot väster  
HUS 1

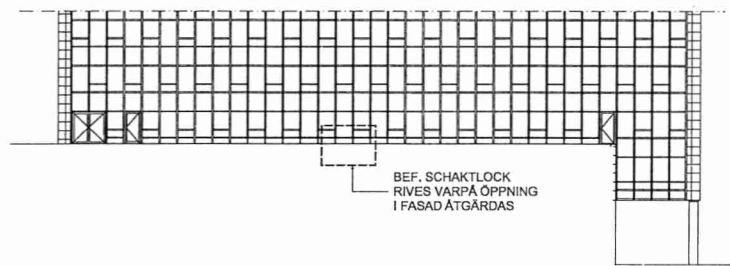

Fasad mot söder  
HUS 2

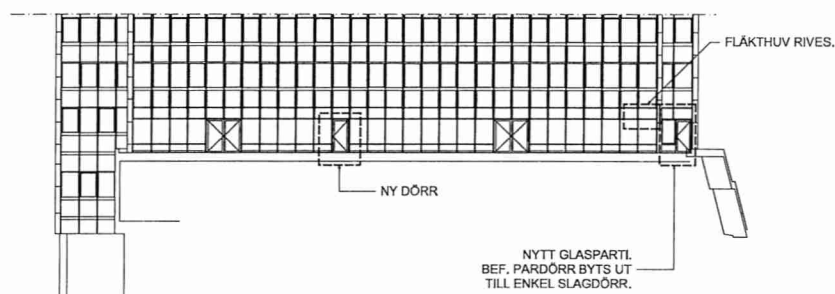

Fasad mot norr  
HUS 4

## FÖRKLARINGAR

Samtliga mått i mm om ej annat anges.  
Plushöjder anges i meter (RH2000).  
NY FASAD, UTSEENDE LIKA BEFINTLIG.

## FÖRESKRIFTER




## HÄNVISNINGAR

MATERIAL OCH KULÖR:  
A-40-3-0100, A-40-3-0200  
100-DELAR, SERIE:  
A-40-3-0005 TILL A-40-3-0014

A	KOMPLETTERAT BYGGLOV	2018-09-07	HJN
BET	ÄNDRING AVSER	DATUM	Sign.

## BYGGLOVSHANDLING

Sergelstan Vasakronan

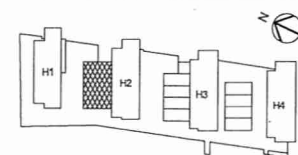

wester+elsner

A	WESTER+ELSNERARKITEKTER AB	T: 08-432 98 80
K	TYRÉNIS	T: 010-452 20 00
E	PROJEKTEL	T: 018-13 97 00
V	FERAX INSTALLATIONSPROJEKT AB	T: 08-695 27 00
BR	BRANDKONSULTEN	T: 08-505 344 00
S	DE EL & STYRKONSULT	T: 08-607 38 80
SP	NORDISKA BRAND	T: 08-730 06 70
SE	PROJEC AB	T: 08-545 899 80
T	RULLHTEKK AB	T: 08-91 23 72
W	HELENIUS INGENJÖRSBYRÅ AB	T: 08-625 22 00

UPPDRAG NR	RITAD AV	HANDLÄGGARE
2745-00	A. KALMARU	H. JOHANSSON
DATUM	ANSVARIG	
2018-05-04	S. SIGFRIDSSON	

BERIDAREBANAN 77, 4, 11 - SERGELGATAN  
HUS 1-4  
FASADER  
ÖVERSIKT - HÖGDELAR

SKALA A1 1:250	NUMMER A-40-3-0004	BET A
-------------------	-----------------------	----------

URSPRUNGSARKITEKTER:  
DAVID HELLDÉN  
ANDERS TENGBOM  
SVEN MARKELIUS  
LARS-ERIK LALLERSTEDT





FÖRKLARINGAR

Samtliga mått i mm om ej annat anges.  
Plushöjder anges i meter (RH2000).

FÖRESKRIFTER




☒ = omfattas ej  
av bygglov


HÄNVISNINGAR

MATERIAL OCH KULÖR:  
A-40-3-0100, A-40-3-0200  
100-DELAR, SERIE:  
A-40-3-0005 TILL A-40-3-0014


A	KOMPLETTERAT BYGGLOV	2018-09-07	HJN
BET	ÄNDRING AVSER	DATUM	Sign.
BYGGLOVSHANDLING			
Sergelstan Vasakronan			
wester+elsner			
☒ A	WESTER+ELSNER ARKITEKTER AB	T: 08-402 88 80	
K	TYRÉN S	T: 010-452 20 00	
E	PROJEKTEL	T: 018-13 97 00	
V	FERAX INSTALLATIONSPROJEKT AB	T: 08-695 27 00	
BR	BRANDKONSULTEN	T: 08-505 344 00	
S	DE EL & STYRKONSULT	T: 08-607 38 80	
SP	NORDISKA BRAND	T: 08-730 06 70	
SE	PROJECAB	T: 08-545 899 80	
T	RULLHTEKK AB	T: 08-91 23 72	
W	HELENIUS INGENJÖRSBYRÅ AB	T: 08-625 22 00	
UPPDRAG NR	RITAD AV	HANDLÄGGARE	
2745-00	A. KALMARU	H. JOHANSSON	
DATUM	ANSVARIG		
2018-05-04	S. SIGFRIDSSON		
BERIDAREBANAN 77, 4, 11 - SERGELGATAN			
HUS 1-4			
FASADER			
ÖVERSIKT - GÅRDAR & TAK			
SKALA A1	NUMMER	BET	
1:250	A-40-3-0003	A	

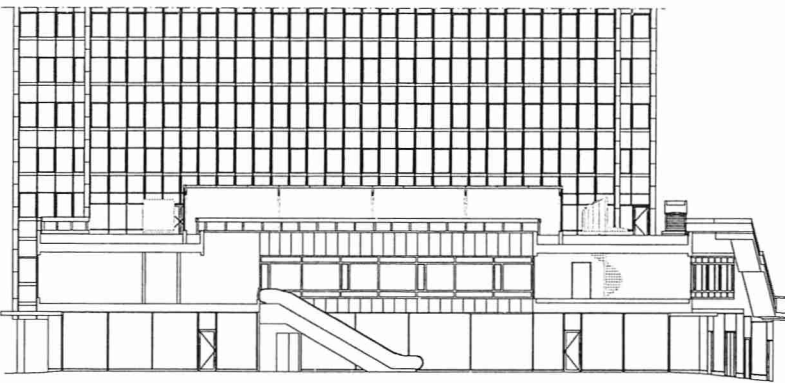


Fasad mot norr hus 4  
POSTGÅNGEN

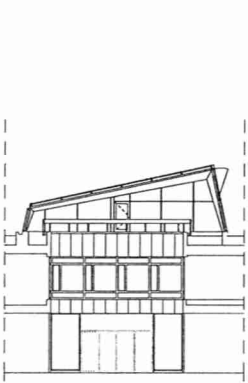


Fasad mot öster

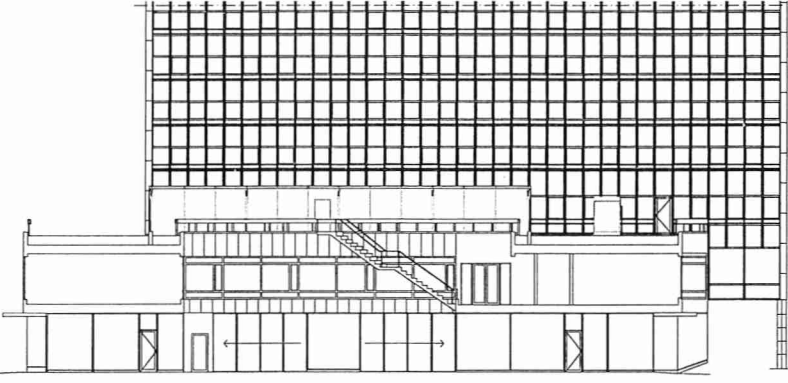


Fasad mot söder hus 3

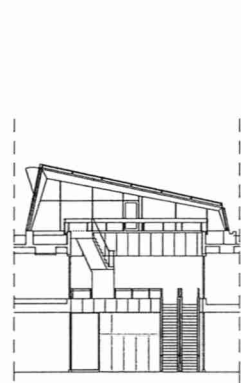


Fasad mot väster

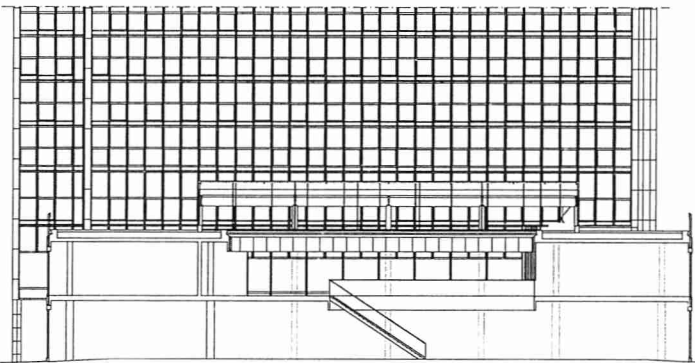


Fasad mot norr hus 3  
LUTTERMSGÅNGEN

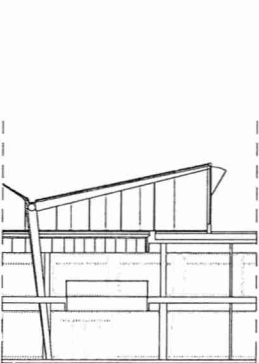


Fasad mot öster

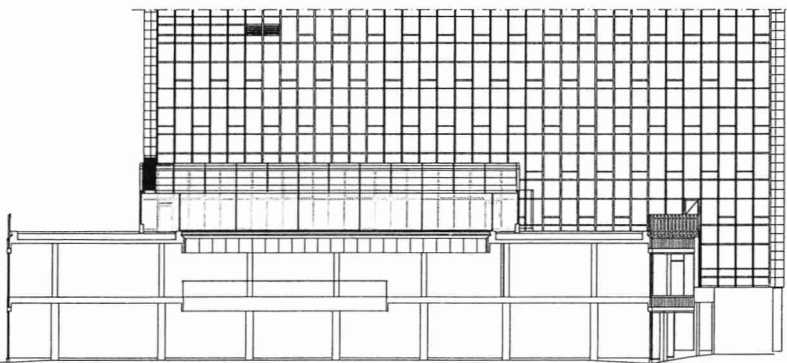


Fasad mot söder hus 2

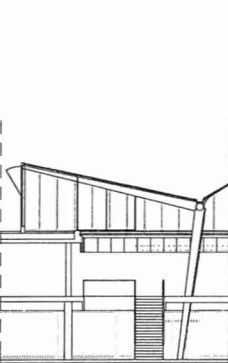


Fasad mot väster

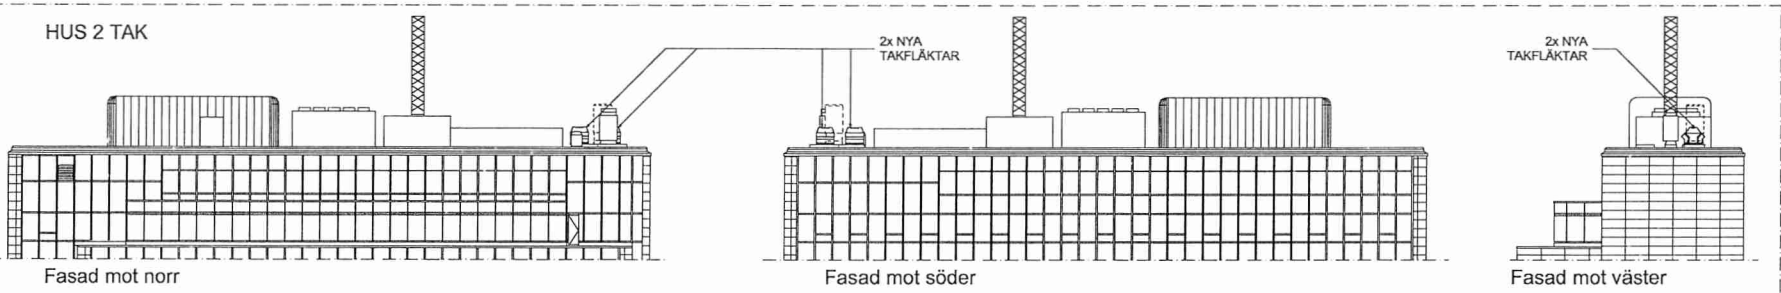


HUS 2 TAK

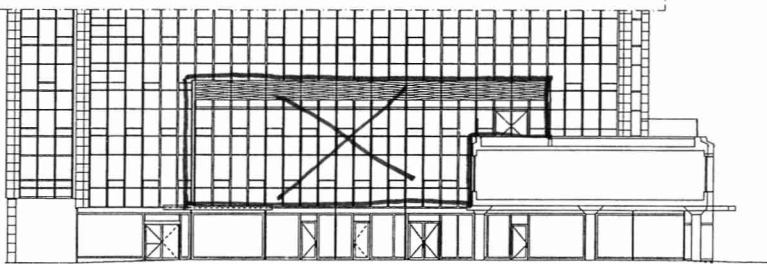

Fasad mot norr hus 2  
HÖTORGSGÅNGEN

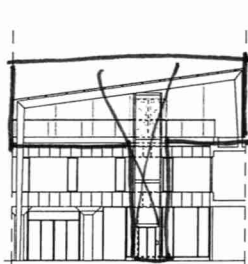

Fasad mot öster

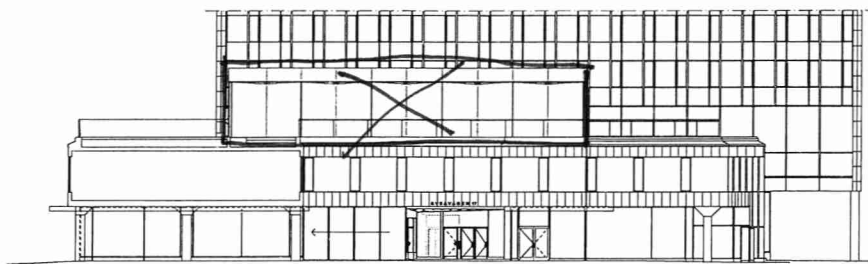

Fasad mot söder hus 1



Fasad mot väster



URSPRUNGSARKITEKTER:  
DAVID HELLDÉN  
ANDERS TENGBOM  
SVEN MARKELIUS  
LARS-ERIK LALLERSTEDT

FÖRKLARINGAR

Samtliga mått i mm om ej annat anges.  
Plushöjder anges i meter (RH2000).

FÖRESKRIFTER



*☒=omfattas ej  
av bygglag*

HÄNVISNINGAR


MATERIAL OCH KULÖR:  
A-40-3-0100, A-40-3-0200

100-DELAR, SERIE:  
A-40-3-0005 TILL A-40-3-0014

A	KOMPLETTERAT BYGGLOV	2018-09-07	HJN
BET	ÄNDRING AVSER	DATUM	Sign.

BYGGLOVSHANDLING

Sergelstan Vasakronan

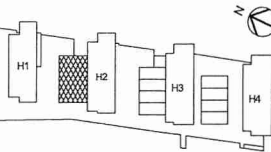


wester+elsner

✗ A	WESTER+ELSNER ARKITEKTER AB	T: 08-402 68 80
K	TYRÉN S	T: 010-452 20 00
E	PROJEKTEL	T: 018-13 97 00
V	FERAX INSTALLATIONSPROJEKT AB	T: 08-695 27 00
BR	BRANDKONSULTEN	T: 08-505 344 00
S	DE EL & STYRKONSULT	T: 08-807 38 80
SP	NORDISKA BRAND	T: 08-730 06 70
SE	PROJSEC AB	T: 08-545 899 80
T	RULLHTEKK AB	T: 08-91 23 72
W	HELENIUS INGENJÖRSBYRÅ AB	T: 08-625 22 00


UPPDRAG NR	RITAD AV	HANDLÄGGARE
2745-00	A. KALMARU	H. JOHANSSON
DATUM	ANSVARIG	
2018-05-04	S. SIGFRIDSSON	

BERIDAREBANAN 77, 4, 11 - SERGELGATAN  
HUS 1-4  
FASADER  
ÖVERSIKT - YTTRE


SKALA A1 1:250	NUMMER A-40-3-0002	BET A
-------------------	-----------------------	----------

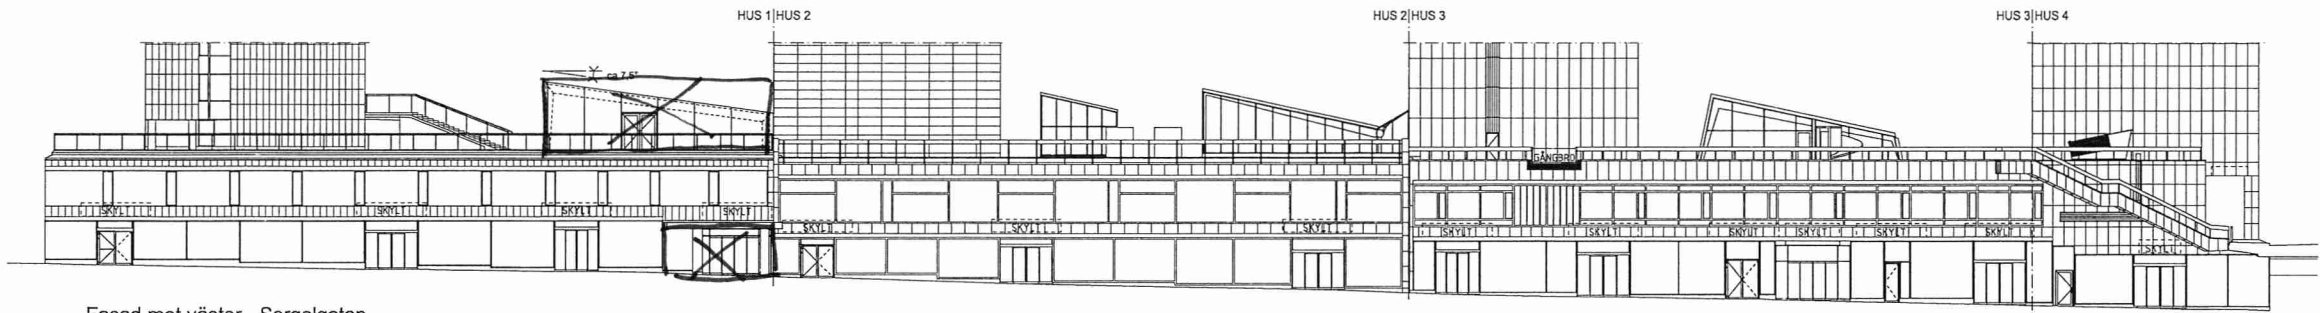


Fasad mot väster - Sergelgatan

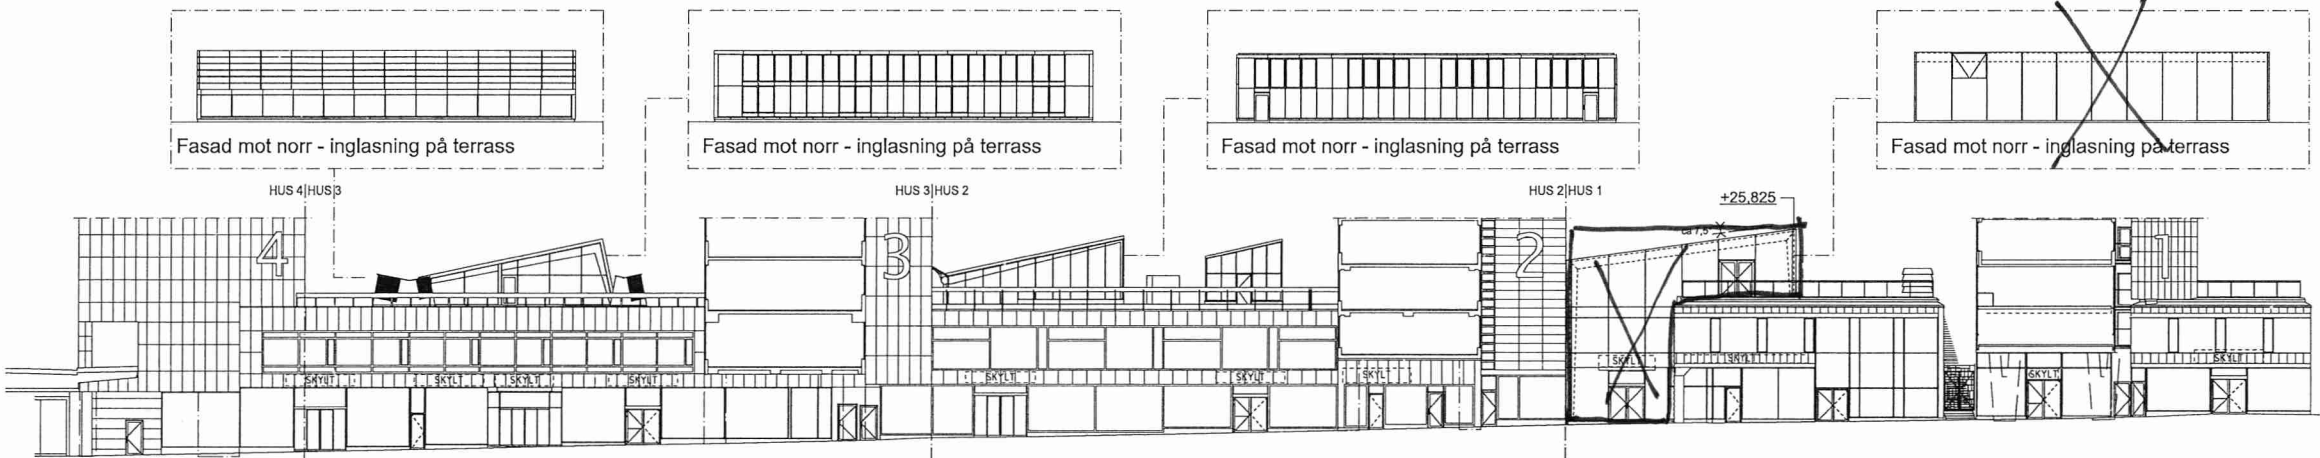

Fasad mot öster - Sveavägen

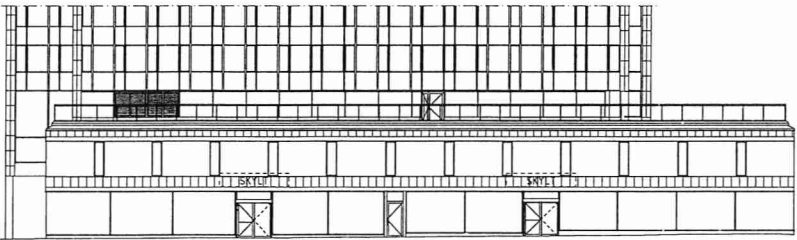

Fasad mot norr - Hötorget

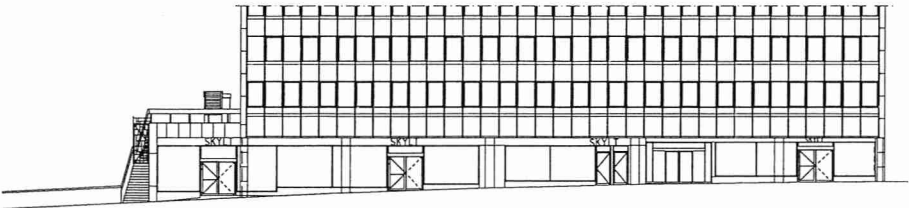

Fasad mot söder - Mäster Samuelsgatan

URSPRUNGSARKITEKTER:  
DAVID HELLDÉN  
ANDERS TENGBOM  
SVEN MARKELIUS  
LARS-ERIK LALLERSTEDT

