

FÖRKLARINGAR


- DM=Diskmaskin
- F=Frys/Fasta fönster
- FD=Fönsterdörr
- FM=Fasadmätarskåp
- FS=Föreslagen sockelhöjd
- G=Garderob
- GB=Golvbrunn
- GVF=Golvvärmefördelare
- HGD=Höger gångdörr
- K=Kylskåp
- UK=Uljämningsskåp
- U/M=Ugn+Micro
- ST=Städskåp
- TL=Taklucka
- TM=Tvättmaskin
- TS=Torkskåp
- VGD=Vänster gångdörr
- VL=Vindslucka
- TVF=Vattenfördelarskåp
- VP=Värmepump
- VUK=Vattenutkastare
- YD=Ytterdörr

TILLVAL:

- CD=Centraldammsugare
- GP=Garageport
- L=Linneskåp
- R=Råglas
- SK=Skafferi
- TT=Torktumlare
- X=Dekorationspröjs
- ÖS=Öppen spis
- Golvvärme utöver markplan

Placering av taklucka mm kan komma att justeras.
Inklädnad i takvinkel för VA och Vent kan förekomma.

AREOR (m ²)	
BOAREA	172.5
BOAREA, ENTRÉPLAN	85.0
BOAREA, ÖVERPLAN	87.5
BYGGNADSAREA, ENTRÉPLAN	100.3

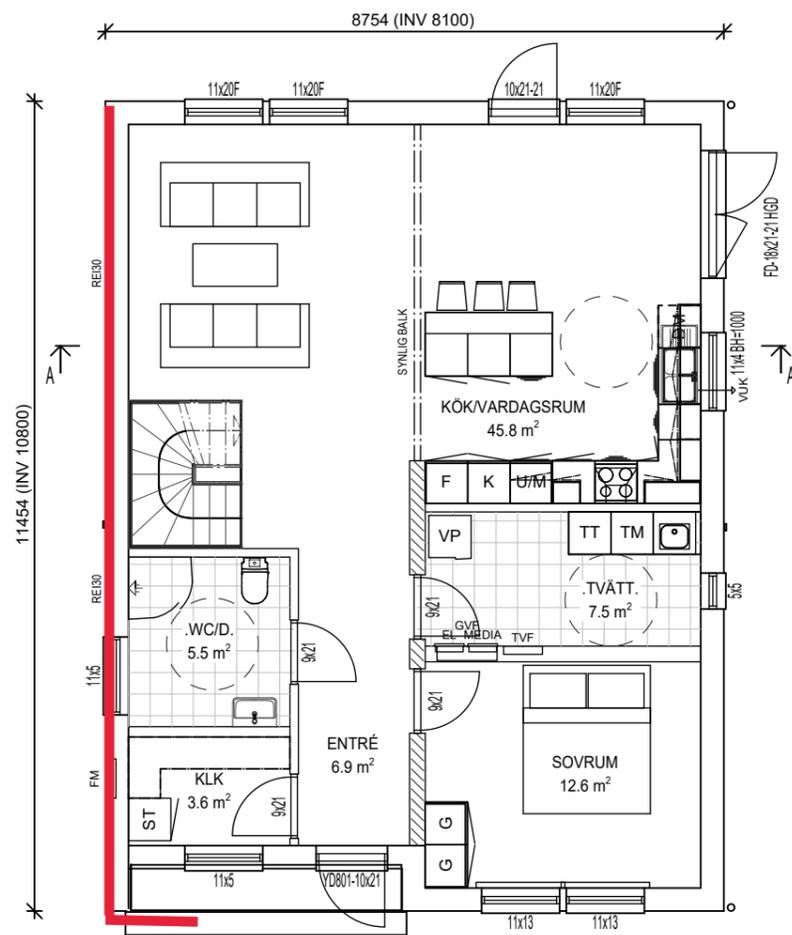


ENTRÉPLAN

Brandavskiljning mot komplementbyggnad ingår ej i husleverans från Anebyhusgruppen. Appliceras vid behov på komplementbyggnad.

Fasad mot Myrdalsjökel 2 utförs med brandavskiljning EI30 (enl BBR 5:611) förutsatt att även angränsande hus uppfyller samma villkor.


Avskiljning mot soprum-
Yttervägg i REI30 och
alla fönster i denna
fasad ska vara i
brandklassade i EI30.

Alternativ är att
soprumets väggar mot
bostadshus utförs i
REI30 och tak i Broof t2
(pappkvalité)

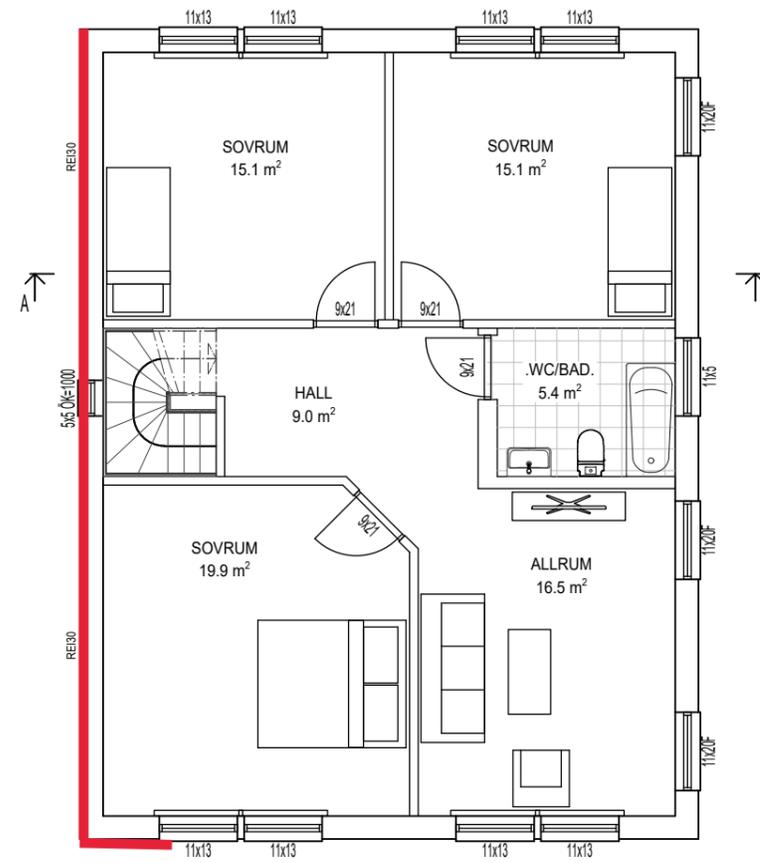

ÖVERPLAN

Här behöver
redovisas på
sitplanen att
strålning från
entrésidan inte når
innanför knuten på
sophuset,

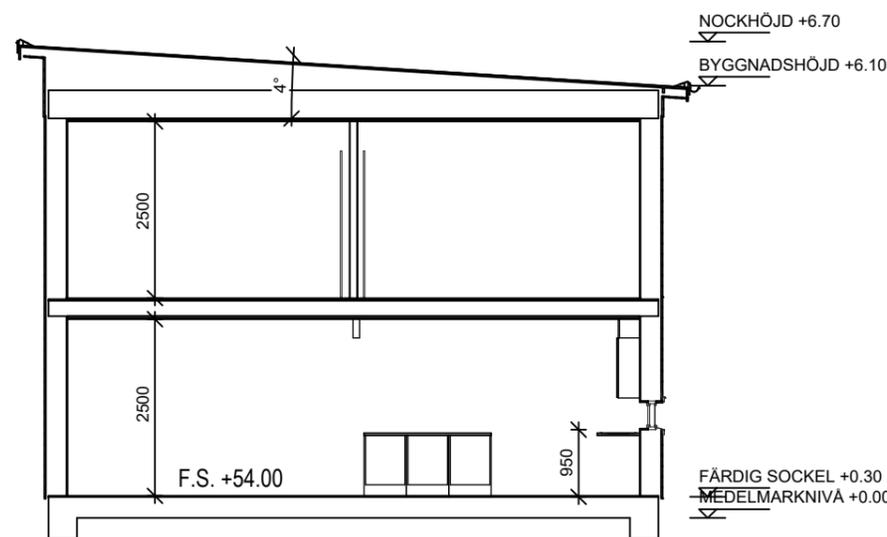

SEKTION A-A




5

10

DENNA RITNING ÄR EJ ATT BETRAKTA SOM FÄRDIG BYGGHANDLING
OCH KAN DÄRFÖR AVVIKA FRÅN TILLHÖRANDE KÖPEAVTAL

BYGGLOVSRITNING




<p>ingår i Anebyhusgruppen Box 49 · 364 21 Åseda · Tel. 0474-488 80</p>				BYGGHERRER ALI ABASS REAM HASSAN	
HUSMODELL SPECIAL				FASTIGHETS BETECKNING / KOMMUN MYRDALSJÖKEL 1 STOCKHOLMS STAD	
DATUM 2018-08-20	RITAD AV MABL	FORMAT A3	SKALA 1:100	AVTALS NR. ATH 8268	RITNINGSNR. A-40_0-01
PLAN & SEKTION				REV	

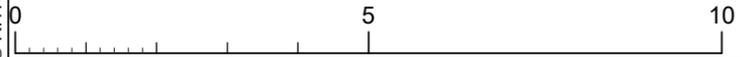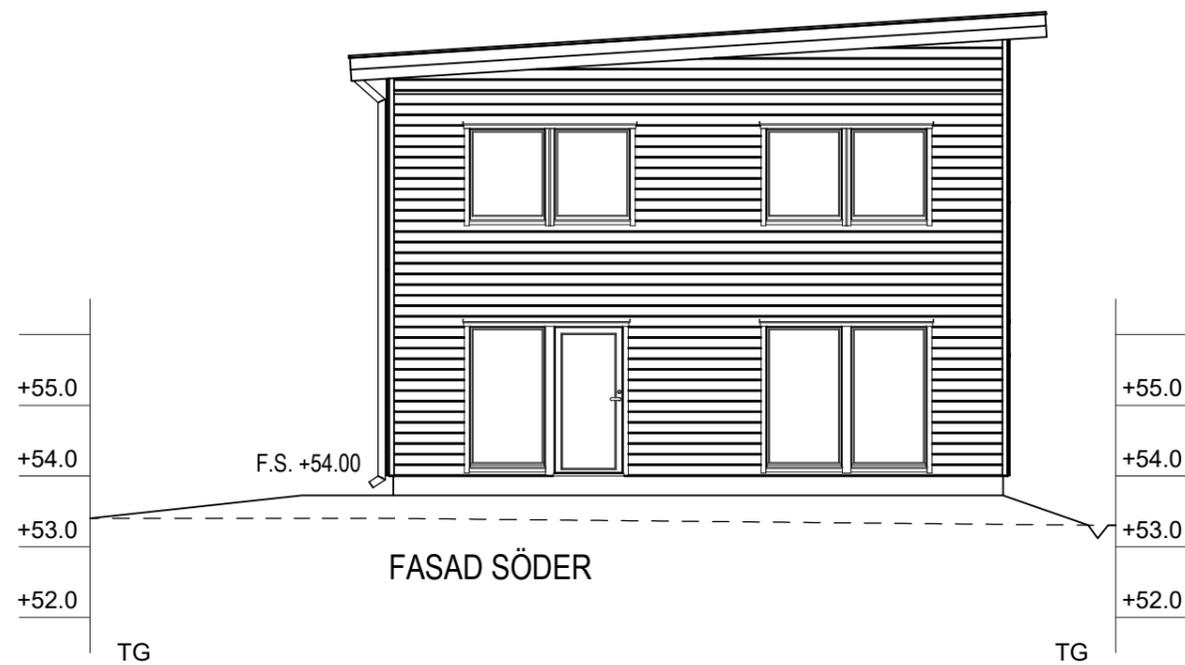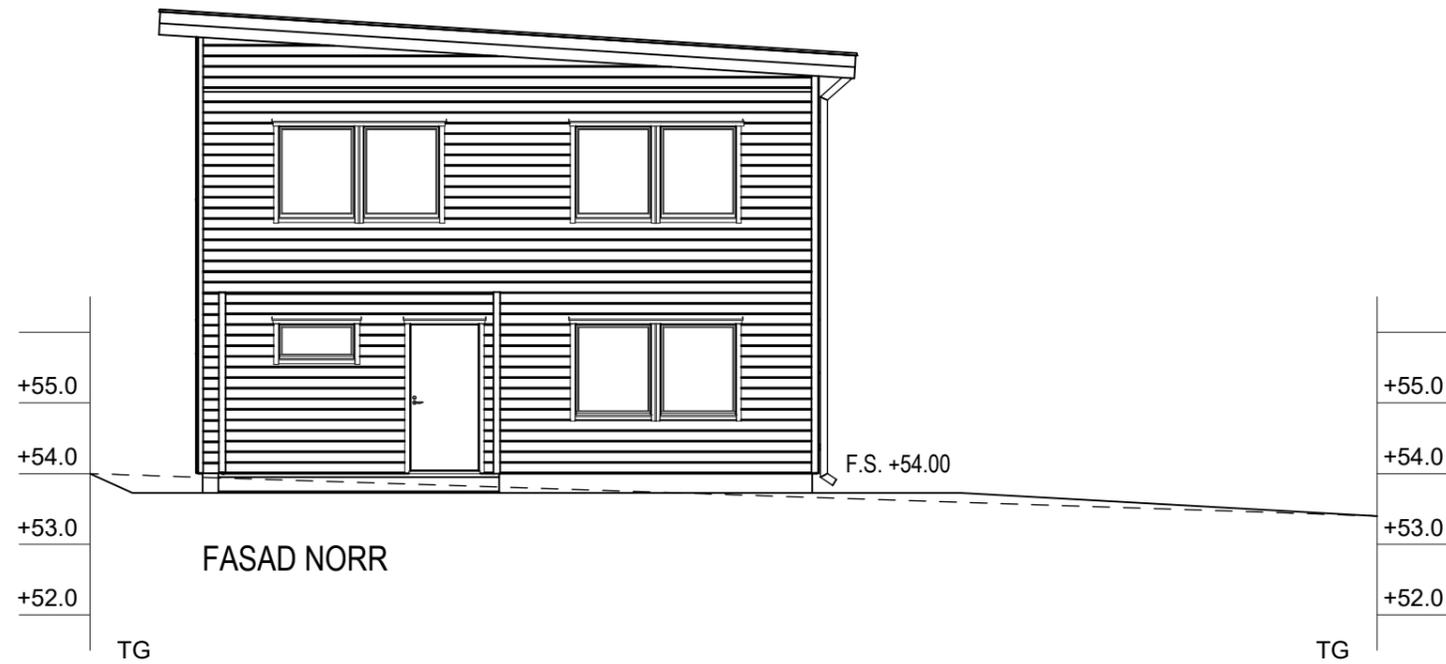

DENNA RITNING ÄR EJ ATT BETRAKTA SOM FÄRDIG BYGGHANDLING
OCH KAN DÄRFÖR AVVIKA FRÅN TILLHÖRANDE KÖPEAVTAL





BYGGLOVSRITNING

 ingår i Anebyhusgruppen Box 49 · 364 21 Åseda · Tel. 0474-488 80				BYGGHERRER ALI ABASS REAM HASSAN		
HUSMODELL SPECIAL				FASTIGHETSBETECKNING / KOMMUN MYRDALSJÖKEL 1 STOCKHOLMS STAD		
DATUM 2018-08-20	RITAD AV MABL	FORMAT A3	SKALA 1:100	AVTALSNR. ATH 8268		REV
RITNING FASAD				RITNINGSNR. A-40_3-02		

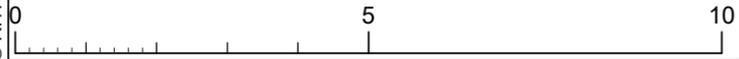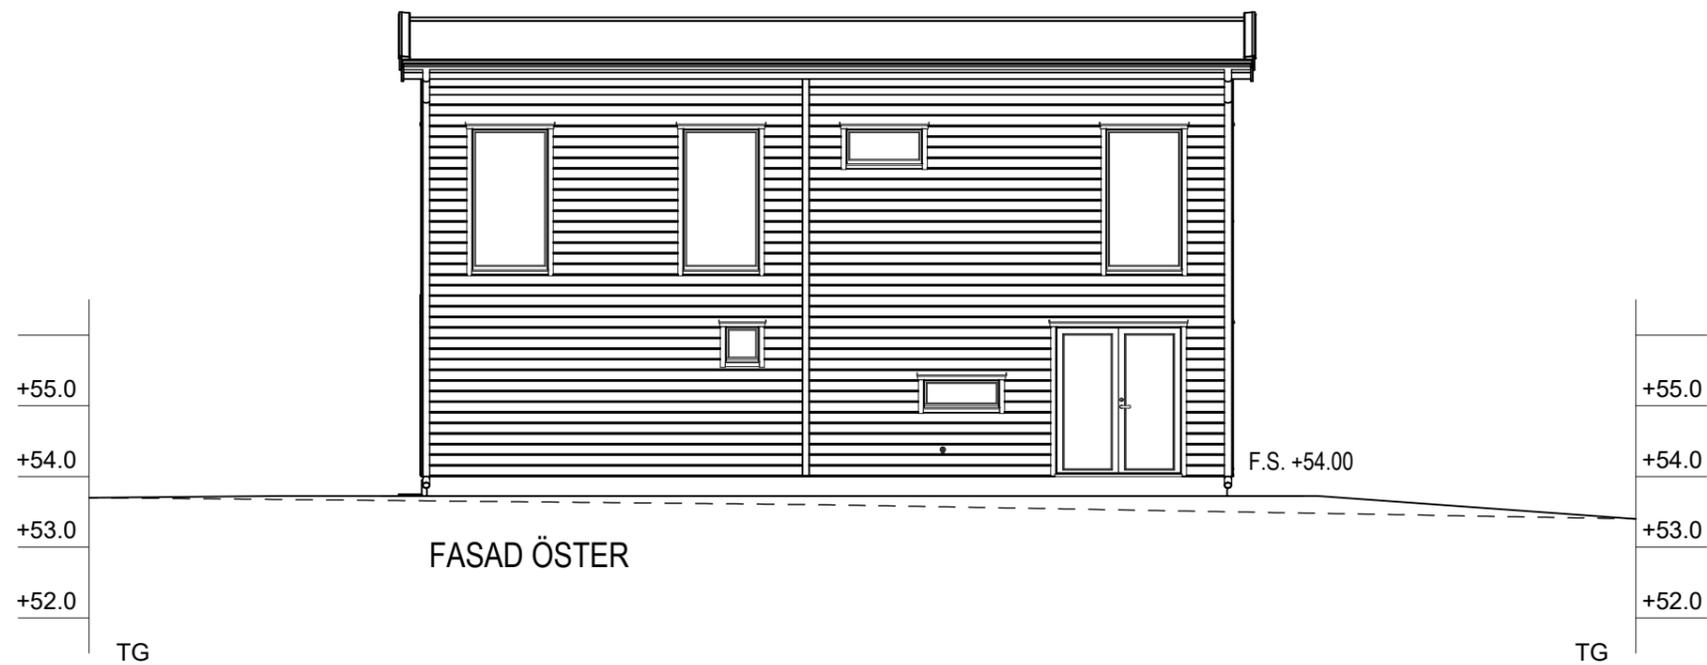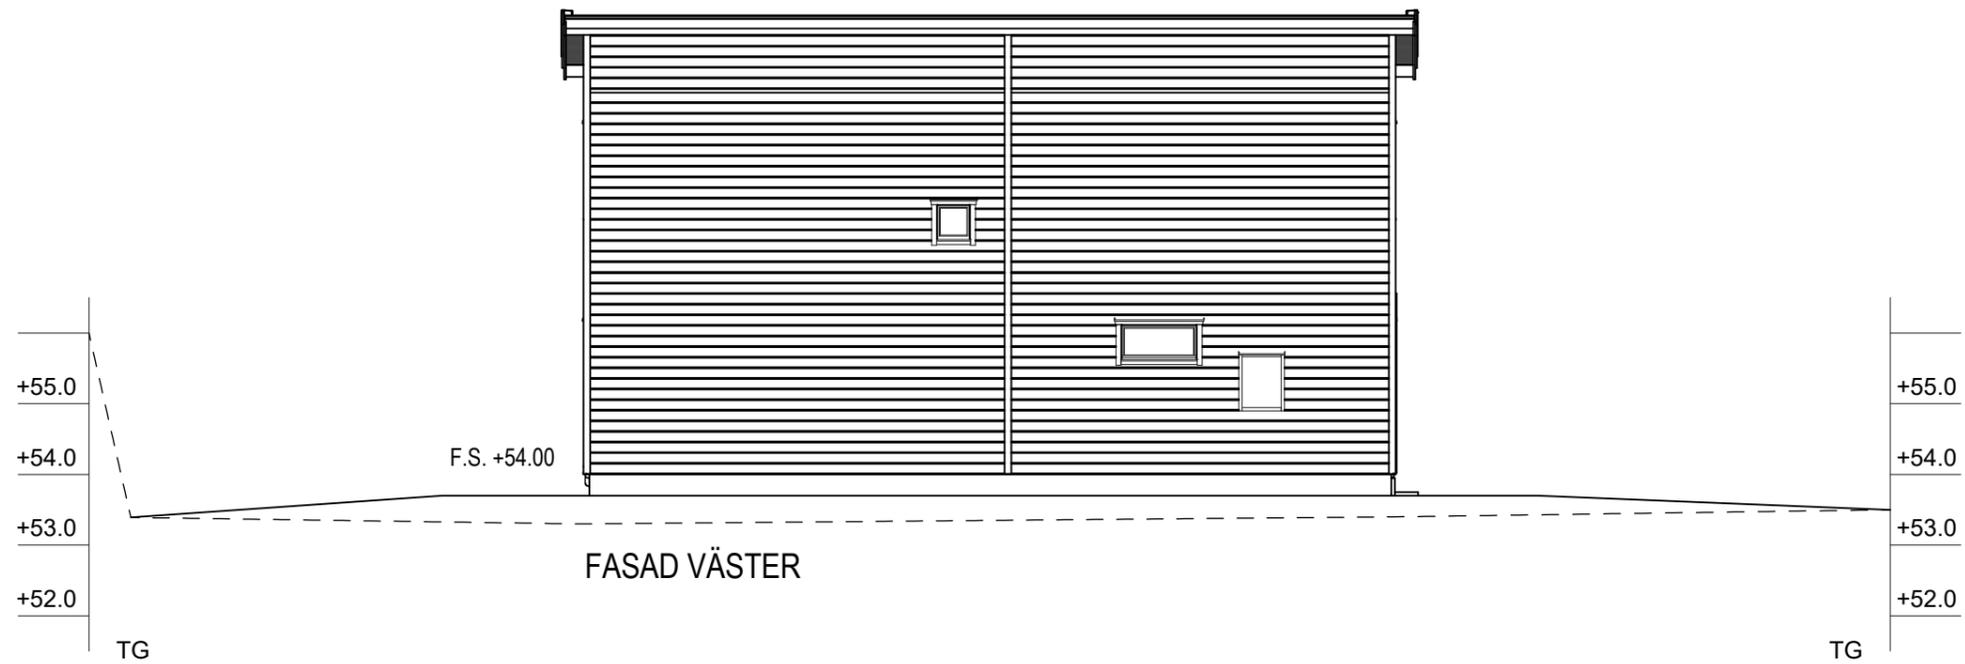

BYGGLOVSRITNING


 ingår i Anebyhusgruppen Box 49 · 364 21 Åseda · Tel. 0474-488 80				BYGGHERRER ALI ABASS REAM HASSAN		
HUSMODELL SPECIAL				FASTIGHETSBETECKNING / KOMMUN MYRDALSJÖKEL 1 STOCKHOLMS STAD		
DATUM 2018-08-20	RITAD AV MABL	FORMAT A3	SKALA 1:100	AVTALSNR. ATH 8268		REV
RITNING FASAD				RITNINGSNR. A-40_3-03		

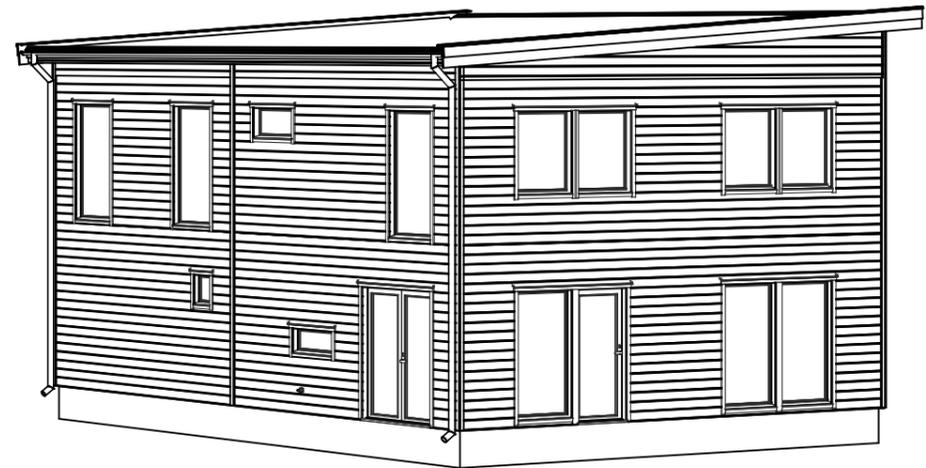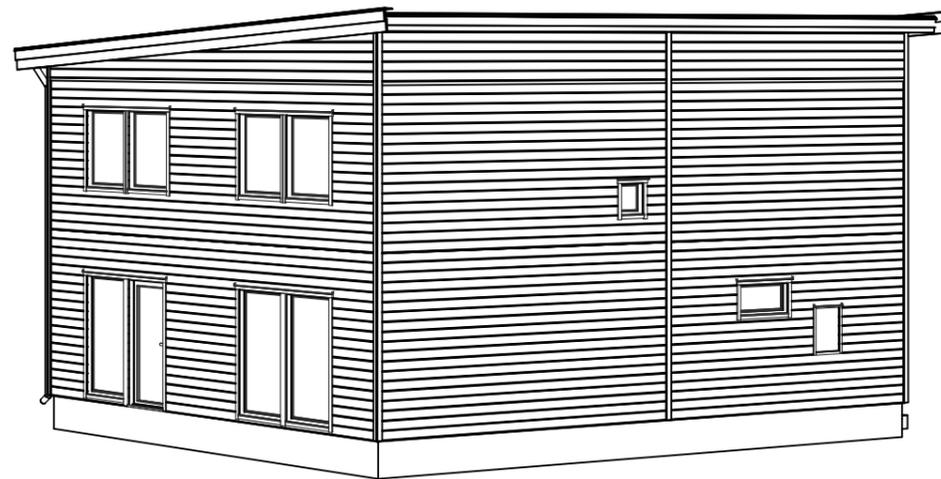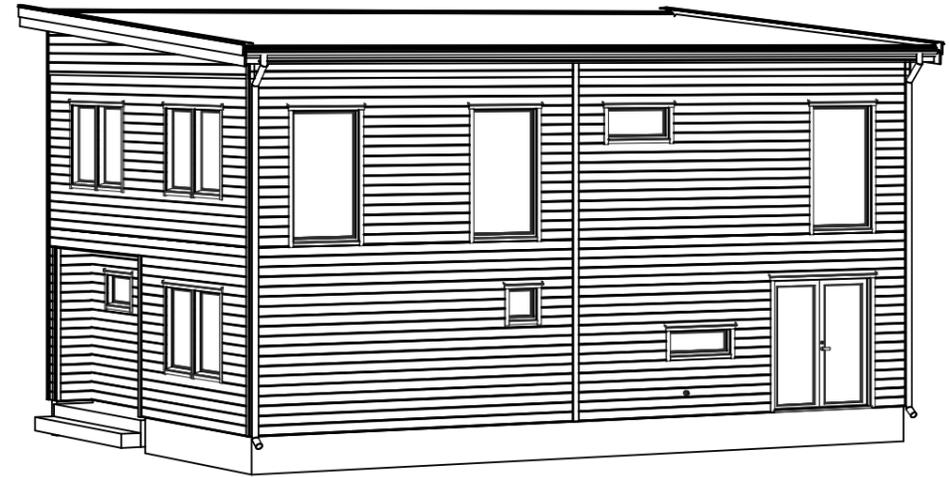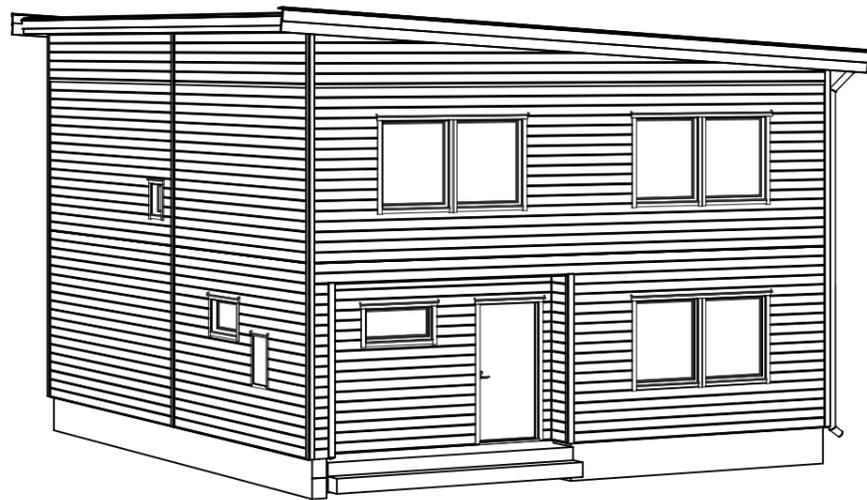

BYGGLOVSRITNING

 ingår i Anebyhusgruppen Box 49 · 364 21 Åseda · Tel. 0474-488 80				BYGGHERRER ALI ABASS REAM HASSAN		
HUSMODELL SPECIAL				FASTIGHETSBECKNING / KOMMUN MYRDALSJÖKEL 1 STOCKHOLMS STAD		
DATUM 2018-08-20	RITAD AV MABL	FORMAT A3	SKALA	AVTALSNR. ATH 8268	RITNINGSNR. A-40_3-04	REV
RITNING PERSPEKTIV						

Detaljprojektering bör ej ske efter nivåkurvor

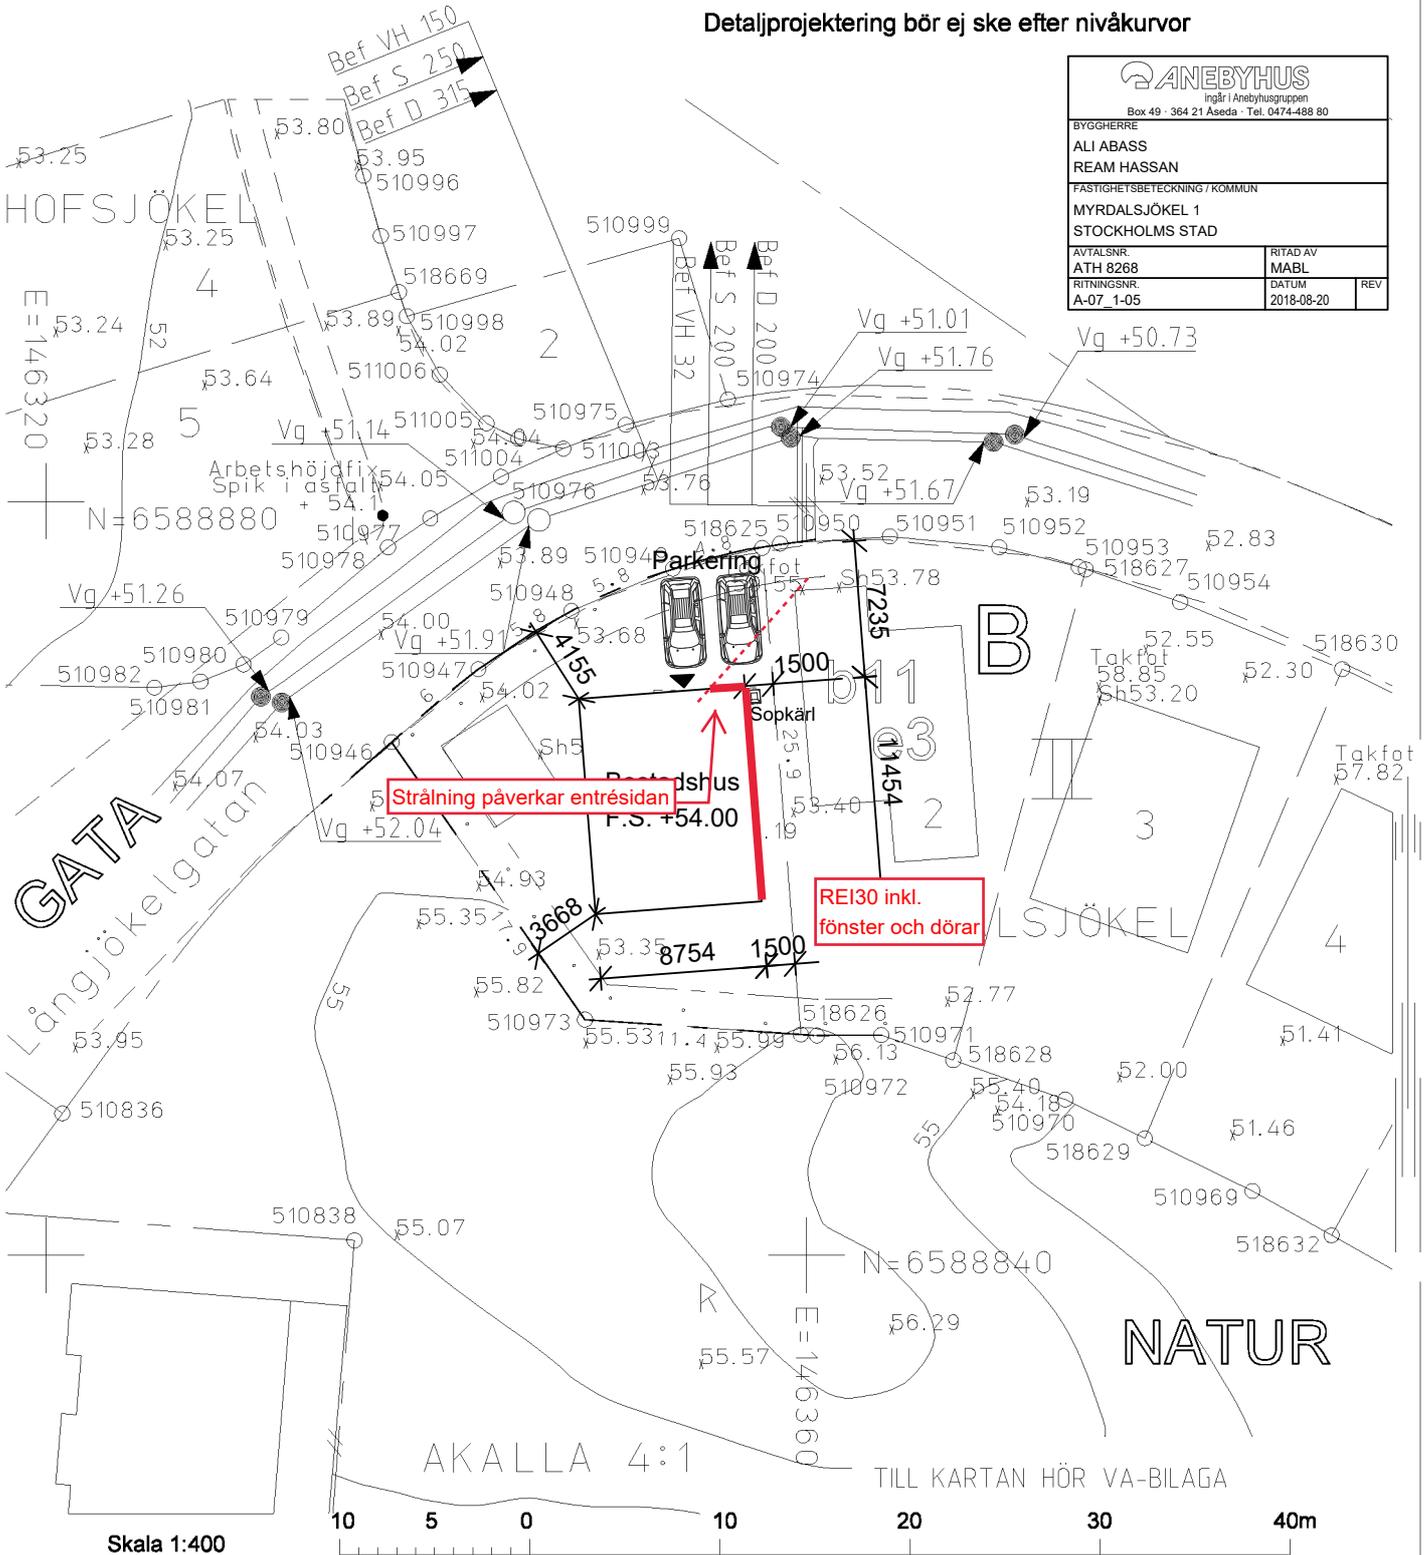

 Box 49 · 364 21 Åseda · Tel. 0474-488 80		
BYGGHERRER ALI ABASS REAM HASSAN		
FASTIGHETSBETECKNING / KOMMUN MYRDALSJÖKEL 1 STOCKHOLMS STAD		
AVTALSNR. ATH 8268	RITAD AV MABL	
RITINGSNR. A-07_1-05	DATUM 2018-08-20	REV

Inkom till Stockholms stadsbyggnadskontor - 2019-03-19, Dnr 2018-12553

**NYBYGGNADSKARTA ÖVER
MYRDALSJÖKEL 1
INOM STADSDELEN KISTA
I STOCKHOLM
UPPRÄTTAD DEN 31 AUGUSTI 2017
AV ZEPYUR GEVORKJAN**

Vatten- och avloppsledningar har förts in på kartan av Stockholm Vatten.

Höjderna hänför sig till stadens nollplan.

Uppgifter och bestämmelser om fastighetens anpassning till angränsande gata eller annan mark samt om dess servisanslutningar till stadens vatten- och avloppsnät anges i beskrivningen till kartan.

För stadsbyggnadskont	Koordinatsystem Plan: Sweref99 18 00 Höjd: RH2000	Areal: 366	För Stockholm Vatten
CAD ZG	MÅT 2017-08-29	Blad:	Ritad 170828 LA Kontroll TM