
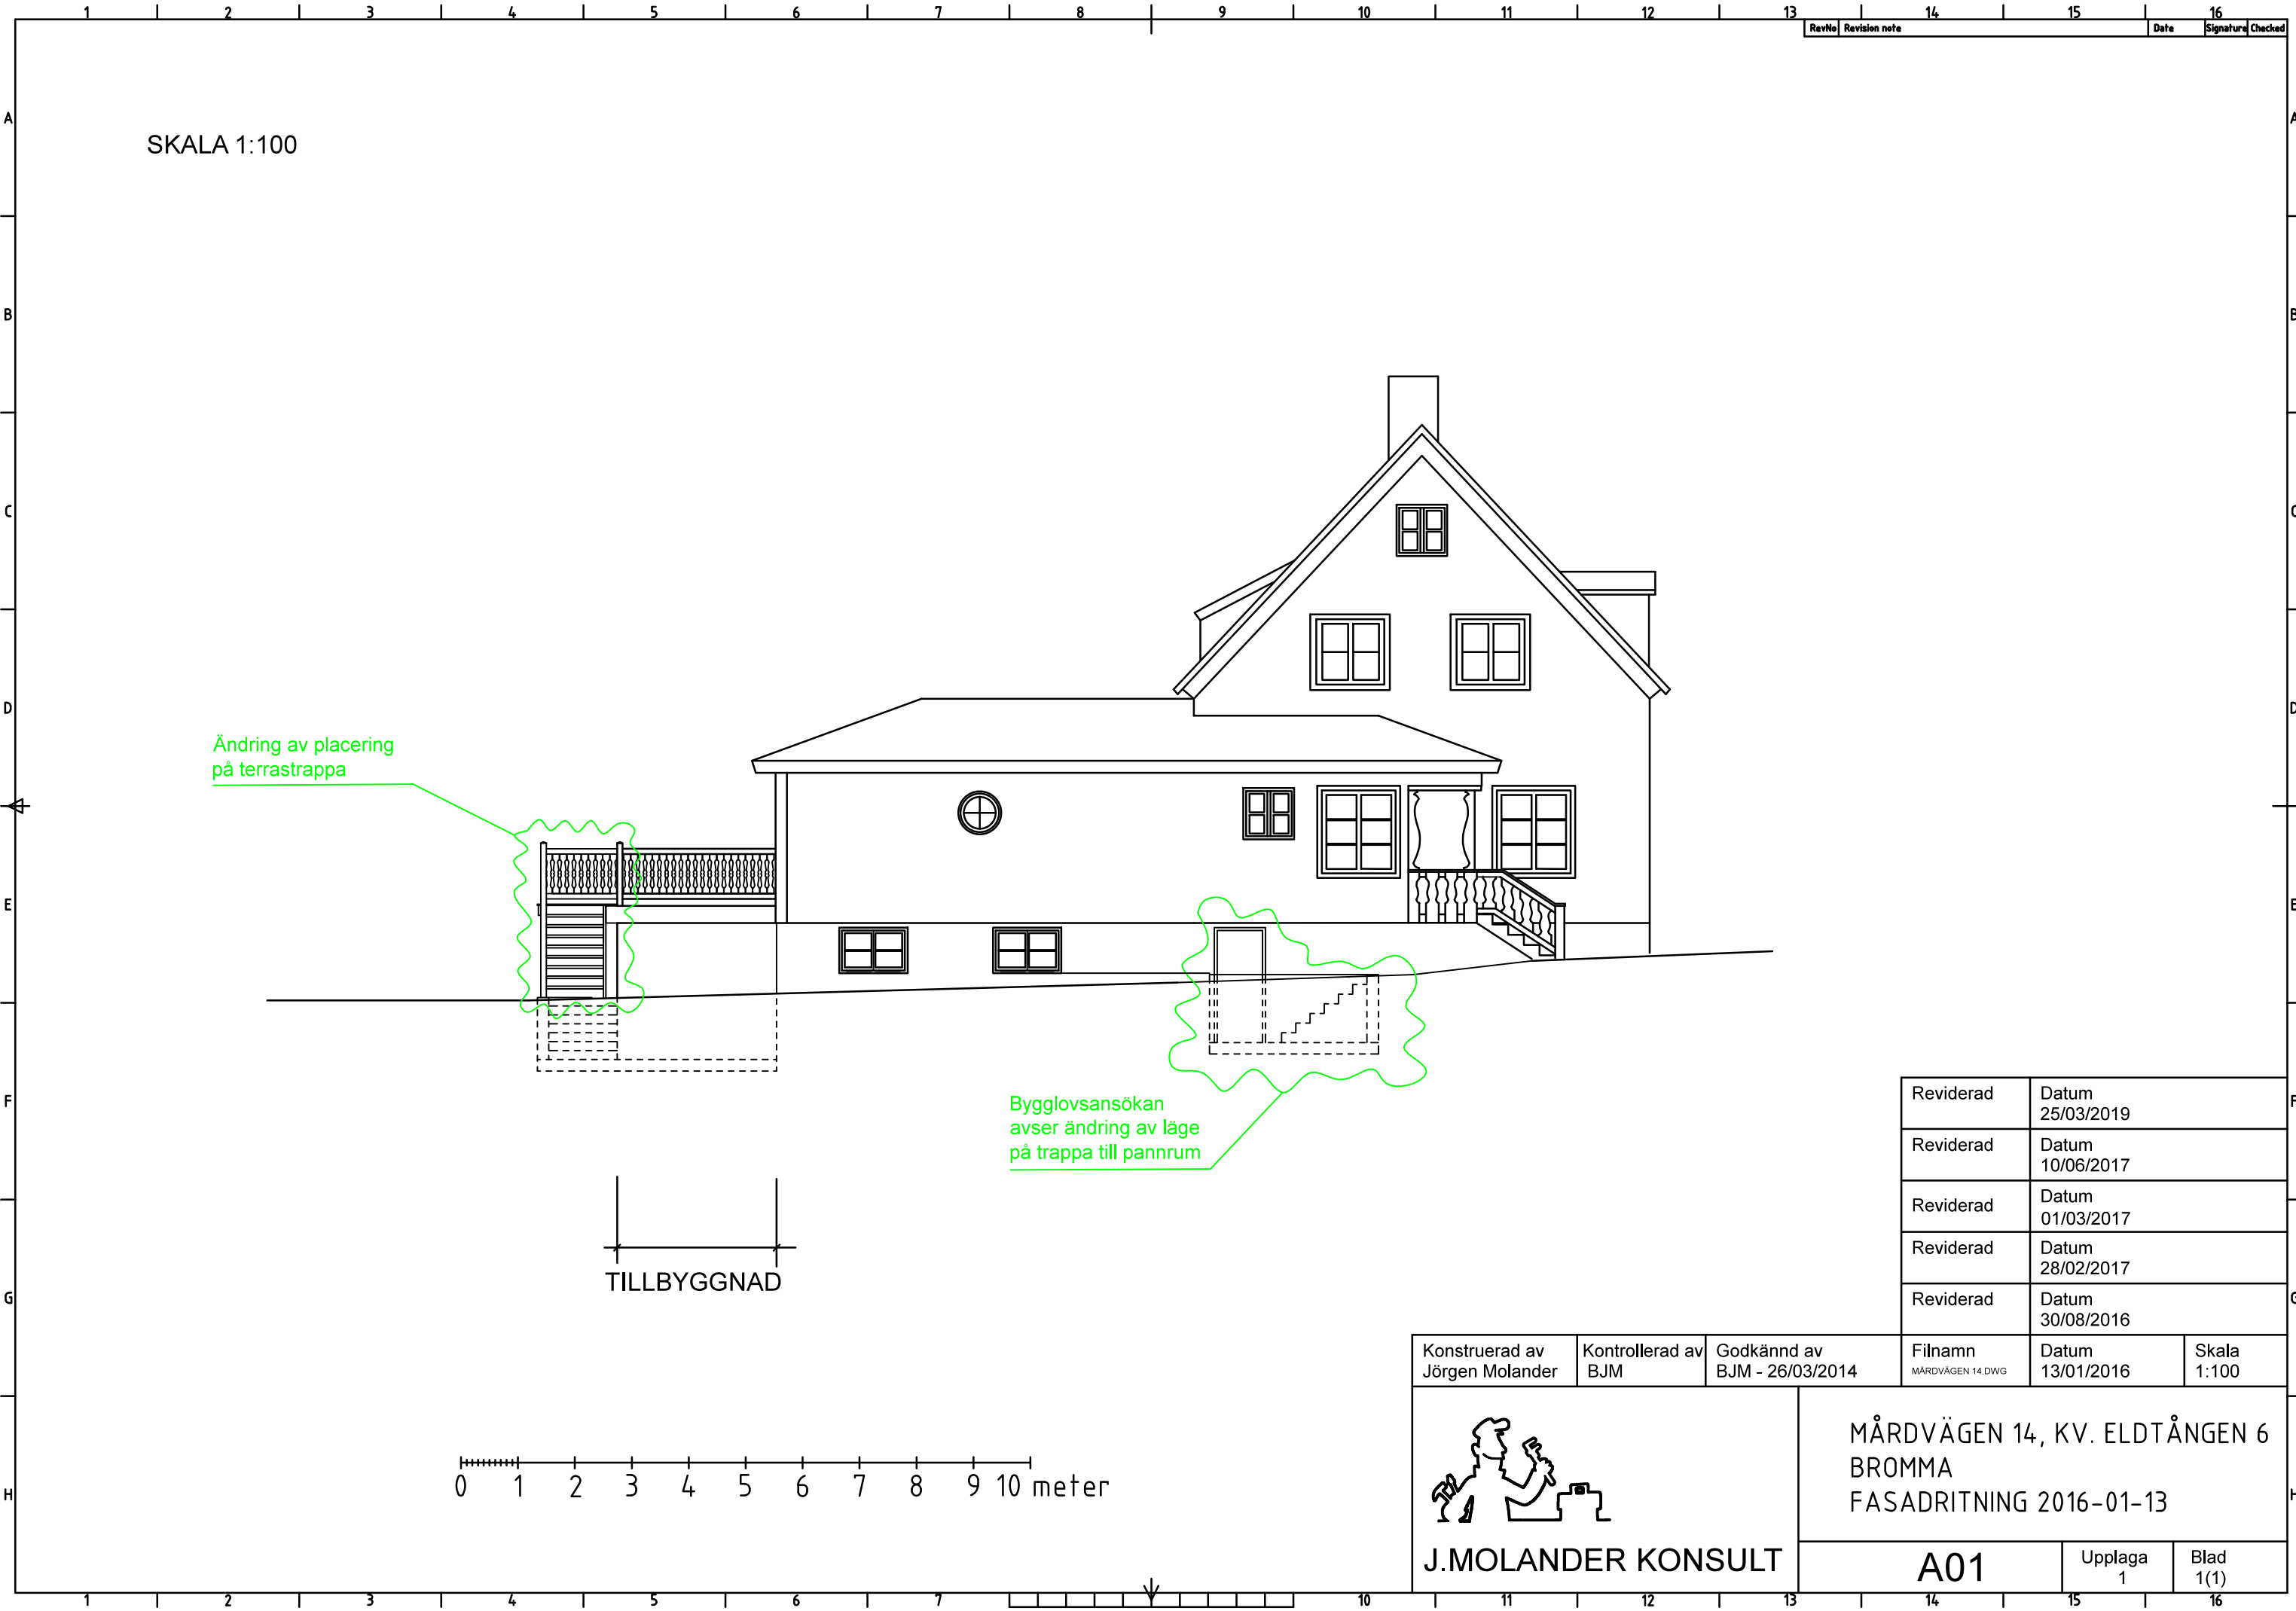


Inkom till Stockholms stadsbyggnadskontor - 2019-03-23, Dnr 2019-05066

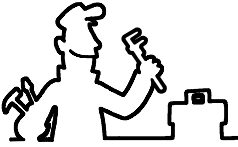

Reviderad	Datum 25/03/2019
Reviderad	Datum 10/06/2017
Reviderad	Datum 01/03/2017
Reviderad	Datum 28/02/2017
Reviderad	Datum 30/08/2016

Konstruerad av Jörgen Molander	Kontrollerad av BJM	Godkänd av BJM - 26/03/2014	Filnamn MÅRDVÄGEN 14.DWG	Datum 13/01/2016	Skala 1:100
 J.MOLANDER KONSULT			MÅRDVÄGEN 14, KV. ELDTÅNGEN 6 BROMMA FASADRITNING 2016-01-13		
			A01	Upplaga 1	Blad 1(1)