

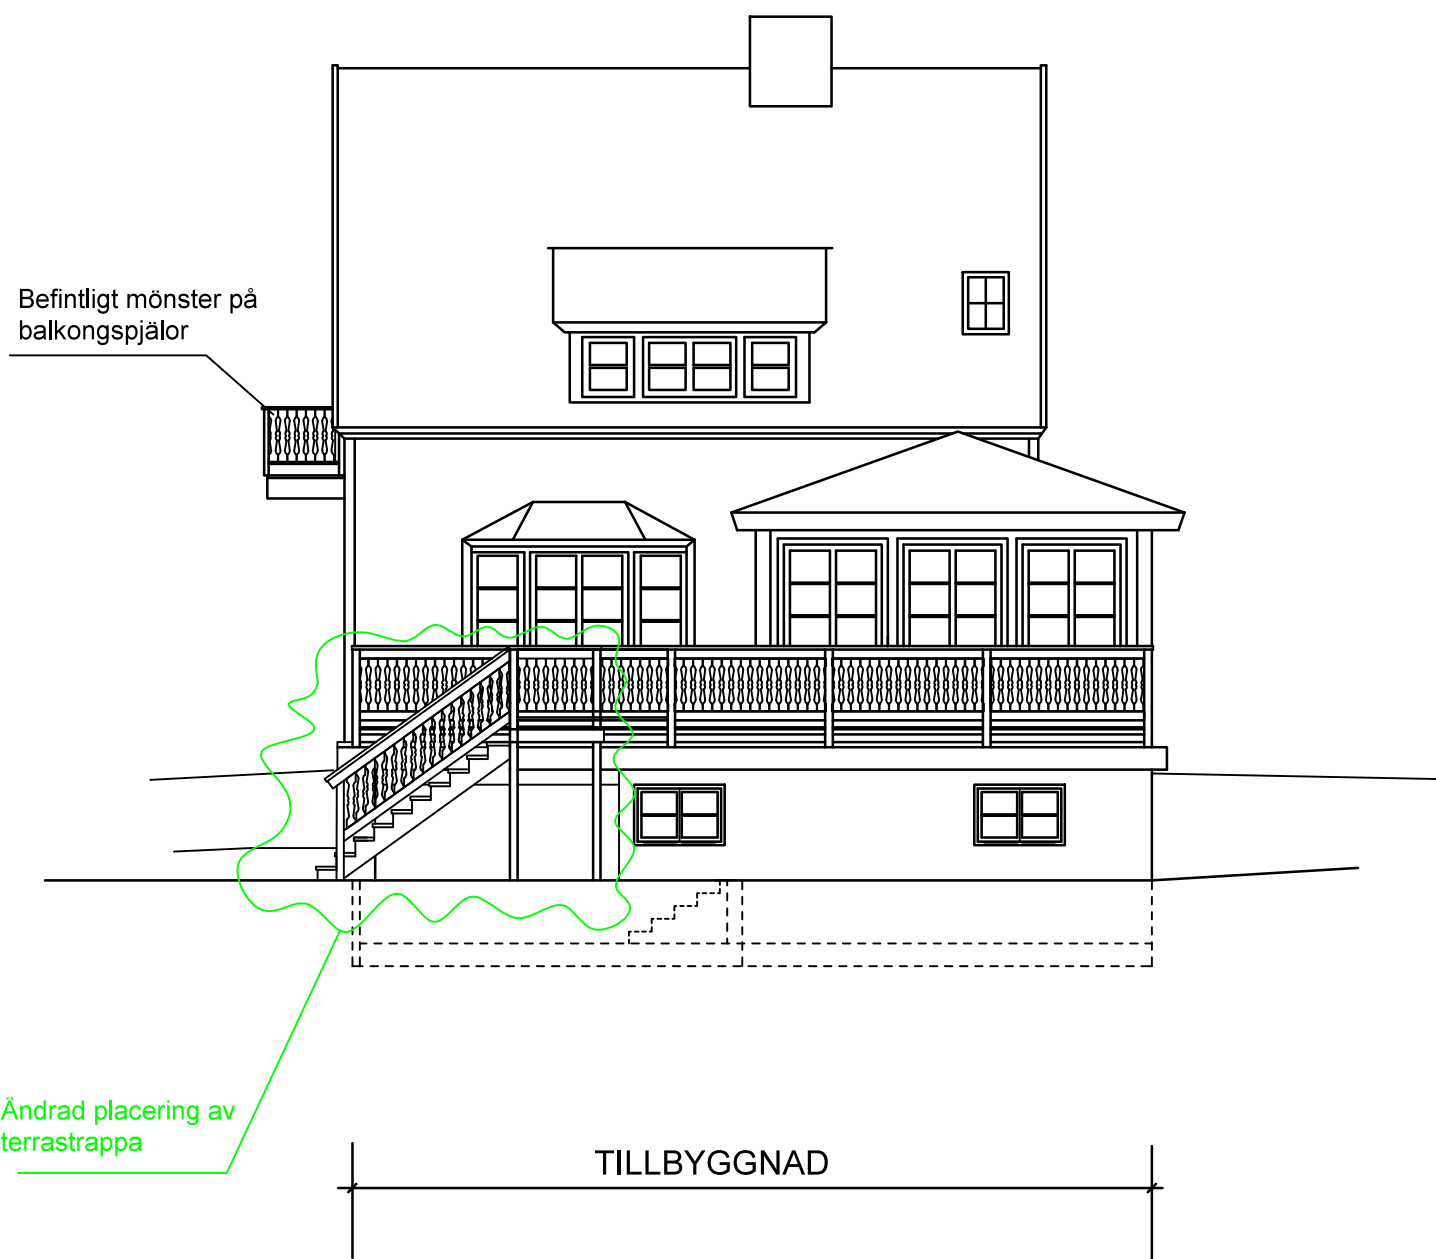


SKALA 1:100

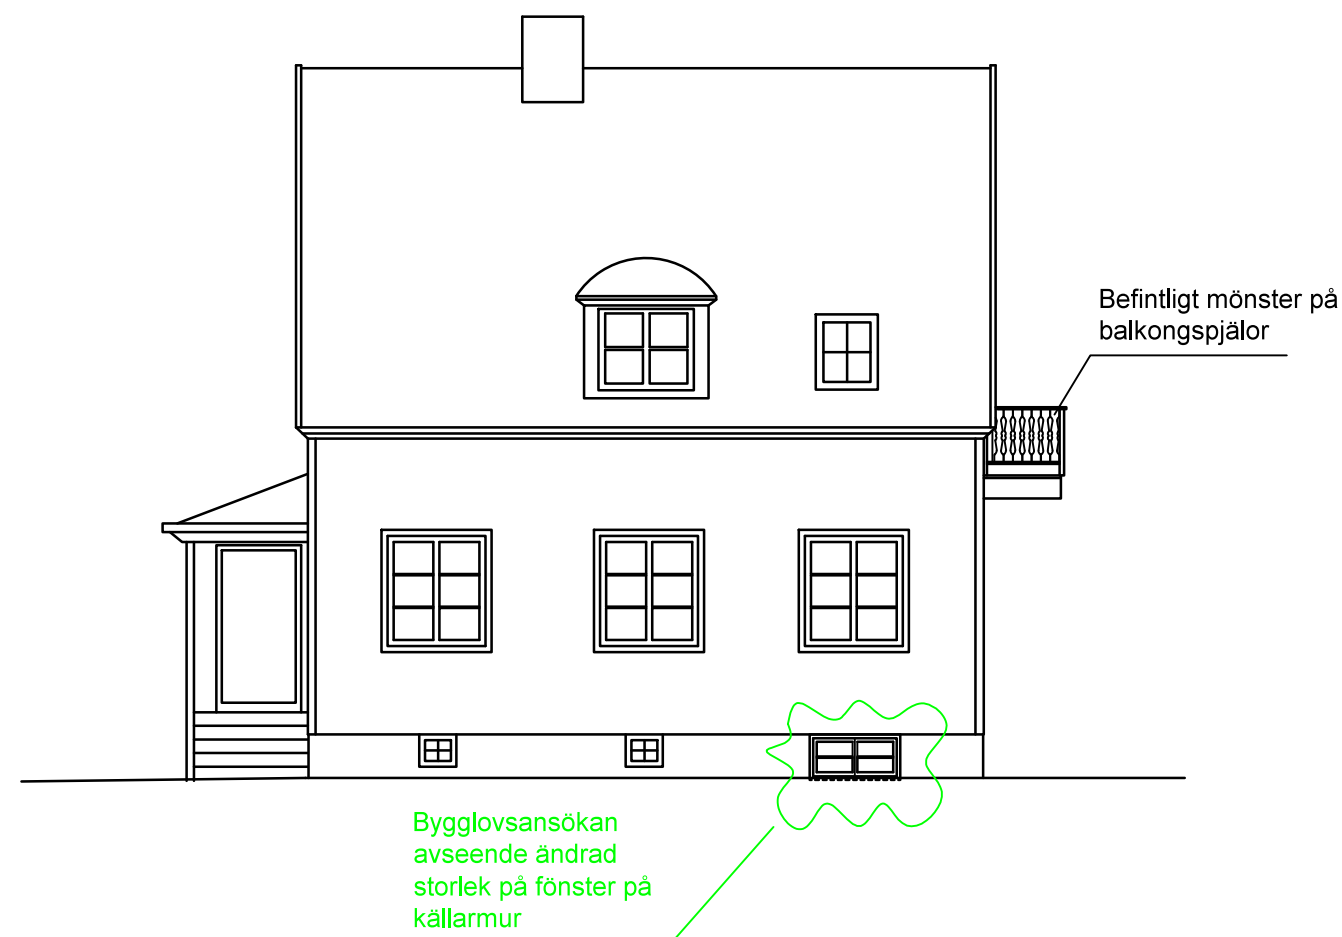


Ändrad placering av terrastrappa

TILLBYGGNAD

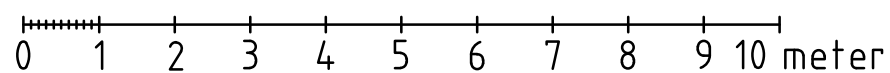

Reviderad	Datum 25/03/2019
Reviderad	Datum 11/06/2017
Reviderad	Datum 01/03/2017
Reviderad	Datum 28/11/2016
Reviderad	Datum 30/08/2016

Konstruerad av Jörgen Molander	Kontrollerad av BJM	Godkänd av BJM - 13/01/2016	Filnamn MÅRDVÄGEN 14.DWG	Datum 13/01/2016	Skala 1:100
 J.MOLANDER KONSULT			MÅRDVÄGEN 14, KV. ELDTÅNGEN 6 BROMMA FASADRITNING NORDÖST/SYDVÄST 2016-01-13		
			A02		Upplaga 1