

MÄTT I MM
PLUSHÖJDER I METER (RH2000)


BYGGLOV AVSER SKRAFFERAD YTA

REVIDERAT BYGGLOV AVSER INRINGAT
OMRÅDE DVS ÖVERGLASNINGEN AV
HÖTORGSGÅNGEN

B	KOMPLETTERAT BYGGLOV	2019-04-11	HJN
A	KOMPLETTERAT BYGGLOV	2018-09-07	HJN
BET	ÄNDRING AVSER	DATUM	Sign.

BYGGLOVSHANDLING

Sergelstan Vasakronan

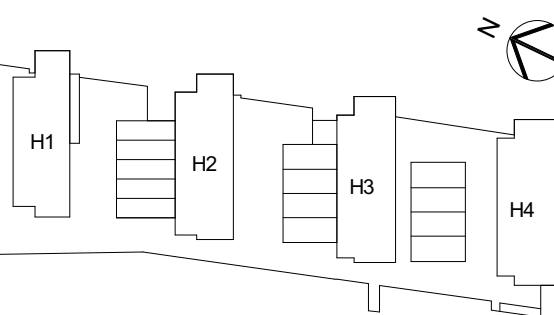

wester+elsner

UPPDRAG NR	2745-00	RITAD AV	A. KALMARU	HANDLÄGGARE	H. JOHANSSON
DATUM	2018-05-04	ANSVARIG	S. SIGFRIDSSON		
BR	BRANDKONSULTEN	T: 08-505 344 00			
S	DE EL & STYRKONSULT	T: 08-607 38 80			
SP	NORDISKA BRAND	T: 08-730 06 70			
SE	PROJSEC AB	T: 08-545 899 80			
T	RULLHTEKK AB	T: 08-91 23 72			
W	HELENIUS INGENJÖRSBYRÅ AB	T: 08-625 22 00			

BERIDAREBANAN 77, 4, 11 - SERGELGATAN		
HUS 1-4		
SITUATIONSPLAN		
UNDERLAG HÄMTAT UR NYBYGGNADSKARTA		
SKALA A1 1:400	NUMMER A-01-1-0001	BET B