

FÖRKLARINGAR

Samtliga mått i mm om ej annat anges.  
Plushöjder anges i meter (RH2000).

Fastighetsgräns

Ingår ej i reviderat bygglov 2019-04-11

Omfattning reviderat bygglov 2019-04-11

FÖRESKRIFTER


ÖVERGLASNING AV HÖTORGSGÅNGEN:  
STOMME AV STÅL UTFÖRS MED  
SPECIALTILLVERKADE PELARE OCH BALKAR I  
MÖRKGRÅ KULÖR (RAL 7016)  
GLASVÄGGAR OCH GLASTAK UTFÖRS MED STRUCTURAL  
GLAZING  
SKÄRMTAK I FÄLSAD PLÅT MED MÖRKGRÅ KULÖR  
NY HISS UTFÖRS HELGLASAD (UTAN PROFILER, TÄCKLOCK)

HÄNVISNINGAR

|     |                      |            |       |
|-----|----------------------|------------|-------|
| B   | KOMPLETTERAT BYGGLOV | 2019-04-11 | HJN   |
| A   | KOMPLETTERAT BYGGLOV | 2018-09-07 | HJN   |
| BET | ÄNDRING AVSER        | DATUM      | Sign. |

BYGGLOVSHANDLING

Sergelstan Vasakronan

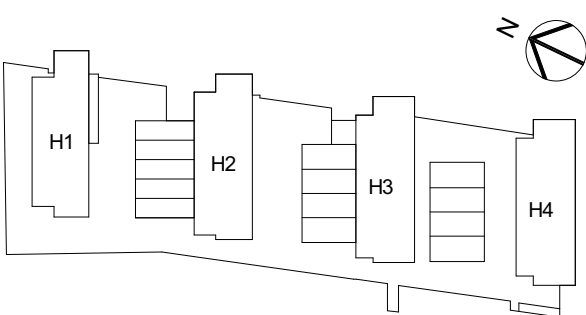


wester+elsner

|    |                               |                  |
|----|-------------------------------|------------------|
| A  | WESTER+ELSNER ARKITEKTER AB   | T: 08-402 68 80  |
| K  | TYRÉN                         | T: 010-452 20 00 |
| E  | PROJEKTEL                     | T: 018-13 97 00  |
| V  | FERAX INSTALLATIONSPROJEKT AB | T: 08-695 27 00  |
| BR | BRANDKONSULTEN                | T: 08-505 344 00 |
| S  | DE EL & STYRKONSULT           | T: 08-607 38 80  |
| SP | NORDISKA BRAND                | T: 08-730 06 70  |
| SE | PROJSEC AB                    | T: 08-545 899 80 |
| T  | RULLHTEKK AB                  | T: 08-91 23 72   |
| W  | HELENIUS INGENJÖRSBYRÅ AB     | T: 08-625 22 00  |

|            |                |              |
|------------|----------------|--------------|
| UPPDRAG NR | RITAD AV       | HANDLÄGGARE  |
| 2745-00    | A. KÄLMARU     | H. JOHANSSON |
| DATUM      | ANSVARIG       |              |
| 2018-05-04 | S. SIGFRIDSSON |              |

BERIDAREBANAN 77, 4, 11 - SERGELGATAN  
HUS 1-4  
PLANER  
VÅN 1 TR. ÖVERSIKT

|                   |                       |          |
|-------------------|-----------------------|----------|
| SKALA A1<br>1:250 | NUMMER<br>A-40-1-0060 | BET<br>B |
|-------------------|-----------------------|----------|

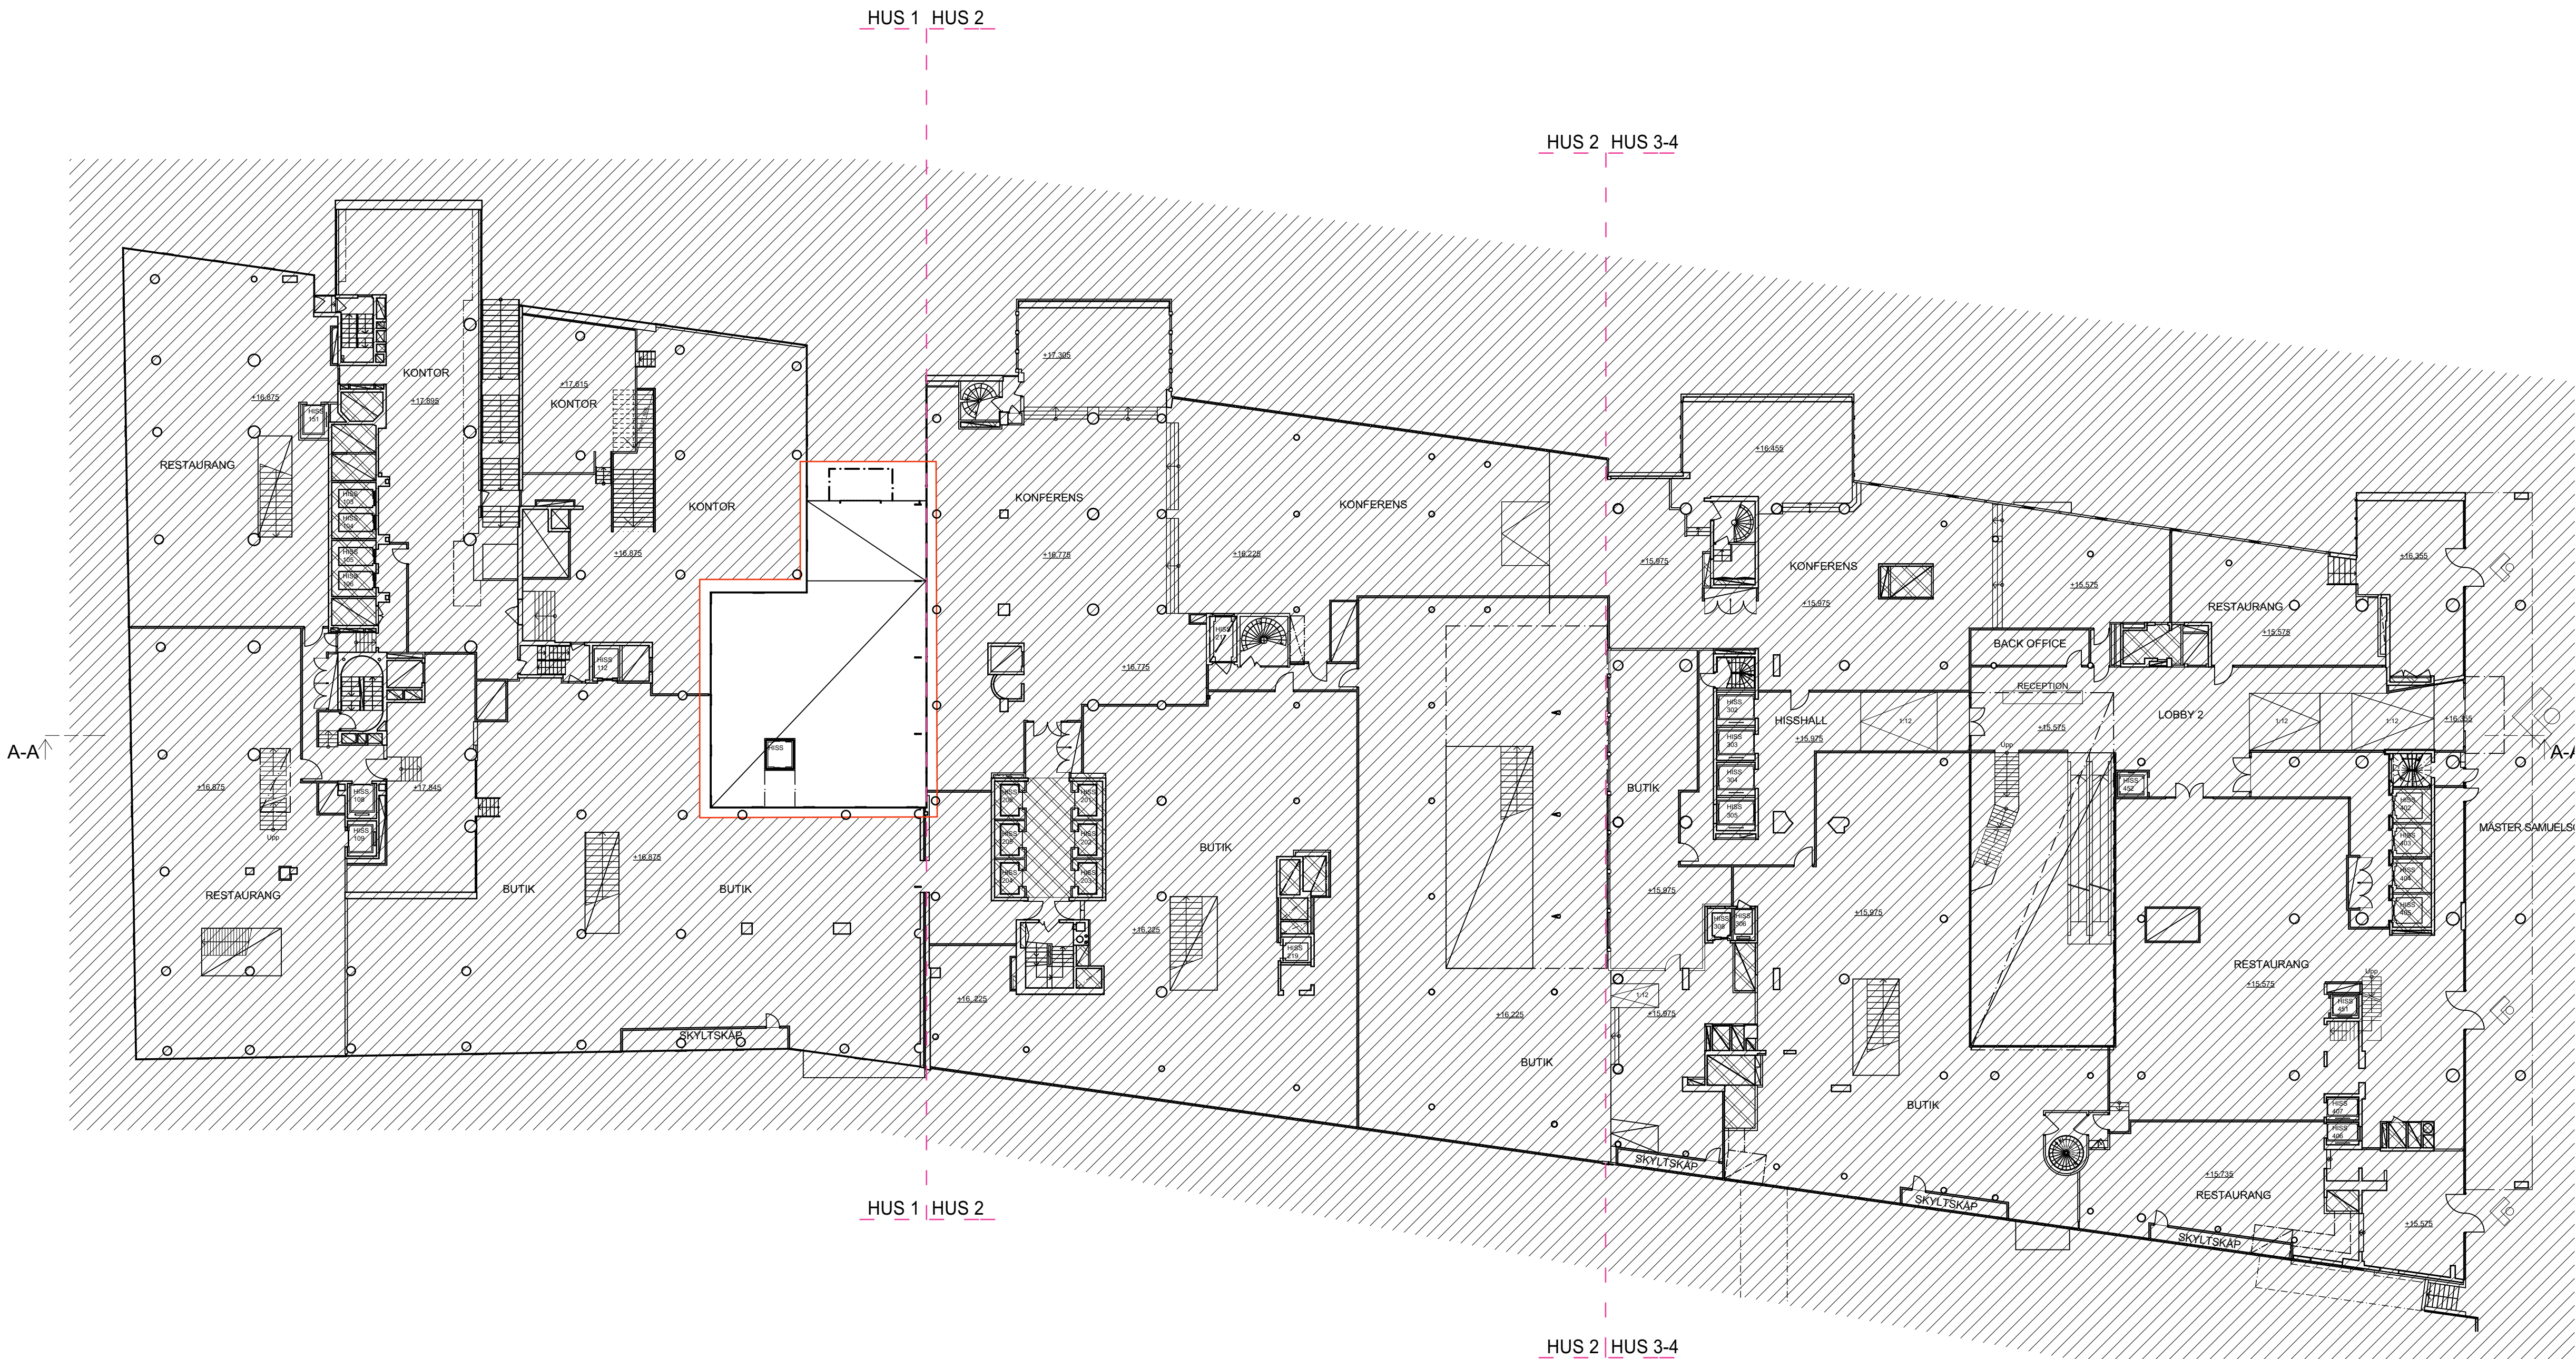

URSPRUNGSARKITEKTER:  
DAVID HELLDEN  
ANDERS TENGBOM  
SVEN MARKELIUS  
LARS-ERIK LALLERSTEDT

0 1 2 5 10 15m  
SKALA 1:250