

FÖRKLARINGAR

Samtliga mått i mm om ej annat anges.
Plushöjder anges i meter (RH2000).
Fastighetsgräns
Ingår ej i reviderat bygglov 2019-04-11
Omfattning reviderat bygglov 2019-04-11

FÖRESKRIFTER


ÖVERGLASNING AV HÖTORGSGÅNGEN:
STOMME AV STÅL UTFÖRS MED
SPECIALTILLVERKADE PELARE OCH BALKAR I
MÖRKGRÅ KULÖR (RAL 7016)
GLASVÄGGAR OCH GLASTAK UTFÖRS MED STRUCTURAL
GLAZING
SKÄRMTAK I FÄLSD PLÅT MED MÖRKGRÅ KULÖR
NY HISS UTFÖRS HELGLASAD (UTAN PROFILER, TÄCKLOCK)

A-A HÄNVISNINGAR

B	KOMPLETTERAT BYGGLOV	2019-04-11	HJN
A	KOMPLETTERAT BYGGLOV	2018-09-07	HJN
BET	ÄNDRING AVSER	DATUM	Sign.

BYGGLOVSHANDLING

Sergelstan Vasakronan

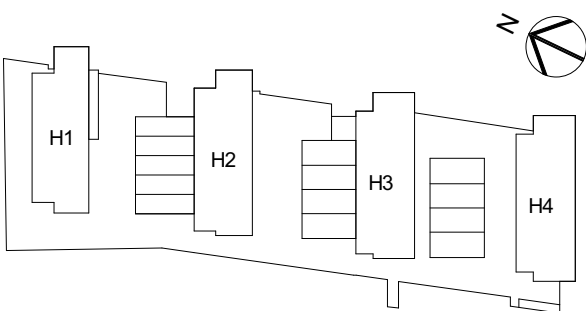

wester+elsner

X	A	Wester+elsner arkitekter AB	T: 08-402 68 80
	K	TYRÉN	T: 010-452 20 00
	E	PROJEKTEL	T: 018-13 97 00
	V	FERAX INSTALLATIONSPROJEKT AB	T: 08-695 27 00
	BR	BRANDKONSULTEN	T: 08-505 344 00
	S	DE EL & STYRKONSULT	T: 08-607 38 80
	SP	NORDISKA BRAND	T: 08-730 06 70
	SE	PROJSEC AB	T: 08-545 899 80
	T	RULLHTEKK AB	T: 08-91 23 72
	W	HELENIUS INGENJÖRSBYRÅ AB	T: 08-625 22 00
UPPDRAG NR	RITAD AV	HANDLÄGGARE	
2745-00	A. KÄLMARU	H. JOHANSSON	
DATUM	ANSVARIG		
2018-05-04	S. SIGFRIDSSON		
BERIDAREBANAN 77, 4, 11 - SERGELGATAN			
HUS 1-4			
PLANER			
VÅN 2 TR. (TERRASS) ÖVERSIKT			
SKALA A1	NUMMER	BET	
1:250	A-40-1-0070	B	

URSPRUNGSARKITEKTER:
DAVID HELLDEN
ANDERS TENGBOM
SVEN MARKELIUS
LARS-ERIK LALLERSTEDT
0 1 2 5 10 15m
SKALA 1:250