

FÖRKLARINGAR

Samtliga mått i mm om ej annat anges.  
Plushöjder anges i meter (RH2000).

Fastighetsgräns  
Ingår ej i reviderat bygglov 2019-04-11  
Omfattning reviderat bygglov 2019-04-11

FÖRESKRIFTER


ÖVERGLASNING AV HÖTORGSGÅNGEN:  
STOMME AV STÅL UTFÖRS MED  
SPECIALTILLVERKADE PELARE OCH BALKAR I  
MÖRKGRÅ KULÖR (RAL 7016)  
GLASVÄGGAR OCH GLASTAK UTFÖRS MED STRUCTURAL  
GLAZING  
SKÄRMTAK I FÄLSAD PLÅT MED MÖRKGRÅ KULÖR  
NY HISS UTFÖRS HELGLASAD (UTAN PROFILER, TÄCKLOCK)

A-A HÄNVISNINGAR

B	KOMPLETTERAT BYGGLOV	2019-04-11	HJN
A	KOMPLETTERAT BYGGLOV	2018-09-07	HJN
BET	ÄNDRING AVSER	DATUM	Sign.

BYGGLOVSHANDLING

Sergelstan Vasakronan

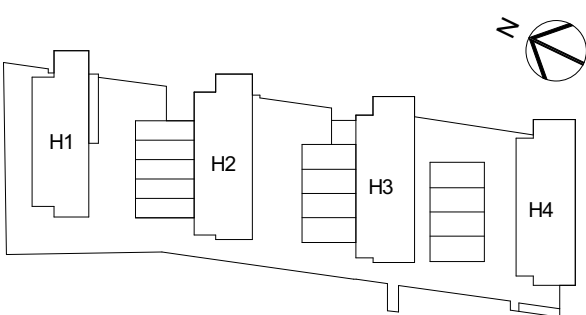

wester+elsner

X	A	WESTER+ELSNER ARKITEKTER AB	T: 08-402 68 80
	K	TYRÉN	T: 010-452 20 00
	E	PROJEKTEL	T: 018-13 97 00
	V	FERAX INSTALLATIONSPROJEKT AB	T: 08-695 27 00
	BR	BRANDKONSULTEN	T: 08-505 344 00
	S	DE EL & STYRKONSULT	T: 08-607 38 80
	SP	NORDISKA BRAND	T: 08-730 06 70
	SE	PROJSEC AB	T: 08-545 899 80
	T	RULLHTEKK AB	T: 08-91 23 72
	W	HELENIUS INGENJÖRSBYRÅ AB	T: 08-625 22 00
UPPDRAG NR		RITAD AV	HANDLÄGGARE
2745-00		A. KÄLMARU	H. JOHANSSON
DATUM		ANSVÄRIG	
2018-05-04		S. SIGFRIDSSON	
BERIDAREBANAN 77, 4, 11 - SERGELGATAN			
HUS 1-4			
PLANER			
VÅN 3 TR. ÖVERSIKT			
SKALA A1	NUMMER	BET	
1:250	A-40-1-0080	B	

URSPRUNGSARKITEKTER:  
DAVID HELLDEN  
ANDERS TENGBOM  
SVEN MARKELIUS  
LARS-ERIK LALLERSTEDT

