



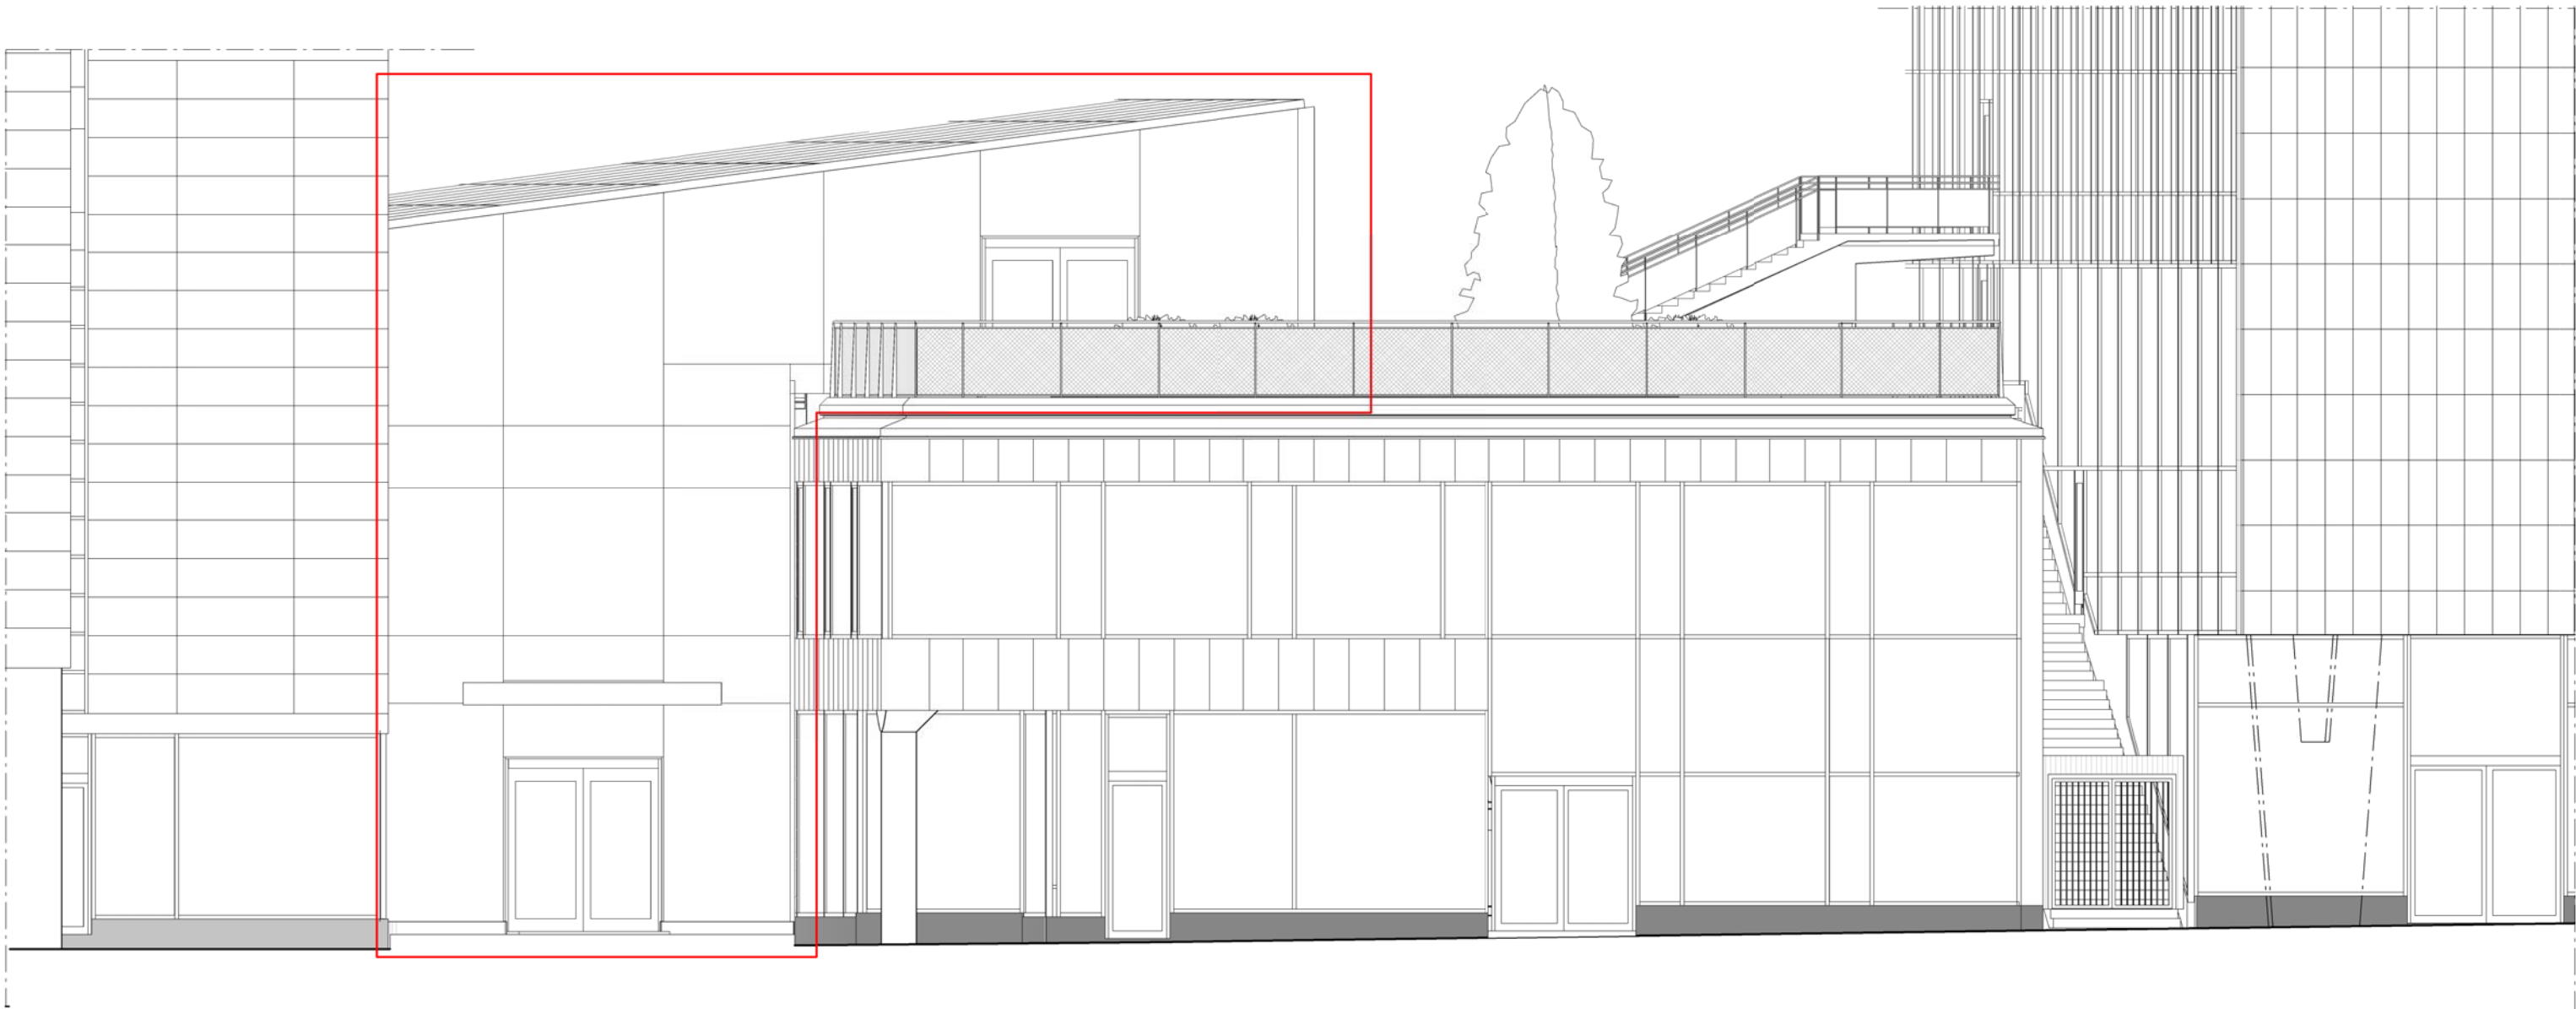

FASAD MOT SERGELGATAN, VÄSTER

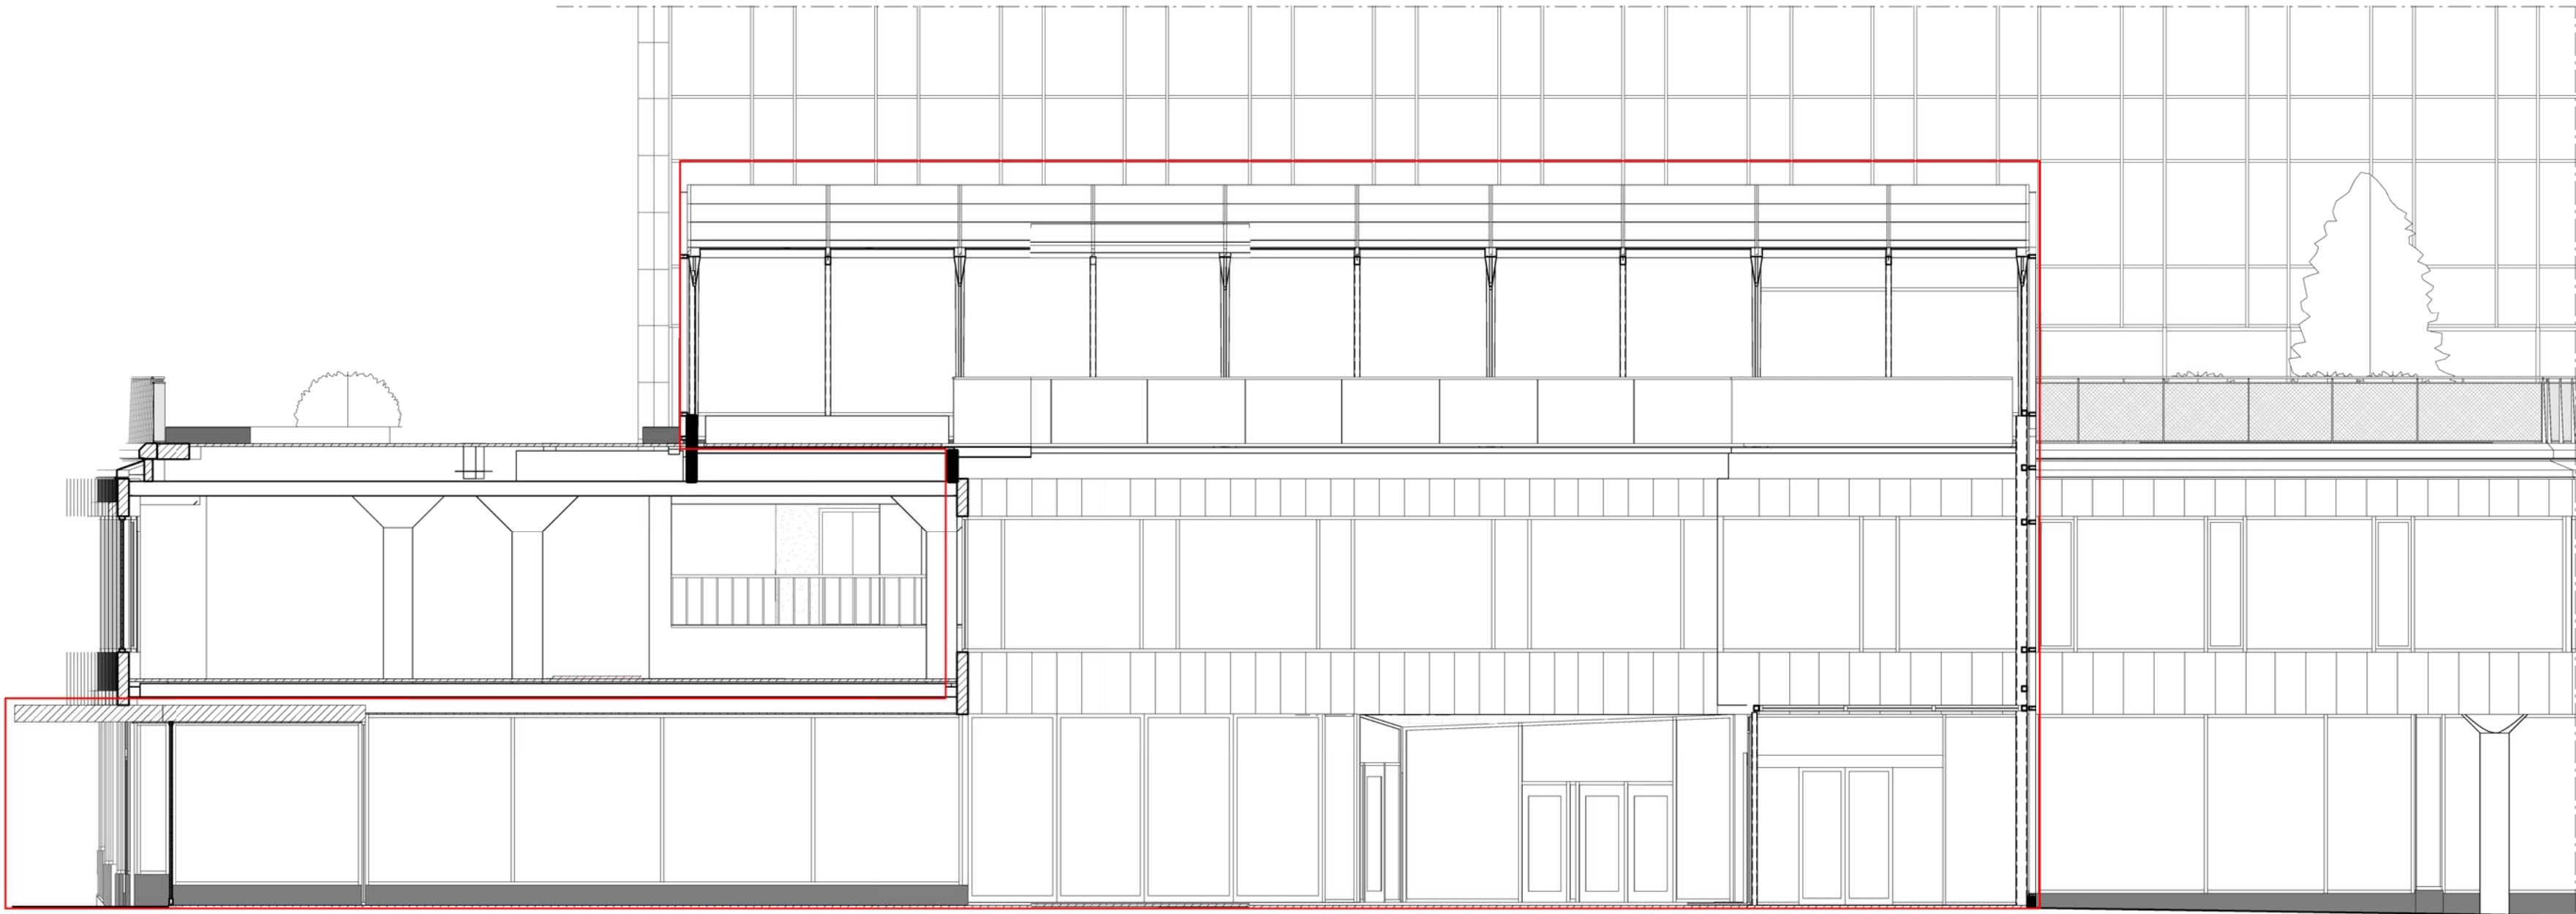

FASAD MOT SVEAVÄGEN, ÖSTER



FASAD MOT HÖTORGSGÅNGEN, SÖDER

FÖRKLARINGAR

Omfattning reviderat bygglov 2019-04-11.

FÖRESKRIFTER

HÄNVISNINGAR

BET	ÄNDRING AVSER	DATUM	Sign.
BYGGLOVSHANDLING			
Sergelstan Vasakronan			
wester+elsner			
X A	WESTER+ELSNER ARKITEKTER AB	T: 08-402 68 80	
K	TYRÉNS	T: 010-452 20 00	
E	PROJEKTEL	T: 018-13 97 00	
V	FERAX INSTALLATIONSPROJEKT AB	T: 08-695 27 00	
BR	BRANDKONSULTEN	T: 08-505 344 00	
S	DE EL & STYRKONSULT	T: 08-607 38 80	
SP	NORDISKA BRAND	T: 08-730 06 70	
SE	PROJSEC AB	T: 08-545 899 80	
T	RULLHTEKK AB	T: 08-91 23 72	
W	HELENIUS INGENJÖRSBYRÅ AB	T: 08-625 22 00	
UPPDRAG NR	RITAD AV	HANDLÄGGARE	
2745-00	A. LILJA	H. JOHANSSON	
DATUM	ANSVARIG		
2019-04-11	S. SIGFRIDSSON		
BERIDAREBANAN 77, 4, 11 - SERGELGATAN			
HUS 1			
FASADER ÖVERSIKT			
MOT VÄSTER, ÖSTER OCH SÖDER			
SKALA A1	NUMMER	BET	
1:100	A-40-3-001		

URSPRUNGSARKITEKTER:
DAVID HELLDÉN
ANDERS TENGBOM
SVEN MARKELIUS
LARS-ERIK LALLERSTEDT

