

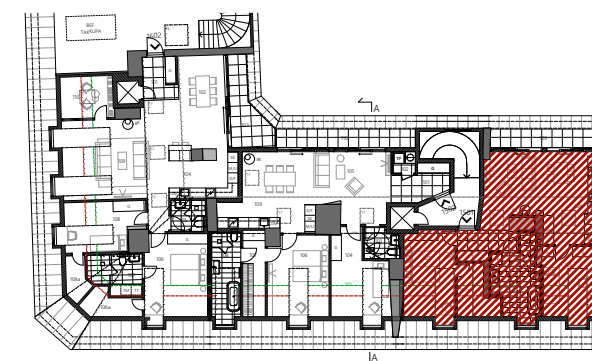


LGH 1501
Ankaret 1
boyta: 74kvm
golvyta: 85kvm
terrass: 7kvm

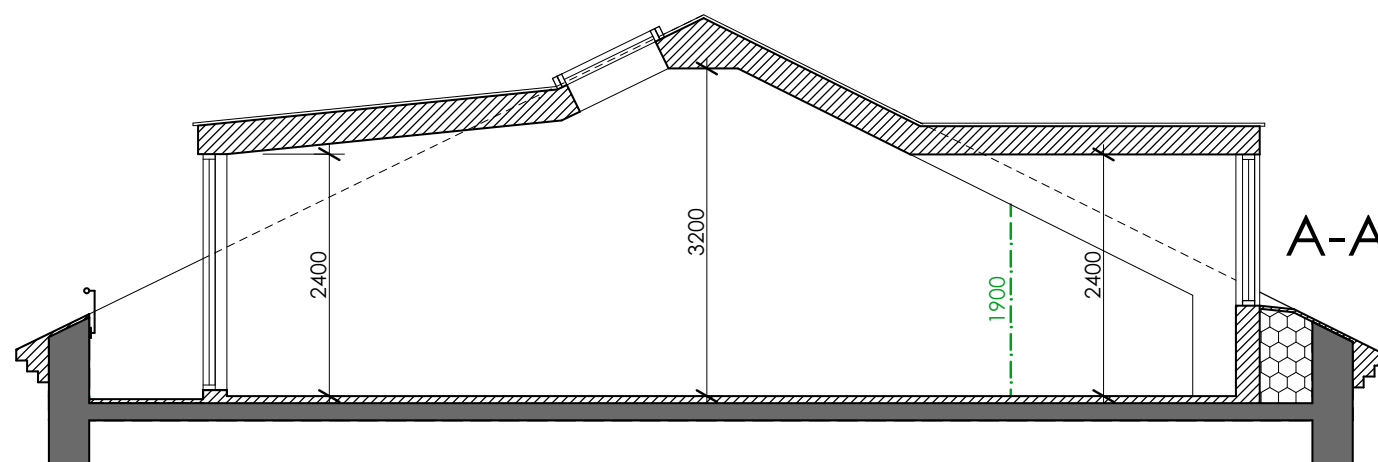

- 101 Entré
102 Vardagsrum/Matsal
103 Terrass
104 Kök
105 Sovrum
106 Badrum
107 Sovrum
107a Klädkammare

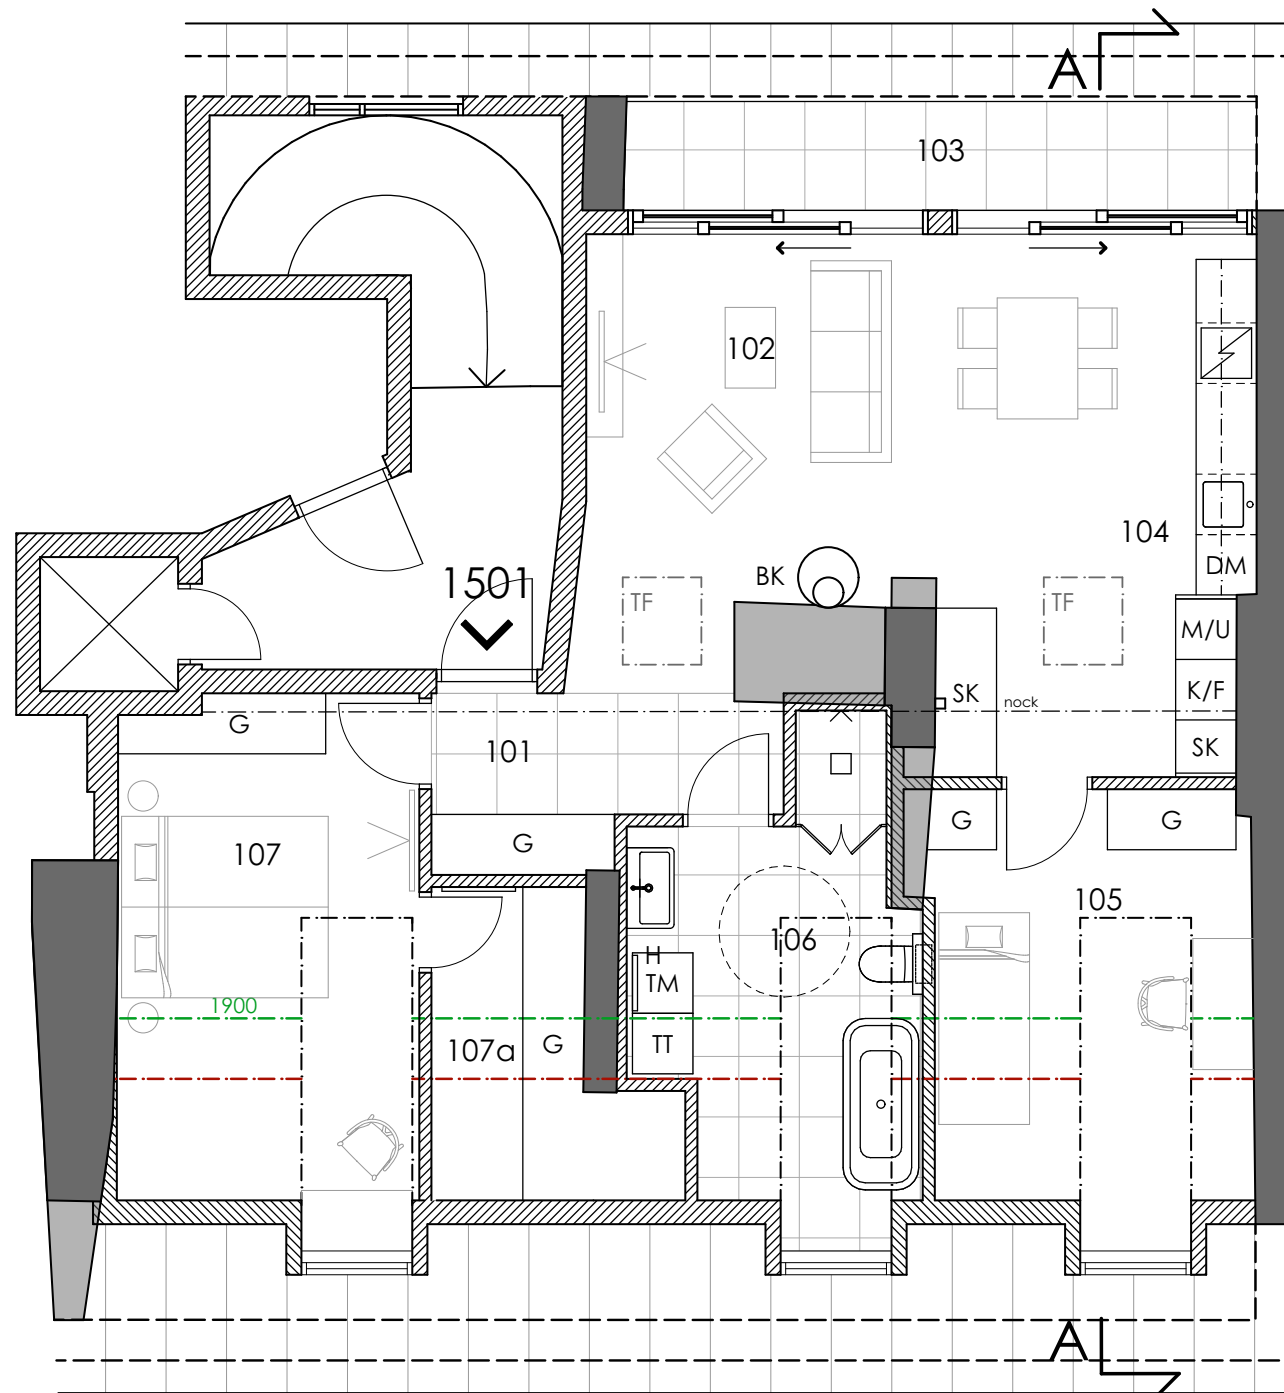

FÖRKLARING

- BK - braskamin
TP - tvättpelare
G - garderob
K/F - kyl/frys
DM - diskmaskin
TF - takfönster
SK - skåp
H - handdukstork

Avvikelse beträffande mått kan förekomma



skala 1:75 (A3)

Rev. dat.	Datum 2019/03/29
A-Relationhandling	
ANKARET 1	
bygglov och produktion: SAVANAAB	
handläggare Zijo Golic arkitekt	ritad av Luka Lemaic arkitekt
ansvarig Vesko Mijac	
LGH 1501 ANKARET 1	
Skala: 1:75 (A3)	Nummer A-40.1-01