

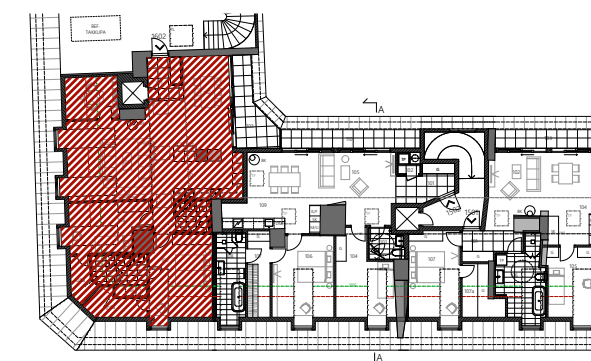


LGH 1602  
Ankaret 1  
boyta: 102kvm  
golvyta: 126kvm  
terrass: 9kvm

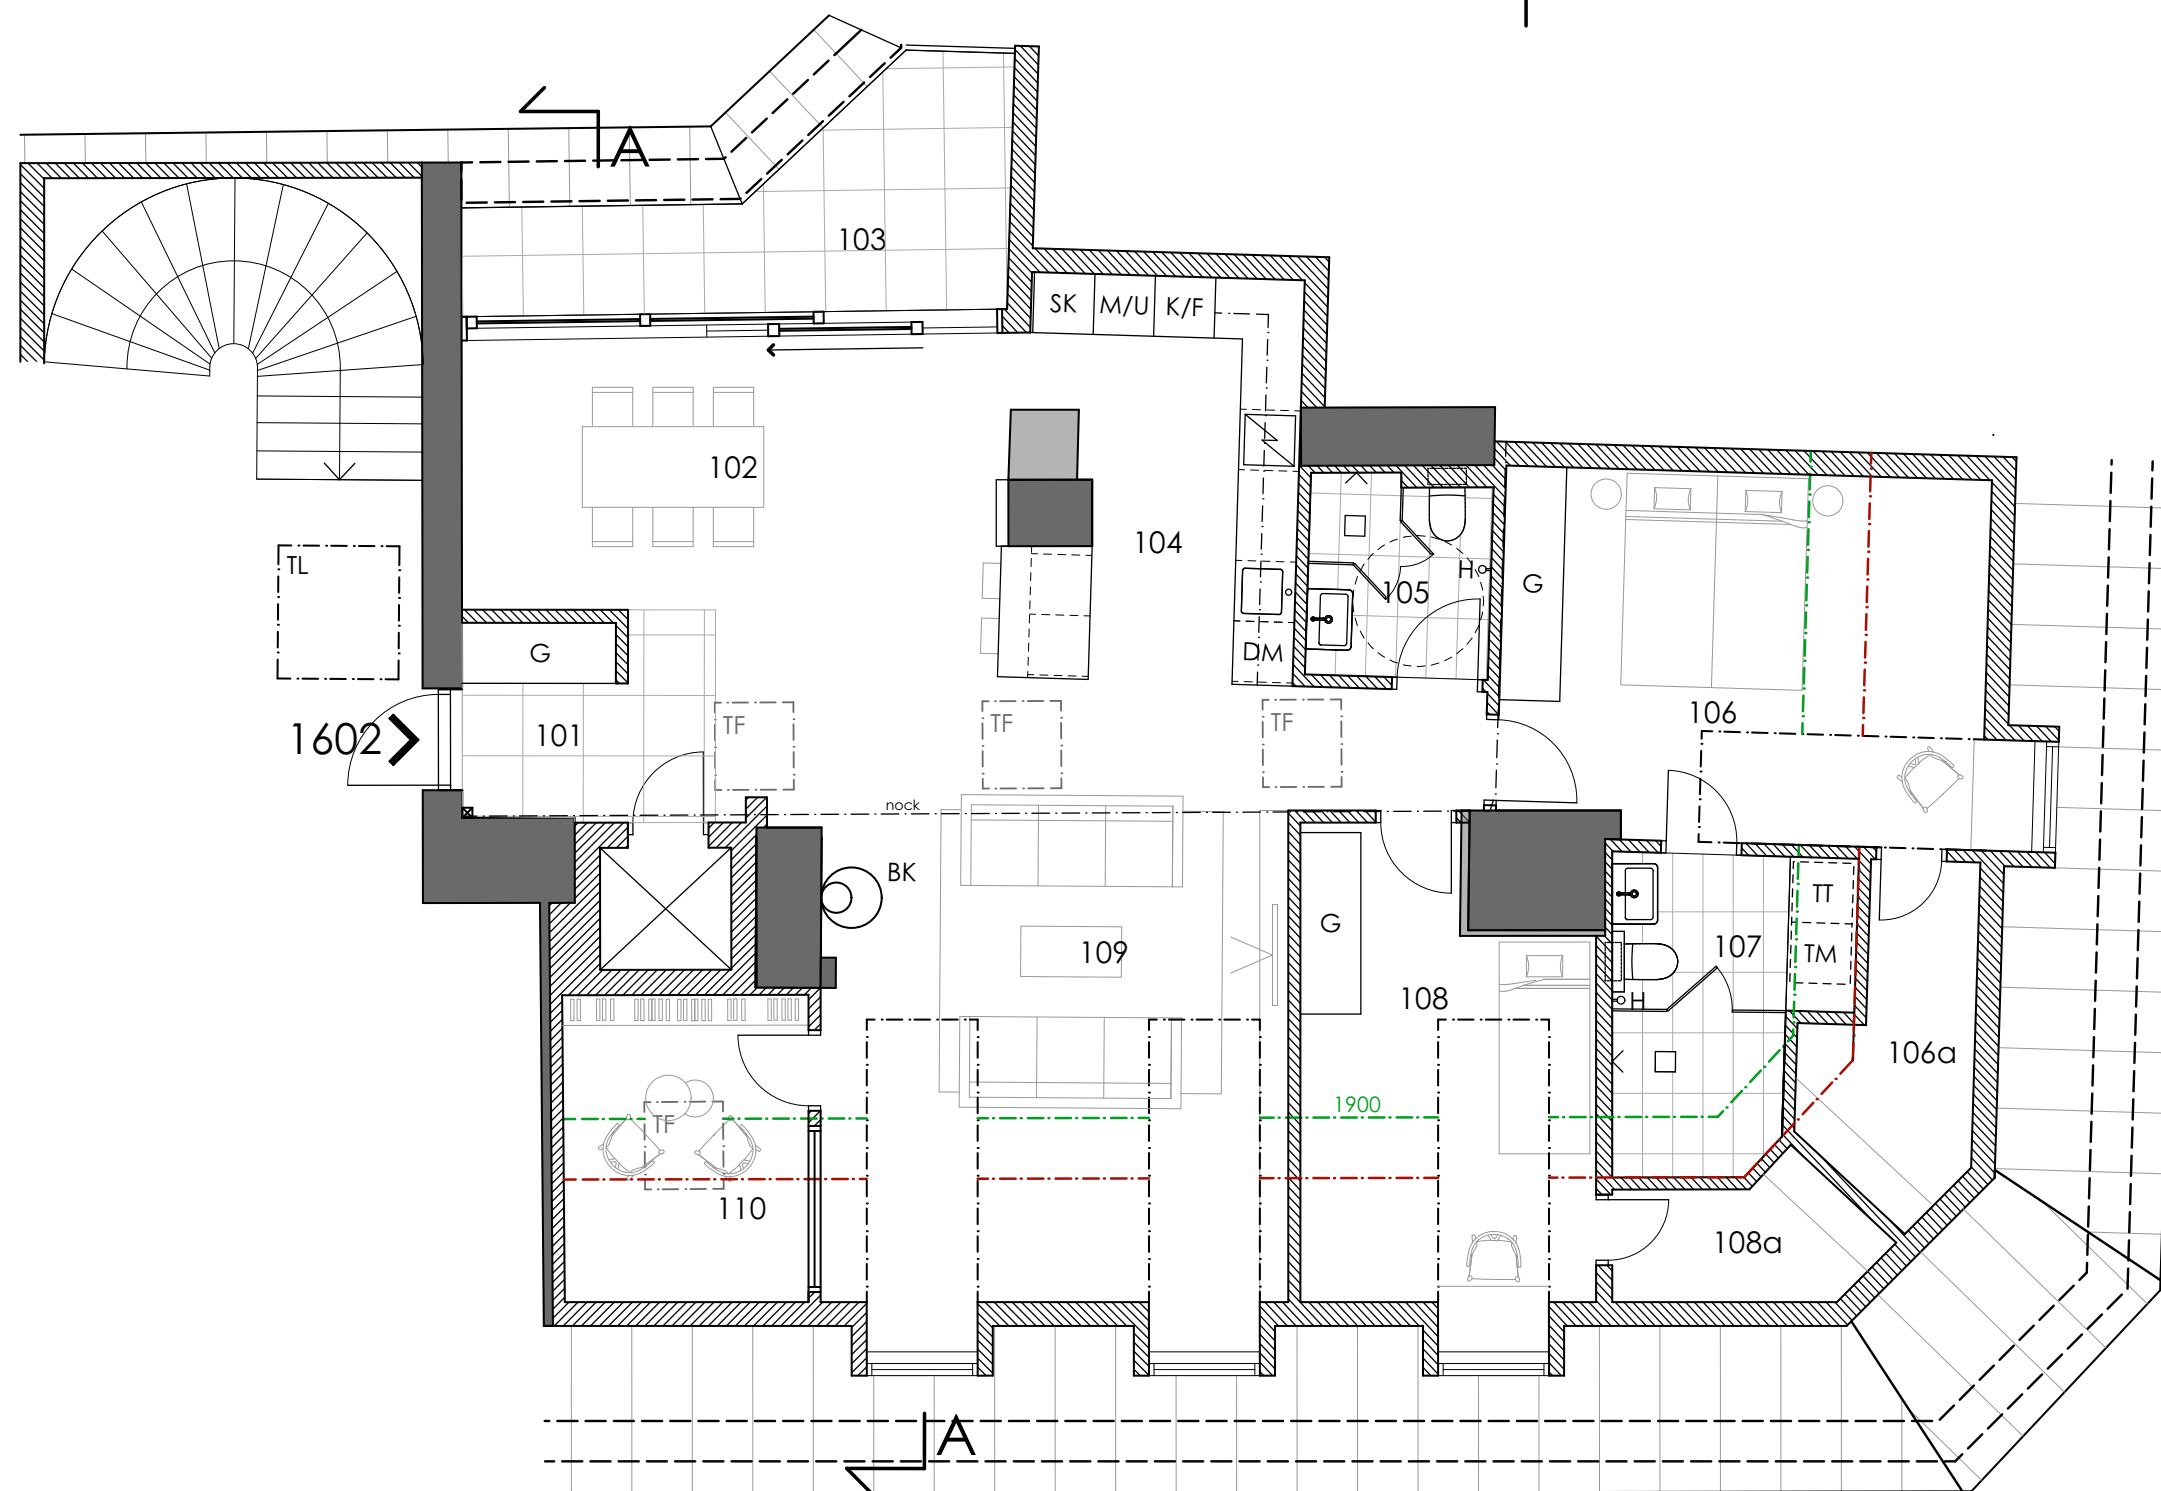


- 101 Entré
- 102 Matsal
- 103 Terrass
- 104 Kök
- 105 WC/Dusch
- 106 Sovrum
- 106a Förvaring
- 107 Badrum
- 108 Sovrum
- 108a Förvaring
- 109 Vardagsrum
- 110 Bibliotek/Arbetsrum

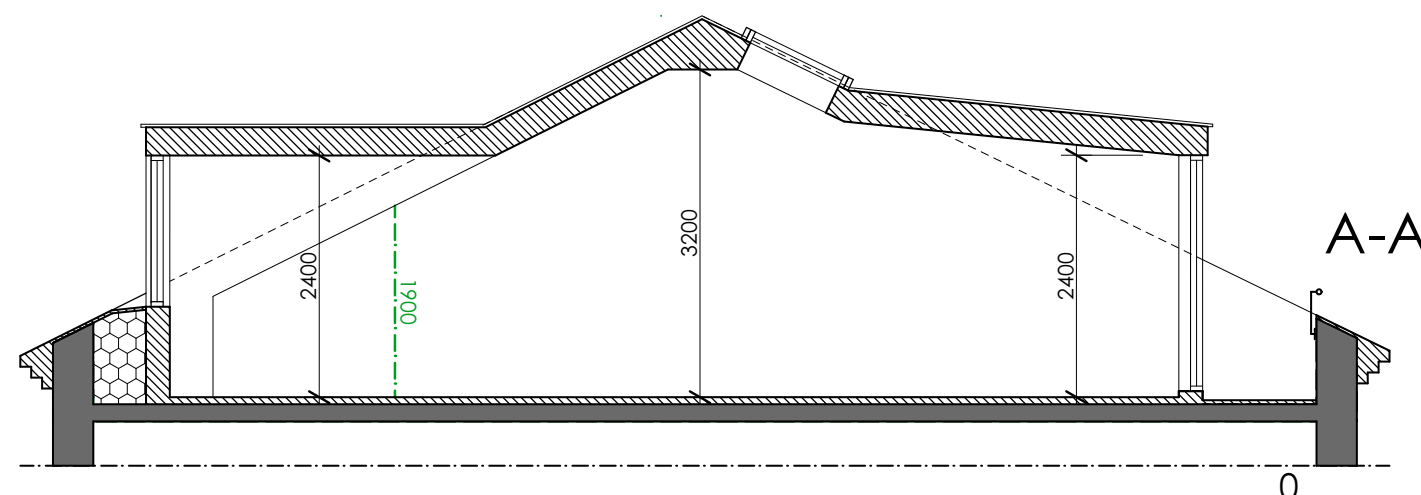

#### FÖRKLARING

- BK - braskamin
- TP - tvättpelare
- G - garderob
- K/F - kyl/frys
- DM - diskmaskin
- TF - takfönster
- SK - skåp
- H - handdukstork

Avvikelse beträffande mått kan förekomma

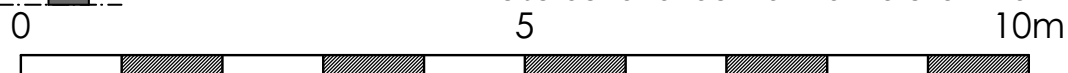

skala 1:75 (A3)

Rev. dat.	Datum 2019/03/29
A-Relationhandling	
ANKARET 1	
bygglov och produktion: 	
handläggare Zijo Golic arkitekt	ritad av Luka Lemaic arkitekt
ansvarig Vesko Mijac	
LGH 1602 ANKARET 1	
Skala: 1:75 (A3)	Numer A-40.1-03