

SKORSTENSRÖR ÄR DUBB-  
ELMANTLADE MED  
TILLUFT I YTTERLÄGE

SPALTVENTILER ÄR DIMENSIONERADE  
FÖR ETT LUFTFLÖDE PÅ CA 9,5l/s OCH  
DON. (10Pa)  
DETTA MOTSVARAR 460W OCH DON I  
VENTILATIONSPLÅG.  
EN FÖRUTSÄTTNING ÄR ATT  
GOLVVÄRMEN ÄR DIMENSIONERAD  
FÖR ATT KLARA DENNA EFFEKT.

FRÅNLUFTSDON  
ANPASSAS PÅ PLATS  
EFTER TAKSTOLAR.

SPILLVATTENLUFTNINGAR  
DRAS UPP TILL NOCK  
FÖR ATT UNDVIKA LUKT-  
PROBLEM VID SPALTVEN-  
TILER OCH TERRASSER

VENTILATIONSDRAGNINGAR  
FRÅN KÖK BRANDSÄKRAS  
EI15 TILL YTTERTAK.

LUFTSPALT UNDER SAMT-  
DÖRRAR.

UD3, MELLAN LJUDÄMPARE  
OCH FASAD BORRAS HÅL  
MED MINSTA AREAN  
28m<sup>2</sup>.  
SAMMA MÅTT GÄLLER  
PÅ GÄLNINGEN I PLÅTEN

LGH 1602


Ankaret 1

ÖBS! detta är endast  
preliminära beräkningar:

boyta: 106kvm

golvyta: 124kvm

terrass: 9kvm

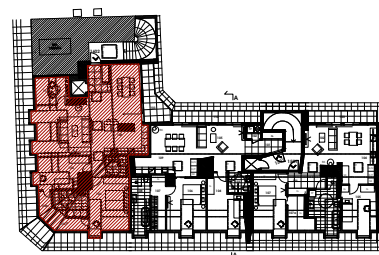


- 101 Entré
- 102 Matsal
- 103 Terrass
- 104 Kök
- 105 WC/Dusch
- 106 Sovrum
- 106a Förvaring
- 107 Badrum
- 108 Sovrum
- 108a Förvaring
- 109 Vardagsrum
- 110 Bibliotek/Arbetsrum

#### FÖRKLARING

- BK - braskamin
- TP - tvättpelare
- G - garderob
- K/F - kyl/frys
- DM - diskmaskin
- TF - takfönster
- SK - skåp
- H - handdukstork

SKALA 1:50

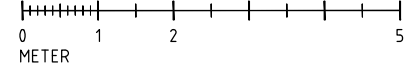

#### FÖRKLARINGAR

- FD1 SPISKÅPA  
FJÄRRÅSKUPAN TYP DISKRET  
59, VILLAUTFÖRANDE  
TILL DETTA  
TAKFLÄKT ÖSTBERGS TYP  
TKC 400 A MED  
KALLRASSKYDD  
REDUCERING TILL SPIRO  
TAKPLÅT SVART SLÅT TAK TGÖ  
UNDERBESLAG UB
- FD2 FRÅNLUFTSVENTIL  
FLÄKTWOODS KGEB-xx  
TILL DETTA TAKFLÄKT  
EXAUSTO TYP DTV-160  
MED TAKGENOMFÖRING  
EXAUSTO TYP TGK-160  
MED VARVTALSREGULATOR  
EXAUSTO TYP EFC16
- UD1 UTELUFTSDON  
SPALTVENTIL TYP  
OMEGA-MAX 55  
LJUDDÄMPARE M4  
(BESTÄLLS MED FÖNSTER)
- UD3 UTELUFTSDON  
SPALTVENTIL TYP  
OMEGA-MAX 55  
LJUDDÄMPARE M4
- ÖD1 ÖVERLUFTSDON  
2xLINDAB TYP F50-125

BET.	ANT.	ÄNDRINGEN AVSER	SGN.	DATUM

RELATIONSHANDLING

**RSA DUCTOR**



Kv. ANKARET 1  
STOCKHOLM

A	ARKITEKT	ADRESS, POSTNR ORT	TEL. NUMMER
B	BRANDKONSULT	ADRESS, POSTNR ORT	TEL. NUMMER
E	ELKONSULT	ADRESS, POSTNR ORT	TEL. NUMMER
K	KONSTRUKTÖR	ADRESS, POSTNR ORT	TEL. NUMMER
KP	PREFAB	ADRESS, POSTNR ORT	TEL. NUMMER
V	RSA DUCTOR AB	BOX 1132, 131 21 NACKA STRAND	TEL. 010-130 77 00
W	RSA DUCTOR AB	BOX 1132, 131 21 NACKA STRAND	TEL. 010-130 77 00

UPPDRAG NR 106013002	RITAD/KONSTR AV CJO	HANDLAGGARE AHA
DATUM 2019-01-09	PROJEKTANSVARIG ANDREAS HÄRD AF SEGERSTAD	

OMBYGGNAD AV VINDAR  
LGH 1602  
LUFTBEHANDLING

SKALA A1/A3 1:50/1:100	NUMMER V-57-1-003	BET.
---------------------------	----------------------	------