


SKALA 1:100

Ändring av placering  
på terrastrappa

Bygglövsansökan  
avser ändring av läge  
på trappa till pannrum

TILLBYGGNAD

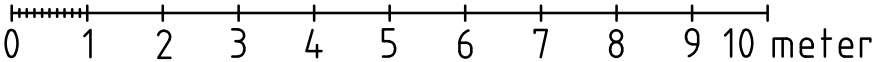

Reviderad	Datum
Reviderad	Datum
Reviderad	Datum
Reviderad	Datum
Reviderad	Datum

Konstruerad av Jörgen Molander	Kontrollerad av BJM	Godkänd av BJM - 26/03/2014	Filnamn MÅRDVÄGEN 14.DWG	Datum 13/01/2016	Skala 1:100
-----------------------------------	------------------------	--------------------------------	-----------------------------	---------------------	----------------

J.MOLANDER KONSULT

MÅRDVÄGEN 14, KV. ELDTÅNGEN 6  
BROMMA  
FASADRITNING 2016-01-13

A01	Upplaga 1	Blad 1(1)
-----	--------------	--------------