
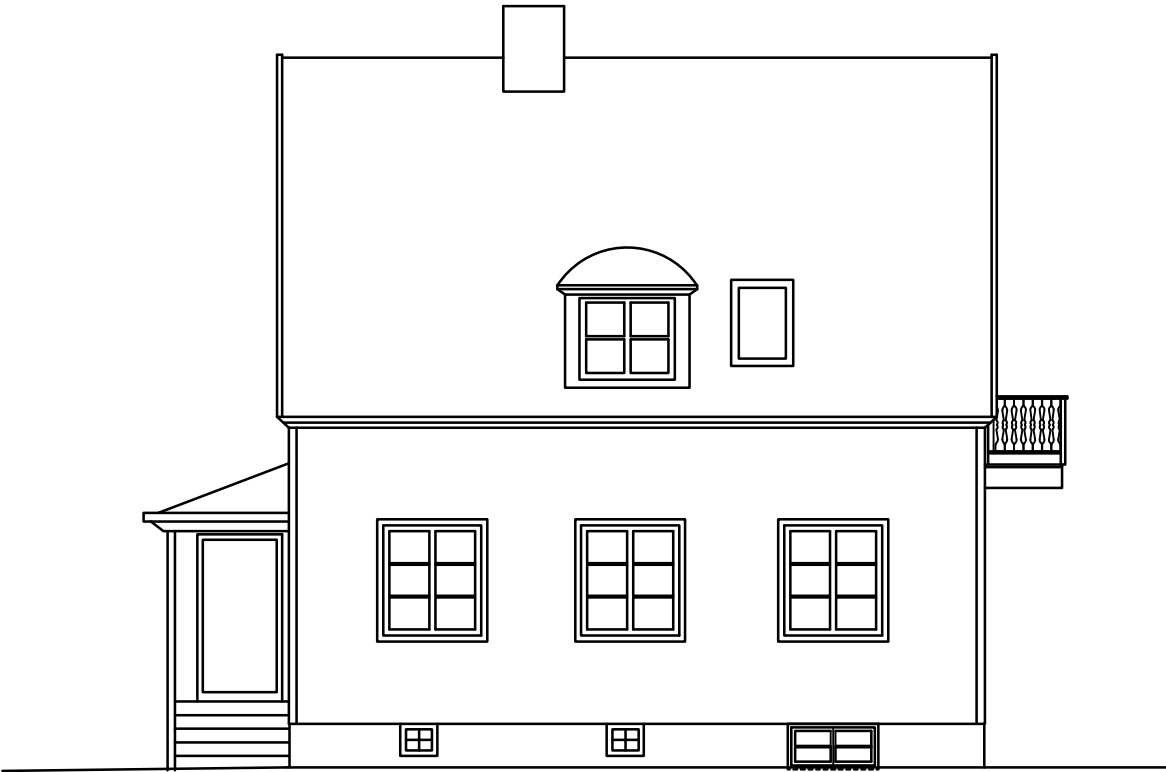



Inkom till Stockholms stadsbyggnadskontor - 2019-05-12, Dnr 2019-05066


RevNo	Revision note	Date	Signature	Checked
-------	---------------	------	-----------	---------

SKALA 1:100

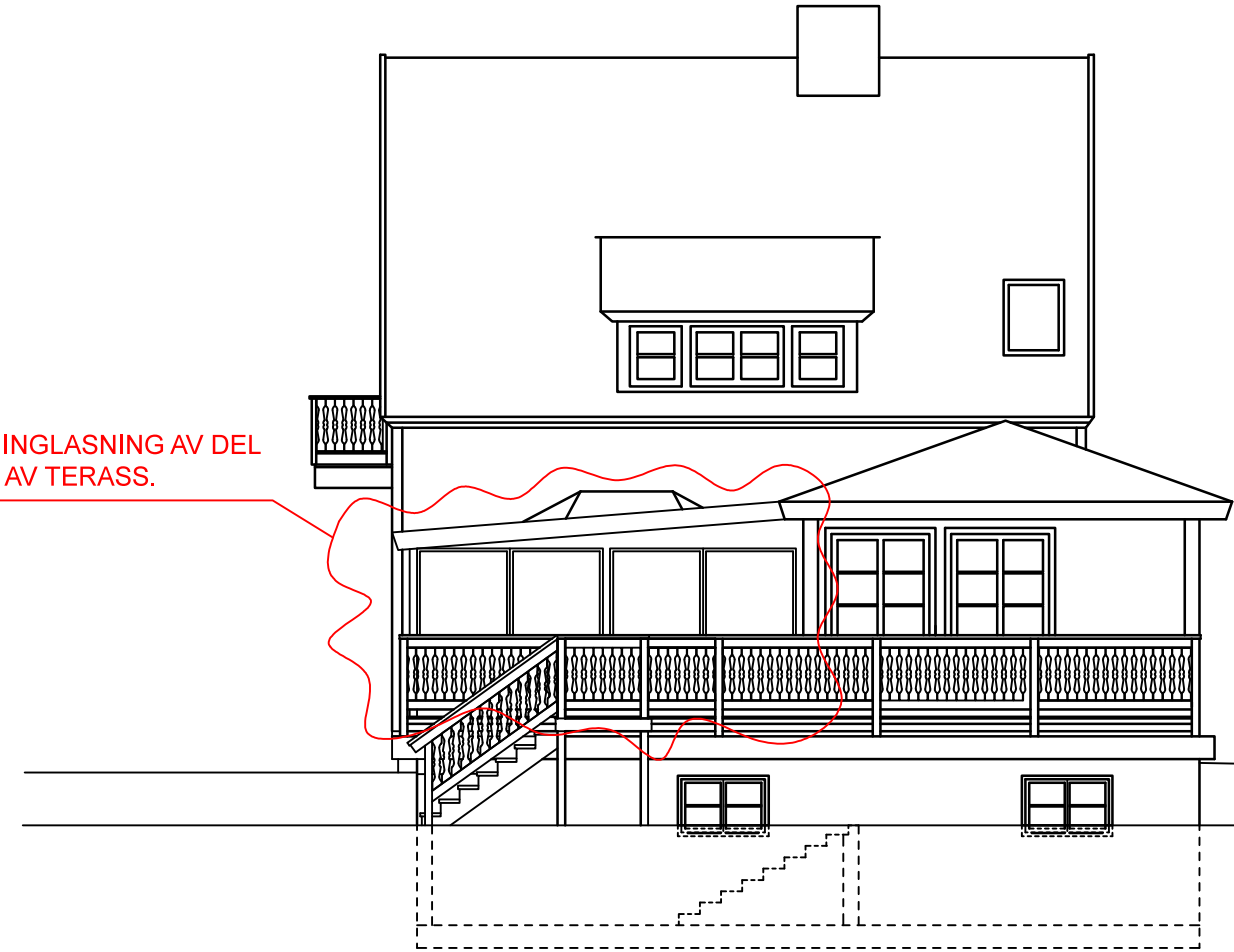

TILLBYGGNAD

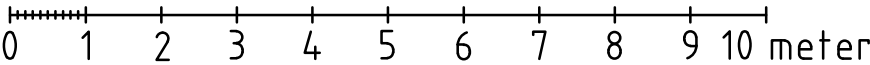

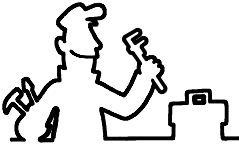Konstruerad av Jörgen Molander	Kontrollerad av BJM	Godkänd av BJM - 13/05/2019	Filnamn MÅRDVÄGEN 14.DWG	Datum 13/05/2019	Skala 1:100
 J.MOLANDER KONSULT			MÅRDVÄGEN 14, KV. ELDTÅNGEN 6 BROMMA FASADRITNING NORDÖST/SYDVÄST INGLASNING AV TERASS		
			A02		Upplaga 1
					Blad 1(1)