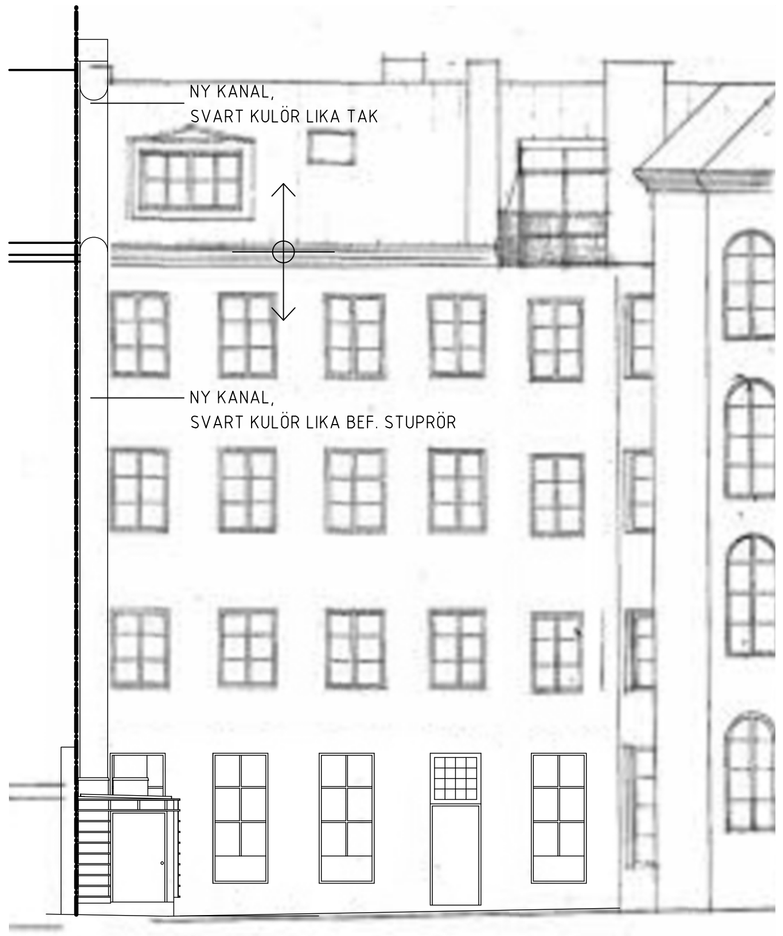

FASAD INNERGÅRD RIDDAREN 15
SKALA 1:100

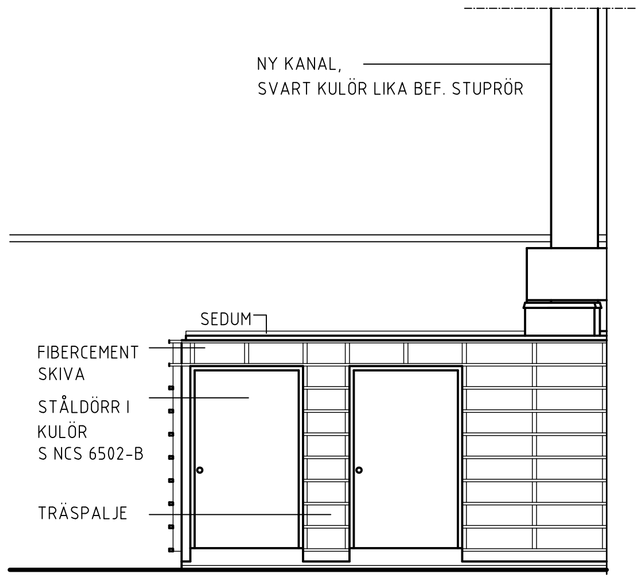

FASAD TEKNIKRUM
SKALA 1:50

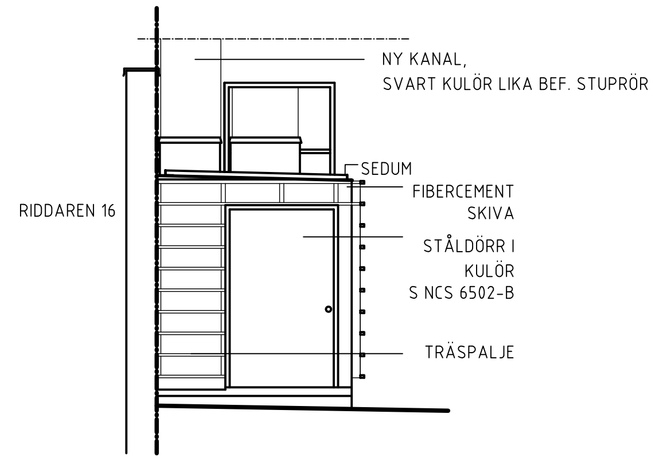

FASAD TEKNIKRUM
SKALA 1:50

FÖRKLARINGAR

FASAD VENTILATIONSAGGREGAT

FIBERCEMENTSKIVA TYP, CEMBRIT PATINA ROUGH P 070r, S NCS 6502-B

DÖRRAR I PLÅT KULÖR LIKA FIBERCEMENTSKIVA, S NCS 6502-B

TRÄSPALJE DÄR DET EJ FINNS DÖRR
BEHANDLAD FURU, KEBONY ELLER LIKV 30×48

TAK VENTILATIONSAGGREGAT

SEDUMTAK, VEGTECH, LÅGLUTANDE TAK XMS 0-4 ELLER LIKV

VENTILATIONSKANAL
INFÄSTNING I FASAD MED JIRVAJÄRN

FÖRESKRIFTER

HÄNVISNINGAR

RITNING A-40.1-001

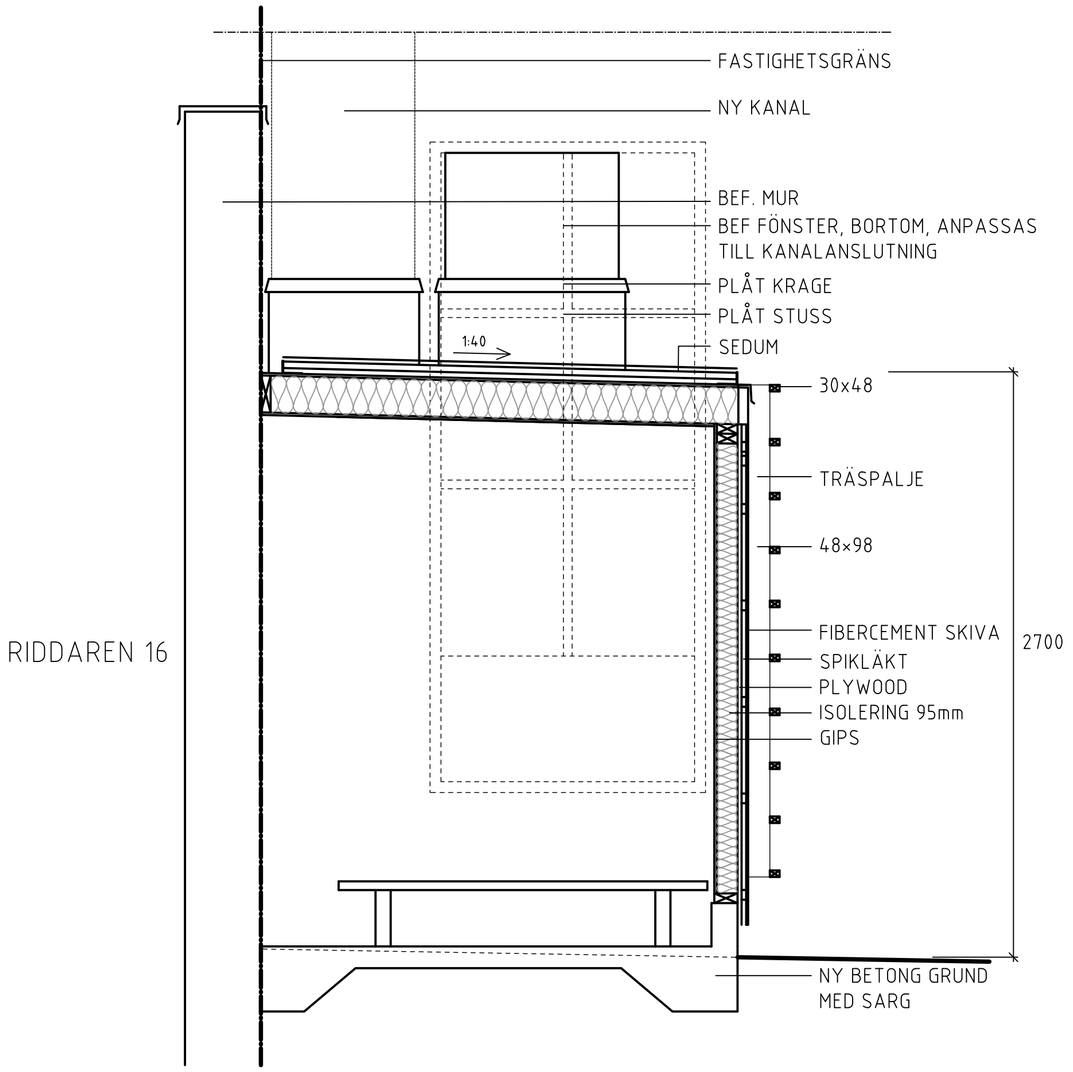

SEKTION TEKNIKRUM
SKALA 1:20

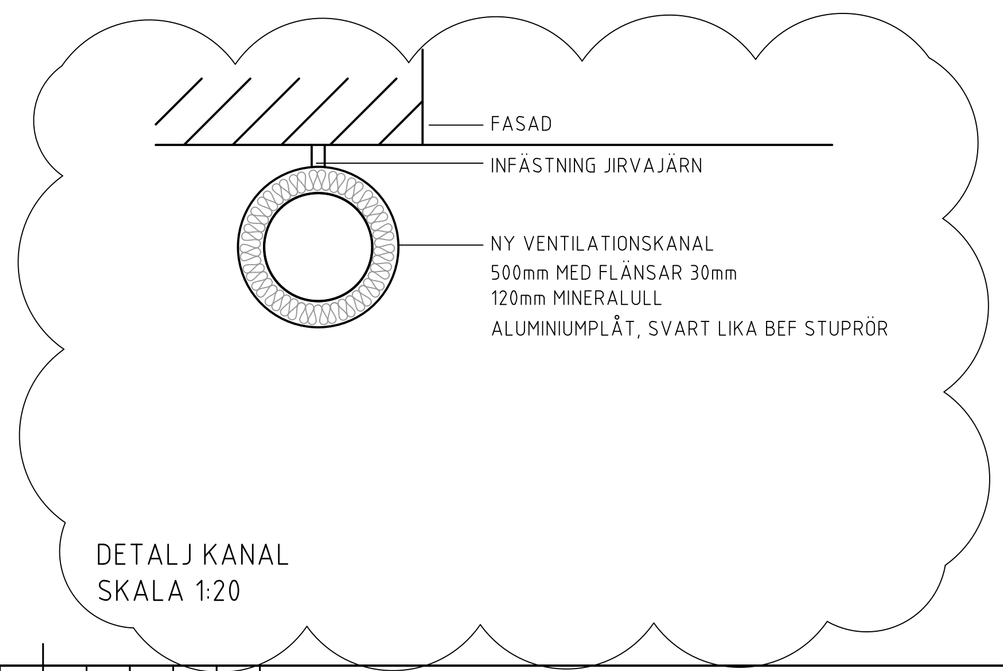

DETALJ KANAL
SKALA 1:20

A	2	Kompletterande detalj	190613	ANMO
BET	ANT	ÄNDRINGEN AVSER	DATUM	SIGN

BYGGLOV

ZINK - GRILL

TENGBOM
Tengbomgruppen AB, Katarinavägen 15, Box 1230, 111 82 Stockholm
Tel 08-412 52 00 www.tengbom.se

UPPDRAGNR	RITAD/KONSTR AV	HANDLÄGGARE
10326444	ANMO	ANMO
DATUM	ANSVARIG	
2019-05-28	MATTHEW EASTWOOD	

TEKNIKRUM FÖR VENTILATIONSAGGREGAT
FASAD OCH SEKTION

SKALA	½ SKALA	NUMMER	BET
1:50	1:100	A-40.3-001	A

XREF: \A-42-Fasad.dwg K:\Kontor\Zink Bygglov\01 Modell_Autocad\Komplement\Slipstexter\Zink Bygglov - slipstext.dwg
LAGER: SB11
P.LO: 2019-06-13 08:19 K:\KONTOR\ZINK BYGGLOV\01 MODELL_AUTOCAD\RITDEF\A-40.3-001.DWG ANNA MOLL
Inkom till Stockholms stadsbyggnadskontor - 2019-06-13, Dnr 2019-08403