


Teknisk information Level


Stuktur

- Stommen är helt konstruerad i aluminium.
- Fästen, bultar och skruvar är av rostfritt stål
- Duk av PVC Precontraint 302. Brandklass 2
- ~~Bord är byggt i stål~~
- Inbyggda stuprör i yttre ben för avrinning
- Stödbenen kan fästas ~~direkt i mark eller~~ på en flyttbar vikt (min vikt 100kg)


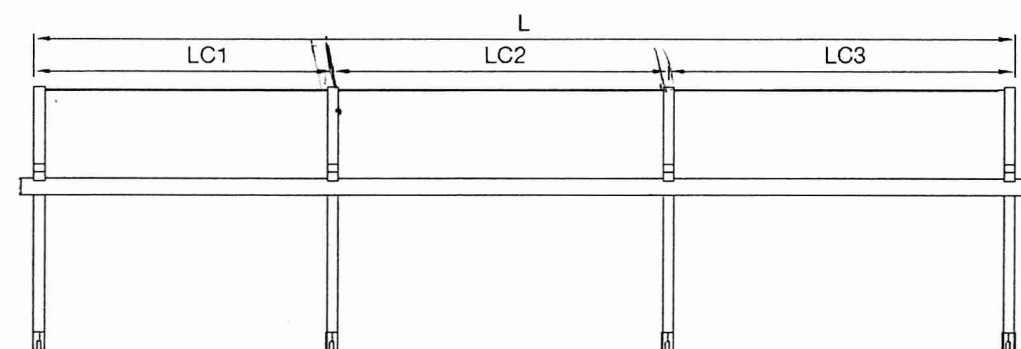


3 spans (L from cm. 851 to cm. 1300)
(LC1, LC2 and LC3 from cm. 200 to cm. 430)

sideView

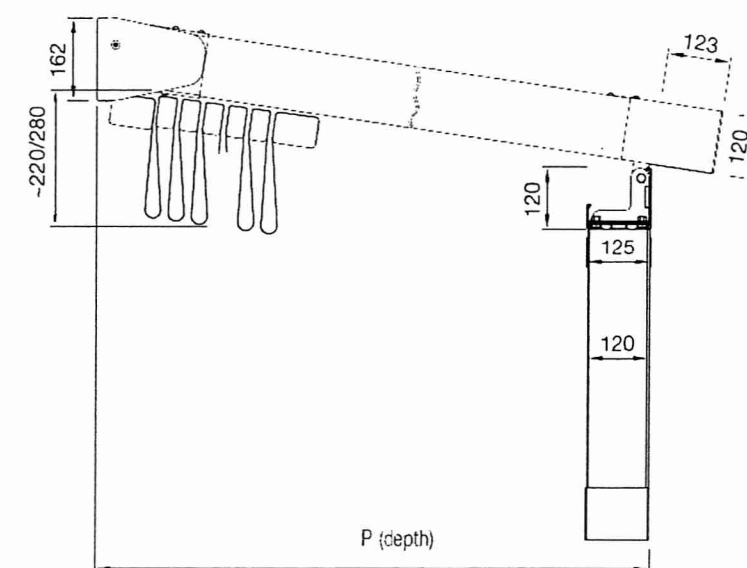

front View

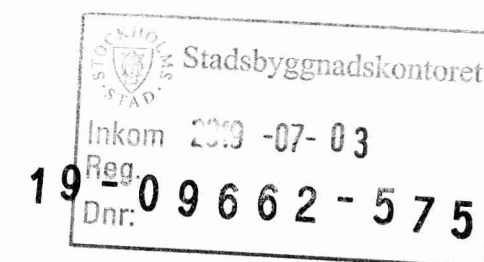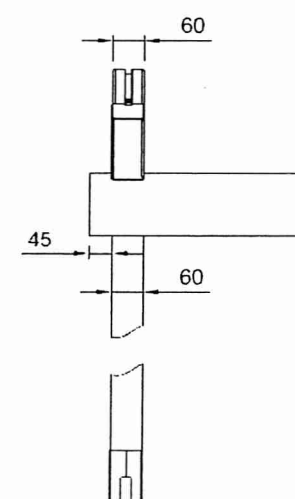


SEASIDE GARDEN


Sissikevägen 13, 305 64 Gullbrandstorp Sjövikskajen 12, 117 43 Stockholm
Tel: +46 (0)35 53 000 Tel: +46 (0)8 411 41 51
Fax: +46 (0) 35 533 20 Fax: +46 (0)8 645 08 77
info@seasidegarden.se www.seasidegarden.se

SEASIDE®

Front section

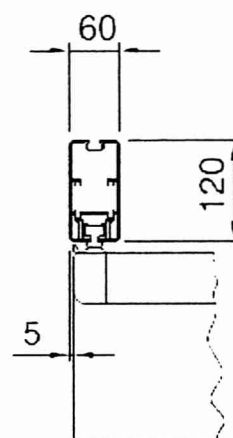



Wall support

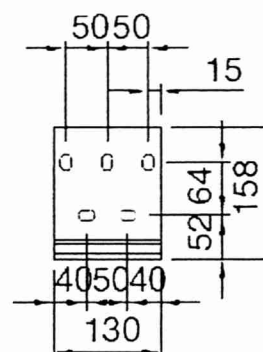

View from above



Ground plate

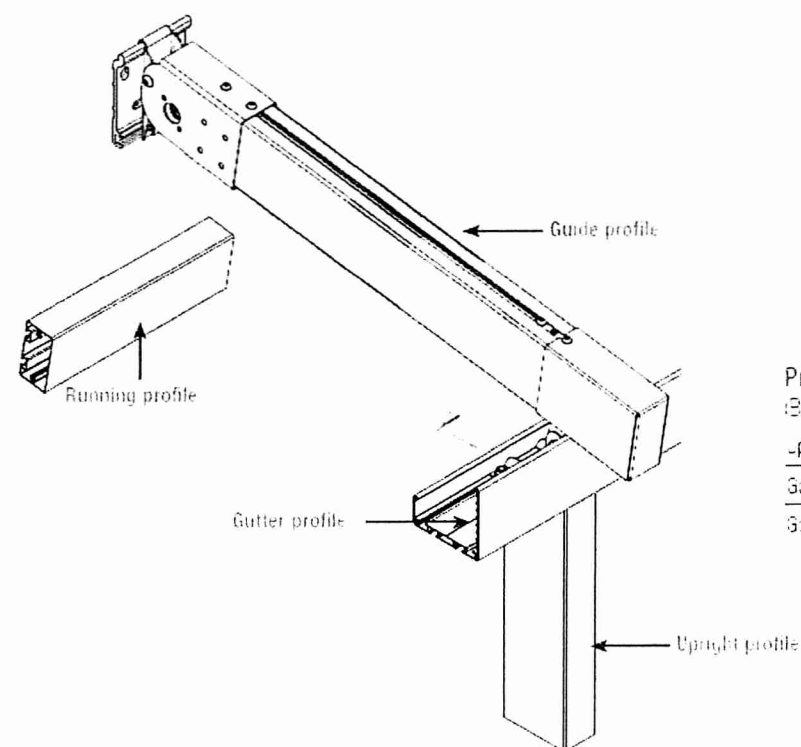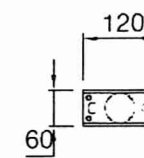

Profile section

(Base x height in mm)

Upright profile	120x60
Gutter profile	125x120
Guide profile	60x20

SEASIDE GARDEN

Sissikevägen 13, 305 64 Gullbrandstorp Sjövikskajen 12, 117 43 Stockholm
 Tel: +46 (0)35 53 000 Tel: +46 (0)8 411 41 51
 Fax: +46 (0) 35 533 20 Fax: +46 (0)8 645 08 77
info@seasidegarden.se www.seasidegarden.se

