


FASAD MOT SYDOST

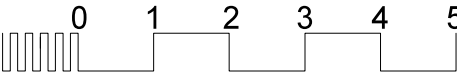

C	ÄNDR. KULÖR M M	2019-07-19	KA		
B	KORR. KUPBREDD, KULÖR M M	2018-11-27	KA		
A	FÖNSTER, KULÖR, KUPÖR	2018-03-22	KA		
BET	ÄNDRING AVSER	DATUM	SIGN.		
GRANSKNINGSHANDLING					
<div>assiadesign</div> <div>Lugnets Allé 41 120 65 Stockholm</div> <div>info@assiadesign.se tel.nr: 0700 91 81 18</div> <div>ad</div>					
UPPDRAG NR	RITAD AV	HANDLÄGGARE			
DATUM 2018.01.11	ANSVARIG K.A.				
LYCKÖ-PER 1, STOCKHOLM					
FASADÄNDRING					
FASADER					
SKALA 1:100 (A3)	RITNINGSNR A-40.3-001	BET C			