


A-RAD
1900 X 1000
PLAN
2, 3, 4, 5

B-RAD
1900 X 1000
PLAN
2, 3, 4, 5

C-RAD
1900 X 1000
PLAN
2, 3, 4, 5

D-RAD
1900 X 1000
PLAN
2, 3, 4, 5

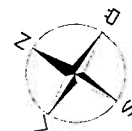

NORMALPLAN skala 1:100


ANVISNINGAR

BEFINTLIG KARM RIVES OCH DEN NYA KARMEN MONTERAS I DESS STÄLLE.

BALKONGPLATTANS UNDERSIDA UTFÖRES SLÄT OCH I KULÖR LIKA FASAD. INFÄSTNING MED DÖLD INFÄSTNING.

RÄCKE AV SMIDES STÅL I MÖRKT VARMGRÅ KULÖR NCS 8502-Y MED SVART INTRYCK.

RÄCKET ANKNYTER TILL HUSETS OCH ATLASOMRÅDETS STILART.

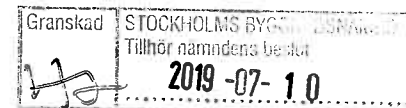


BET	ANT	RÖRDRINGEN AVSER	DATUM	SIGN
BYGGLOVSRITNING				
BRF EKEN 18 Torsgatan 25 / Atlasgatan 2				
UPPDRAG NR	RITAD/KONSTR AV		HANDLAGGARE	
DATUM	ANSVARIG			
2019-04-10				
LOKET 17 BALKONGER & DÖRRAR NORMALPLAN				
SKALA	HALVSKALA		RITNINGENS NUMMER	BET
1:100				

BEFINTLIGA
KUNGSBALKONGER
MED RÄCKE.



FASAD MOT
SYDVÄST

skala 1:100

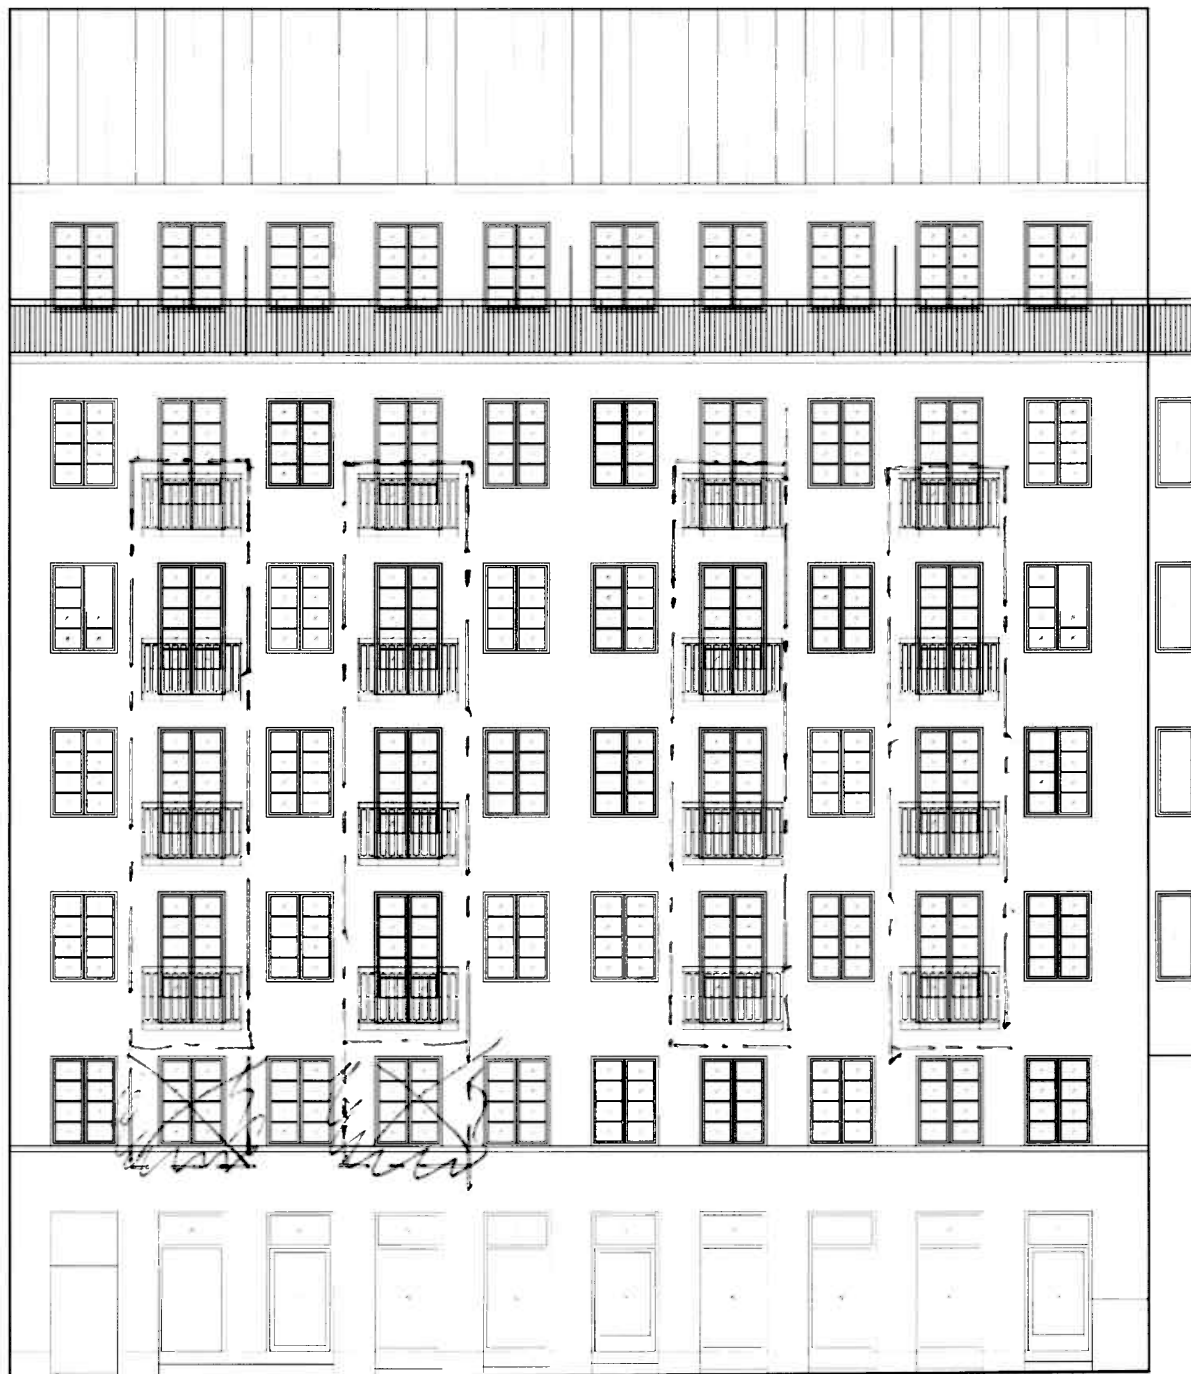


ANVISNINGAR

BEFINTLIG KARM RIVES OCH DEN
NYA KARMEN MONTERAS I DESS
STÄLLE.


BALKONGPLATTANS UNDERSIDA
UTFÖRES SLÄT OCH I KULÖR LIKA
FASAD. INFÄSTNING MED DOLD
INFÄSTNING.

RÄCKE AV SMIDES STÅL I MÖRKT
VÄRMGRÅ KULÖR NCS 8502-Y
MED SVART INTRYCK.


RÄCKET ANKNYTER TILL HUSETS
OCH ATLASOMRÅDETS STILART.

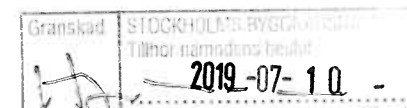

BET	ANT	ÄNDRINGEN AVSER	DATUM	SIG
BYGGLOVSRITNING				
BRF EKEN 18 Torsgatan 25 / Atlasgatan 2				
UPPDRAG NR	RITAD/KONSTR AV		HANSKRIVARE	
DATUM	ANSVARIG			
2019-04-10				
LOKET 17 BALKONGER & DÖRRAR FASAD MOT SYDVÄST				
SKALA	HALVSKALA		RITNINGENS NUMMER	BET
1:100				

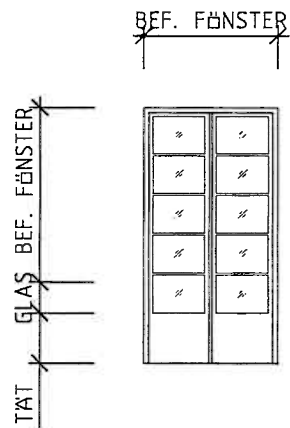

BALKONGDÖRR skala 1:50

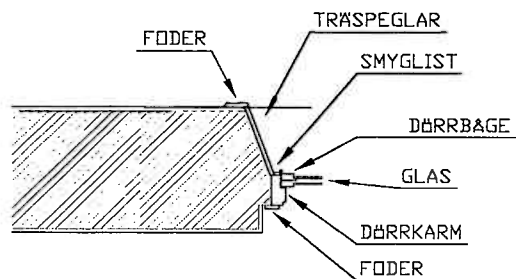


TVÄRSNITT VÄGG / BALKONGDÖRR skala 1:20


[1]

ALTERNATIVA
MÖJLIGA RÄCKES
UTFÖRANEN

[2]

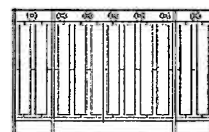

[3]

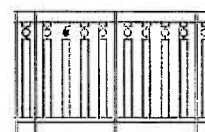STYLISERAT
LÖKVÄGSSKILL

ANVISNINGAR

BEFINTLIG KARM RIVES OCH DEN NYA KARMEN MONTERAS I DESS STÄLLE.


BALKONGPLATTANS UNDERSIDA UTFÖRES SLÄT OCH I KULÖR LIKA FASAD. INFÄSTNING MED DÖLD INFÄSTNING.

RÄCKE AV SMIDES STÅL I MÖRKT VARMGRÅ KULÖR NCS 8502-Y MED SVART INTRYCK.

RÄCKET ANKNYTER TILL HUSETS OCH ATLASOMRÅDETS STILART.

BYGGLOVETS OMFATTNING

SIGN.

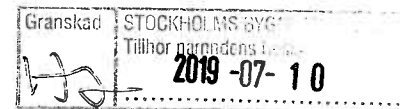

BET	ANT	RÄNDRINGEN AVSER	DATUM	SIGN
BYGGLOVSRITNING				
BRF EKEN 18 Torsgatan 25 / Atlasgatan 2				
UPPDRAG NR	RITAD/KONSTR AV		HANDLEGGARE	
DATUM	ANSVARIG			
2019-04-10				
LOKET 17 BALKONGER & DÖRRAR DETALJ				
SKALA	HALVSKALA	RITNINGENS NUMMER		BET
1:50				