
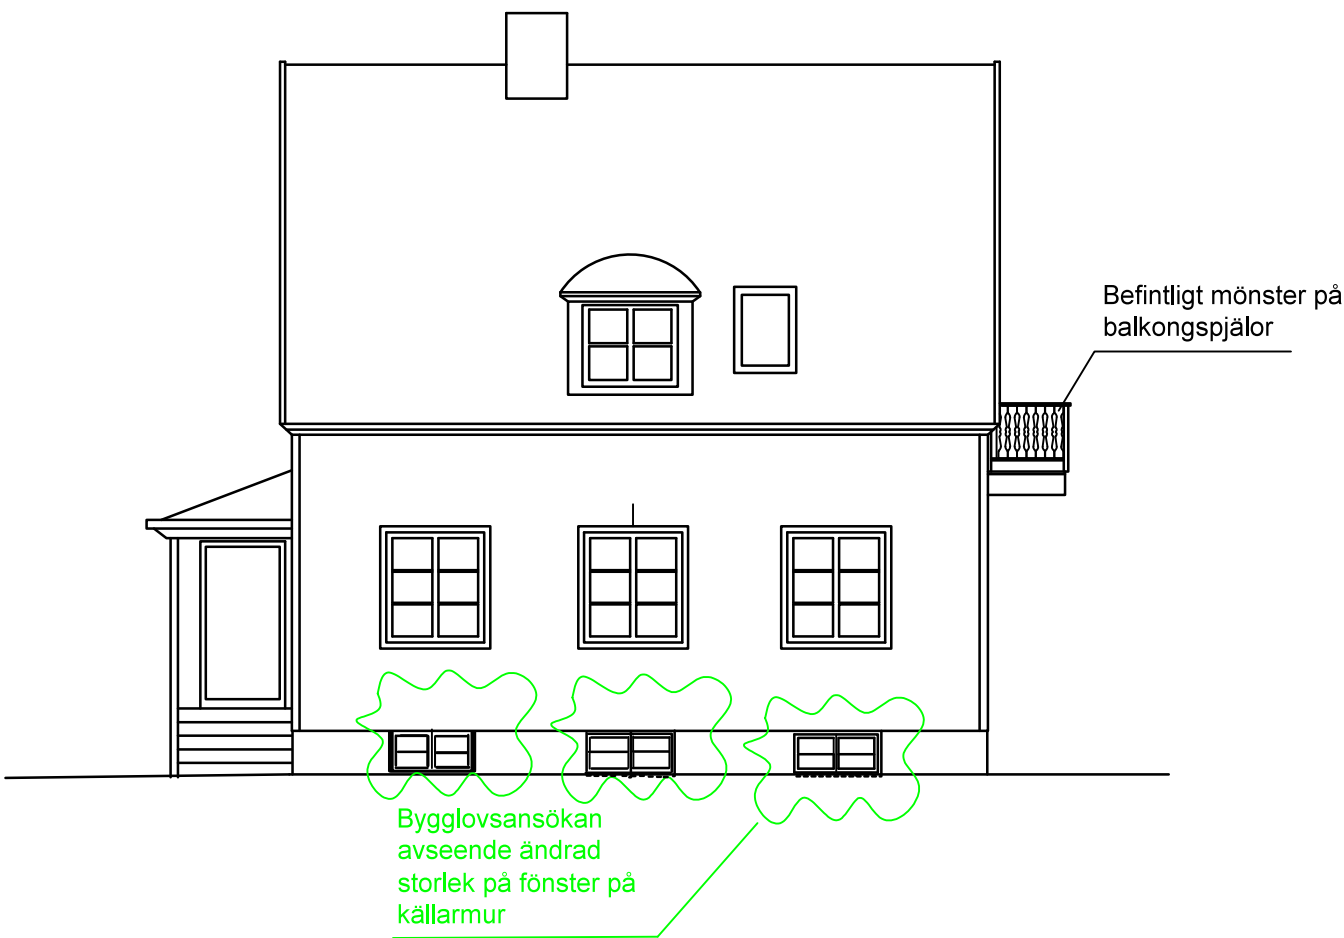



Inkom till Stockholms stadsbyggnadskontor - 2019-08-06, Dnr 2019-05066

SKALA 1:100

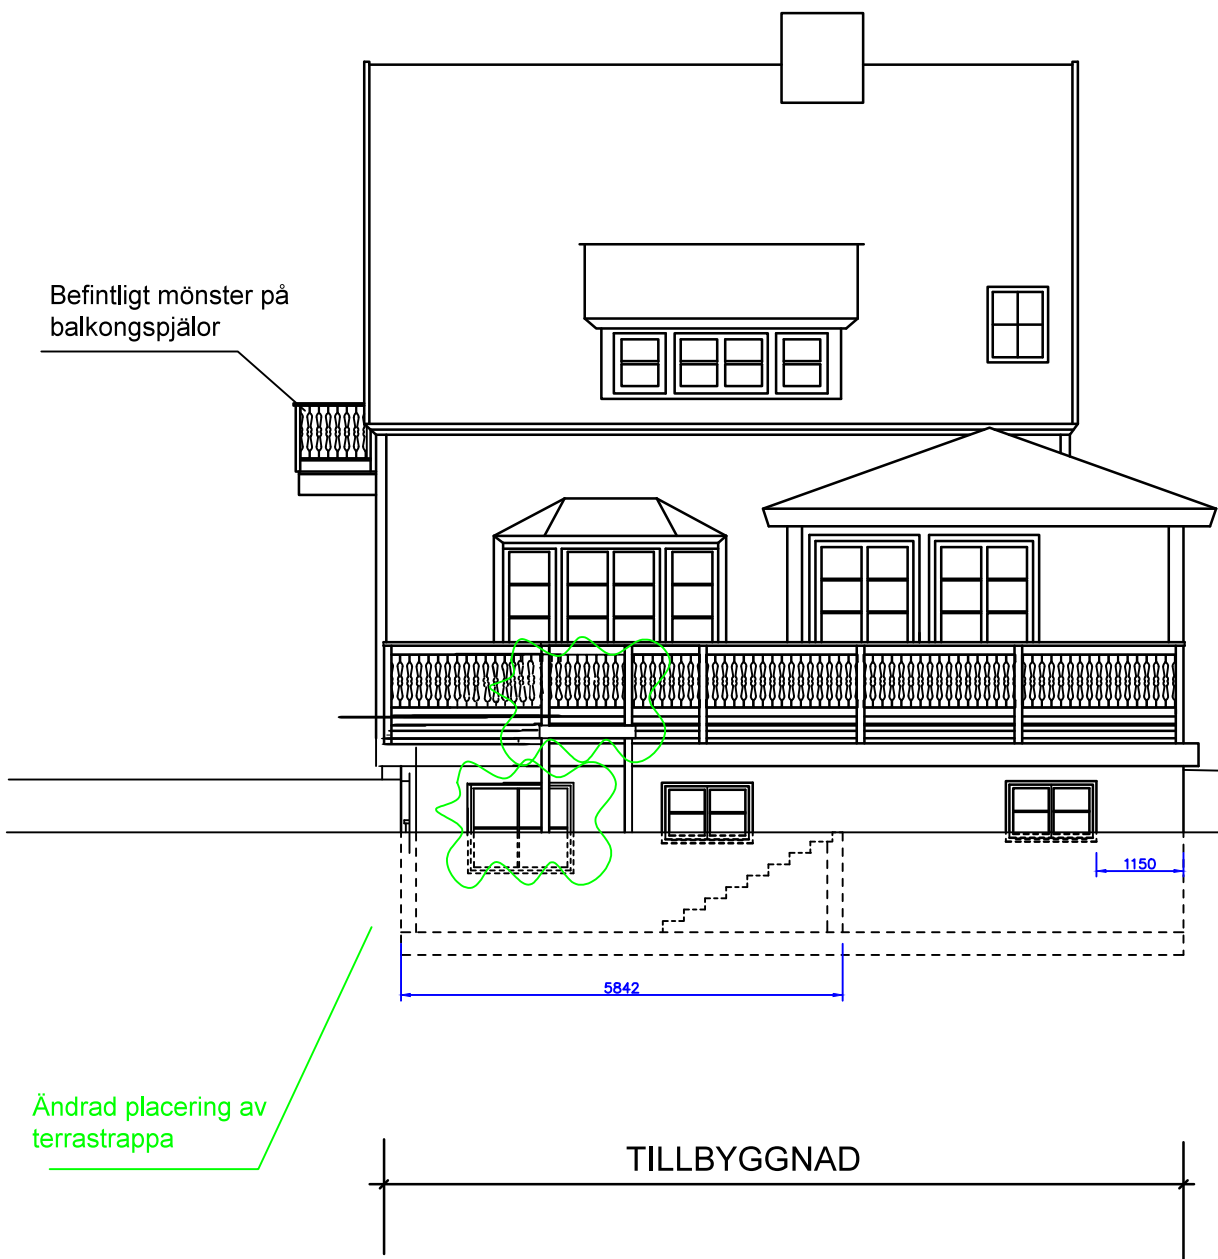

Reviderad	Datum
Reviderad	Datum
Reviderad	Datum
Reviderad	Datum
Reviderad	Datum
Reviderad	Datum

Konstruerad av	Kontrollerad av	Godkännad av	Filnamn	Datum	Skala
Jörgen Molander	BJM	BJM - 13/01/2016	MÅRDVÄGEN 14.DWG	13/01/2016	1:100

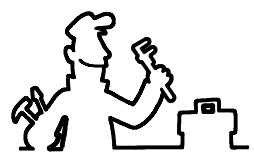

J.MOLANDER KONSULT

MÅRDVÄGEN 14, KV. ELDTÅNGEN 6
BROMMA
FASADRITNING NORDÖST/SYDVÄST
2016-01-13

A02

Upplaga 1

Blad 1(1)