



SKISS 8 (FÖRSLAG KONSTRUKTIONSLÖSNING)


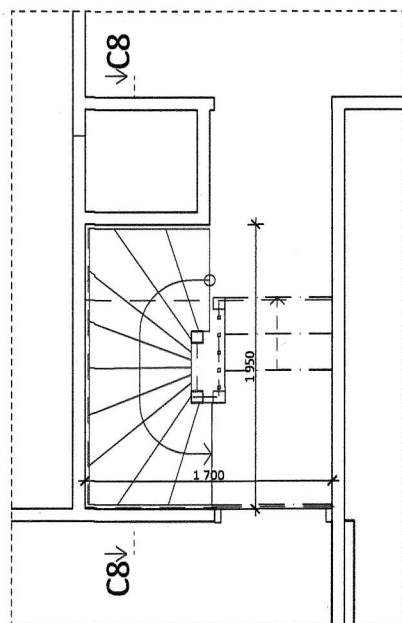


ÖVREPLAN

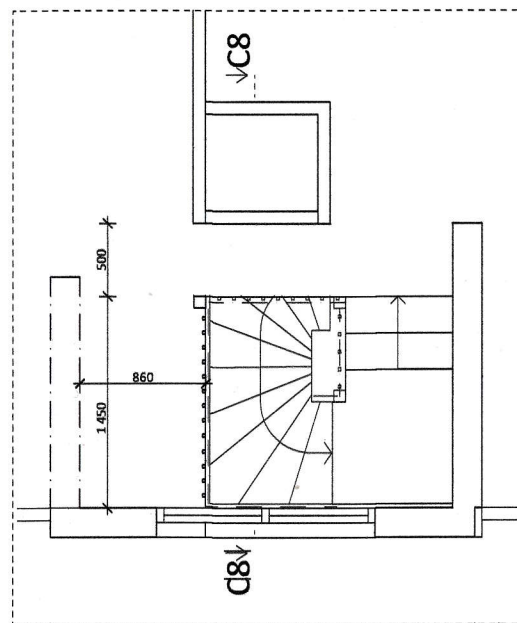

VINDPLAN

SKALA 1:50

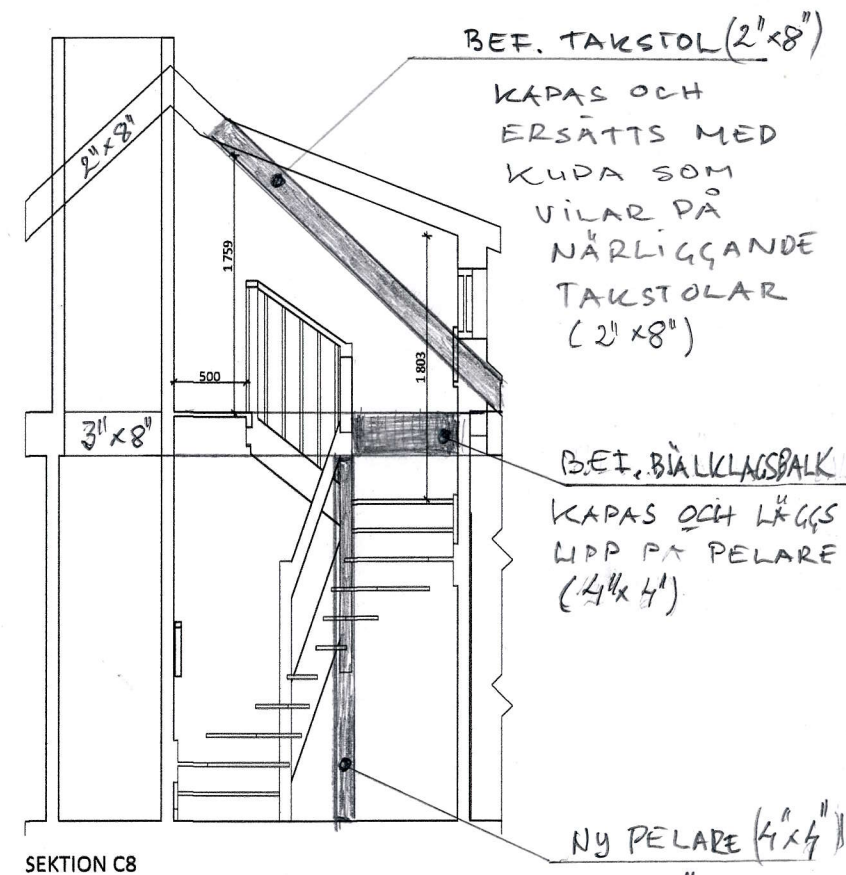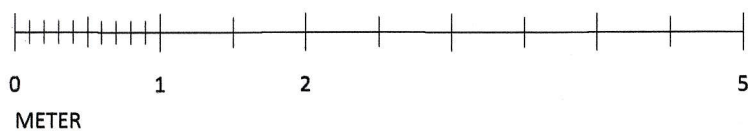

SEKTION C8