


PÅ- OCH OMBYGGNAD
FASAD MOT ÖSTER

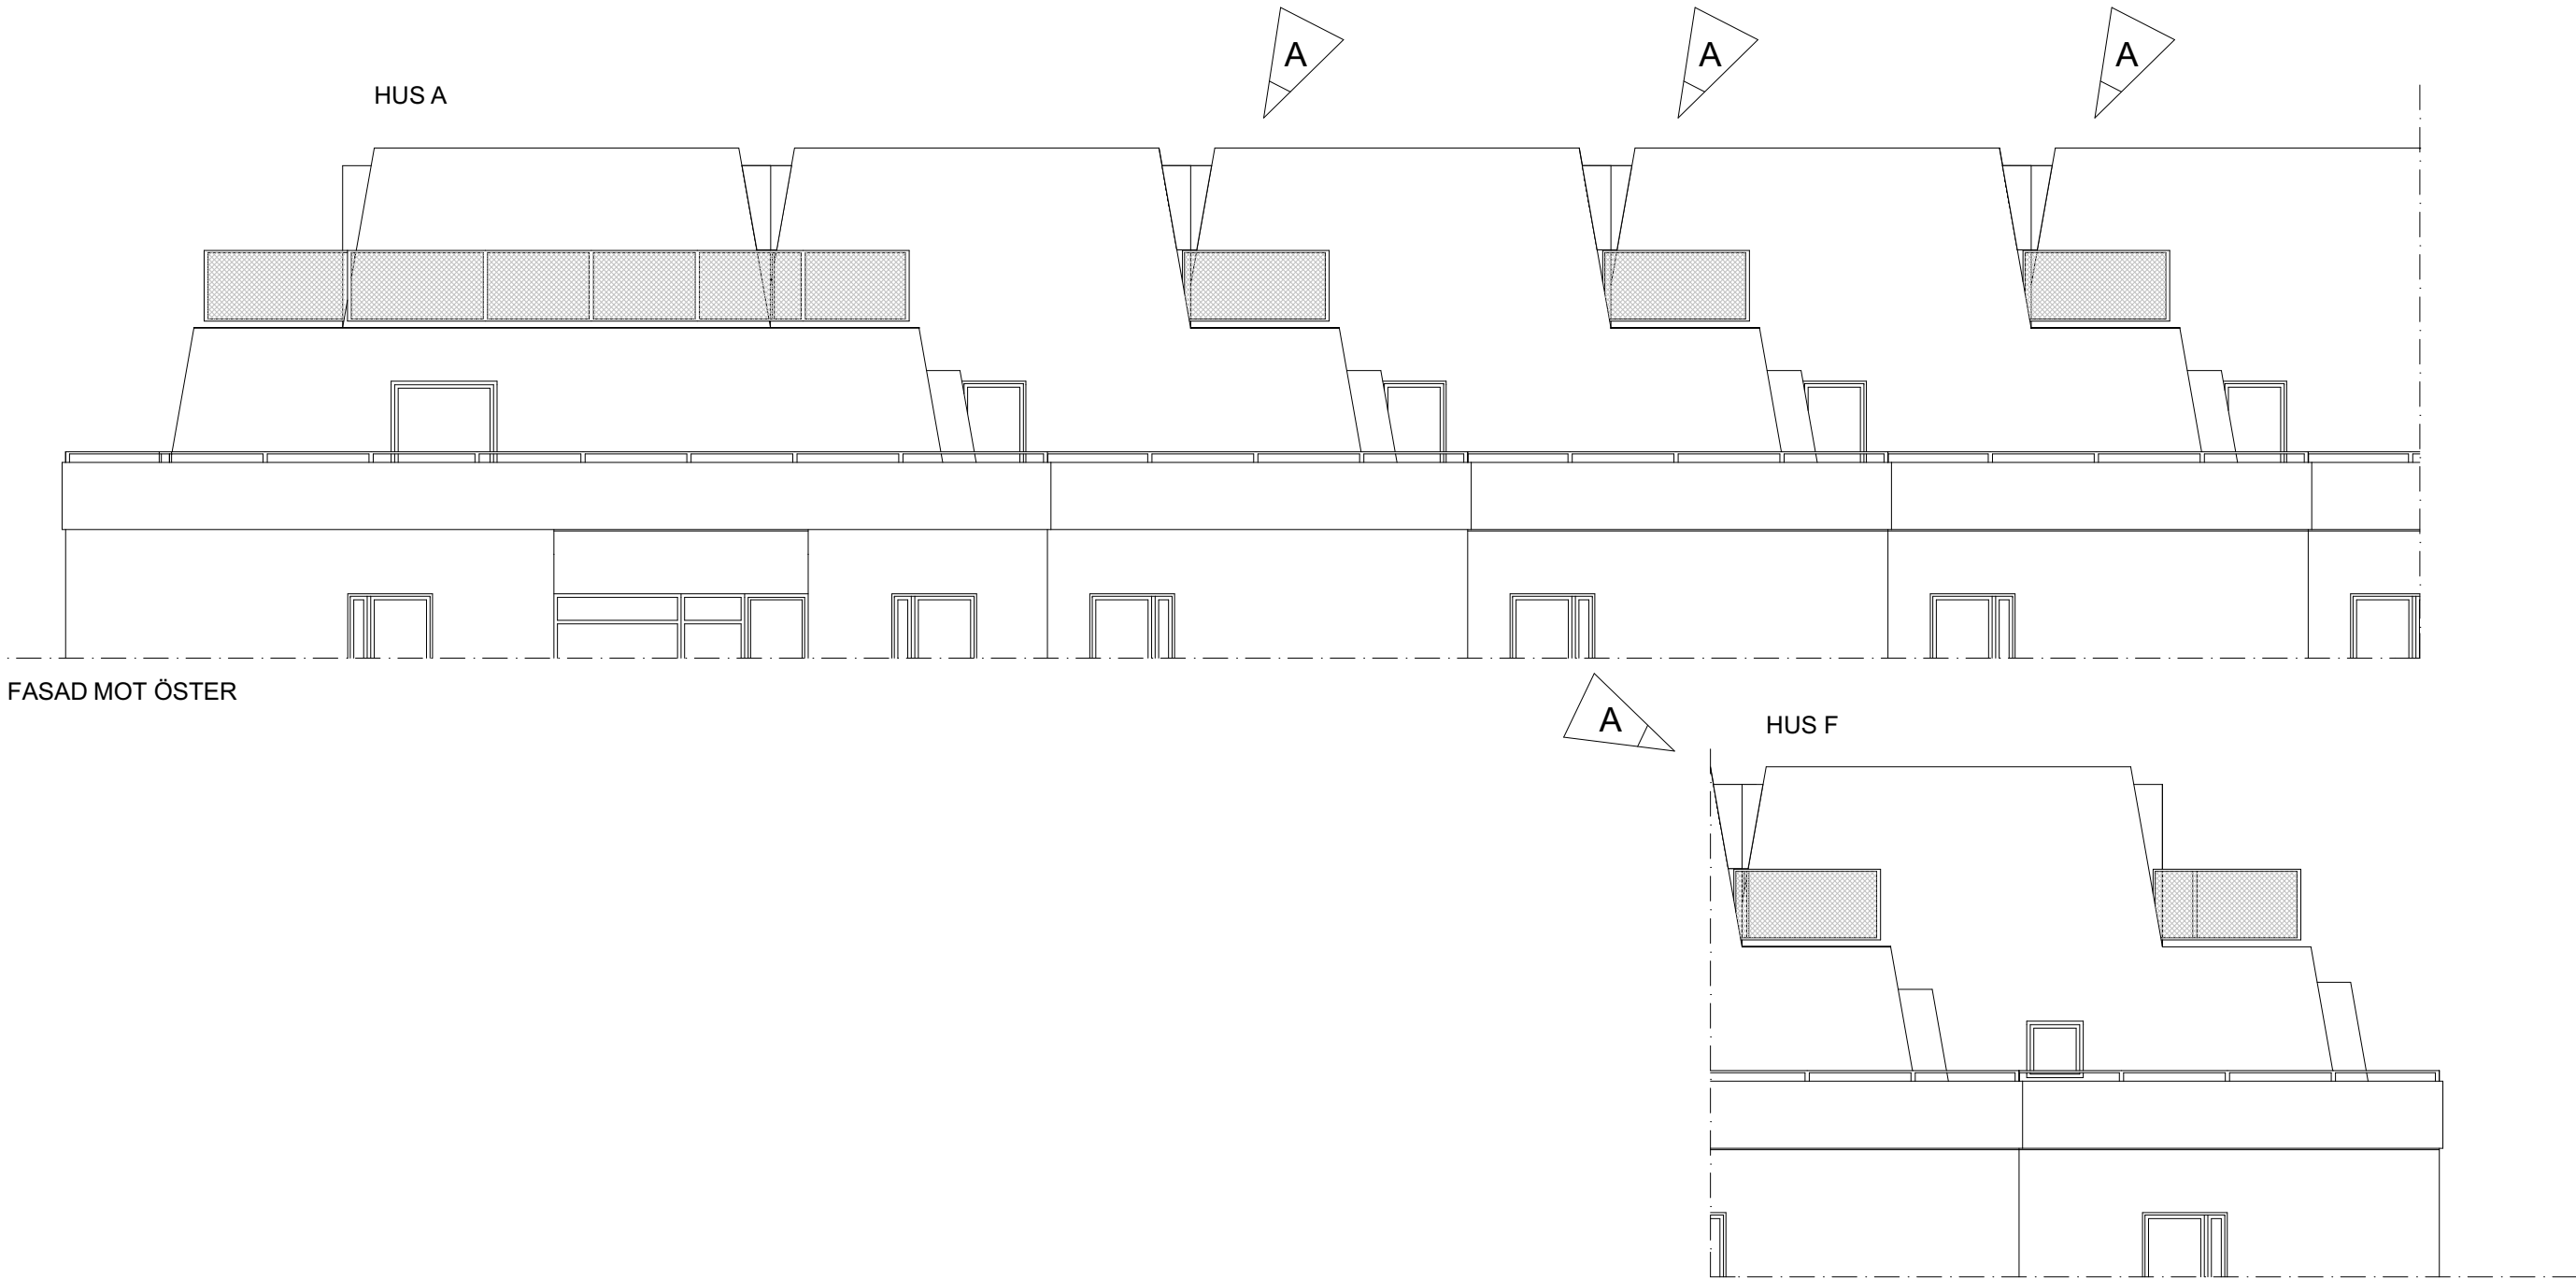

SKALA 1:100



FÖRKLARINGAR/FÖRESKRIFTER

ALLA MÅTT I MM.
SE A-03

HÄNVISNINGAR

A-01 - A-17, A-19 - A-22



Arkitekter

Karlbergsvägen 53 113 35 Stockholm
Telefon:08-54547880 Fax:08-54547881
mail : info@un-arkitekter.se

BYGGLOVSRITNING

KV.KATTUNTRYCKERIET 1
FASAD MOT ÖSTER 1:100

UPPDRAG NR
B517

RITAD/KONSTR
MPN/UN

HANDLÄGGARE
UN

A		ENL. A PM 01	2019.02.06	MPN
BET	ANT	ÄNDRINGEN AVSER	DATUM	SIGN

DATUM
2018-03-30

ANSVARIG
Ulf Nelson

SKALA
1:100

NUMMER
A-18

BET
A