



PÅ- OCH OMBYGGNAD
FASAD MOT NORR

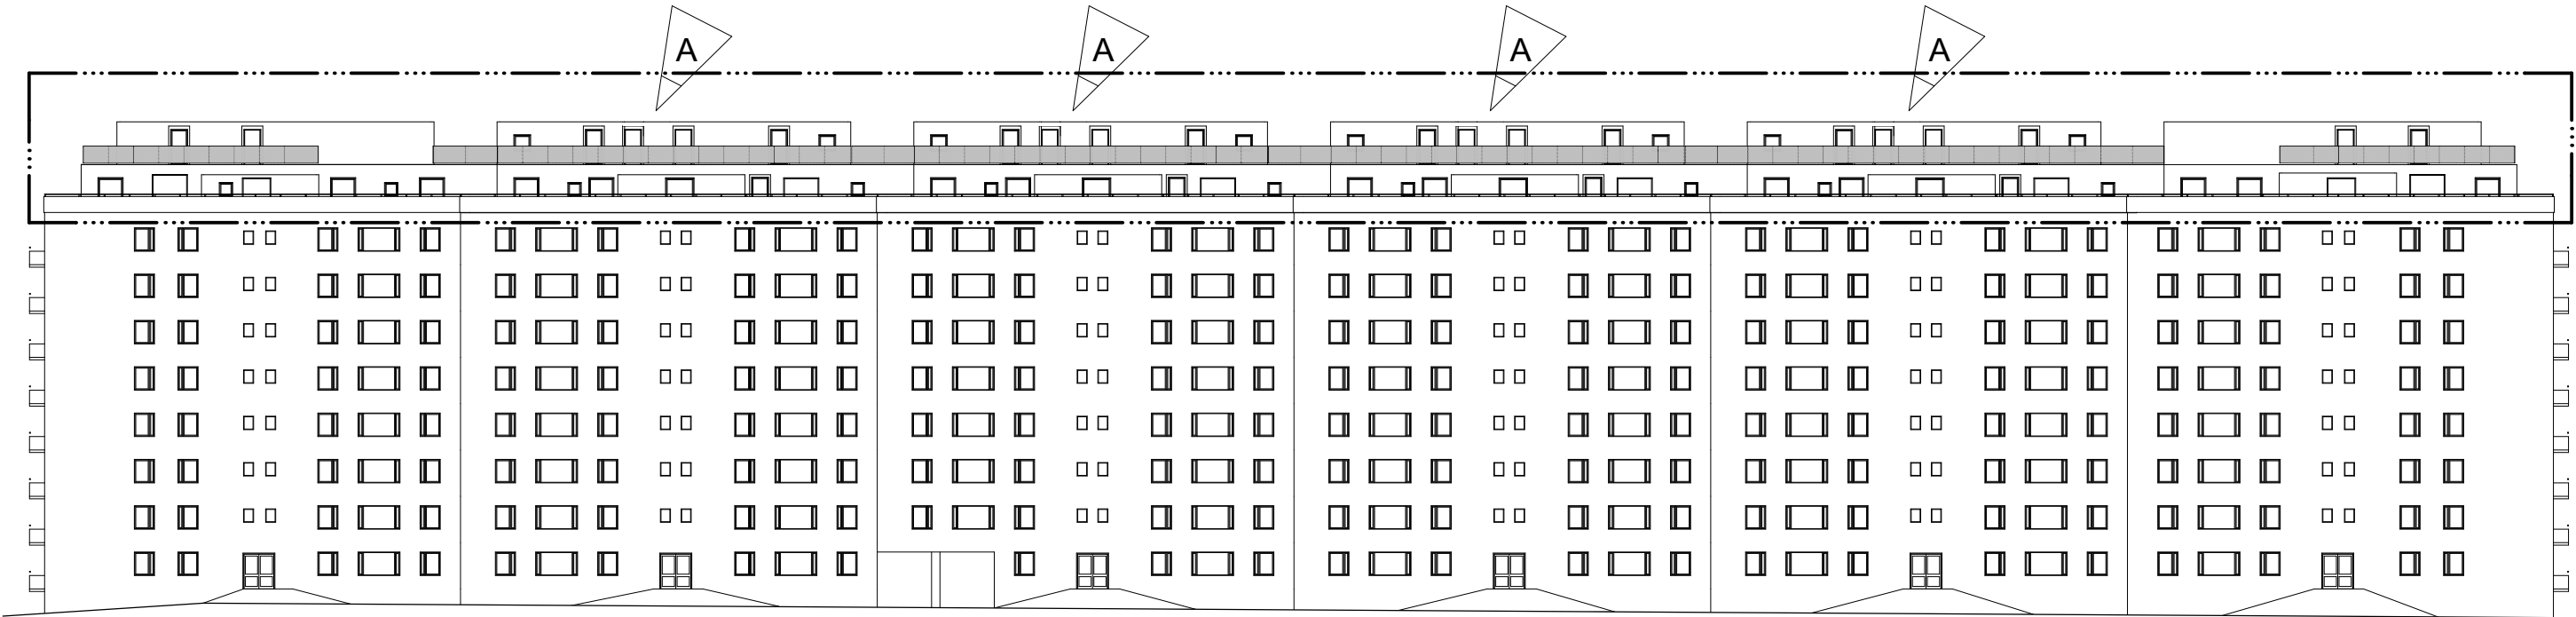

SKALA 1:400

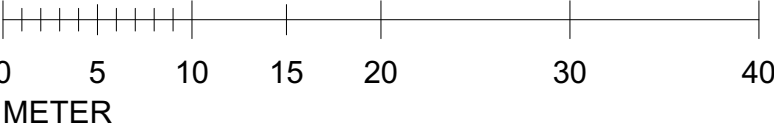

FÖRKLARINGAR/FÖRESKRIFTER

ALLA MÅTT I MM.

SE A-03

— ··· — BYGGLOVET AVSER DENNA DEL

HÄNVISNINGAR

A-01 - A-12, A-14 - A-22



Karlbergsvägen 53 113 35 Stockholm
Telefon:08-54547880 Fax:08-54547881
mail : info@un-arkitekter.se

BYGGLOVSRITNING

KV.KATTUNTRYCKERIET 1
FASAD MOT NORR 1:400

UPPDRAG NR
B517

RITAD/KONSTR
MPN/UN

HANDLÄGGARE
UN

A		ENL. A PM 01	2019.02.06	MPN
BET	ANT	ÄNDRINGEN AVSER	DATUM	SIGN

DATUM
2018-03-30

ANSVARIG
Ulf Nelson

SKALA
1:400

NUMMER
A-13

BET
A