


**PÅ- OCH OMBYGGNAD
SEKTION A-A**

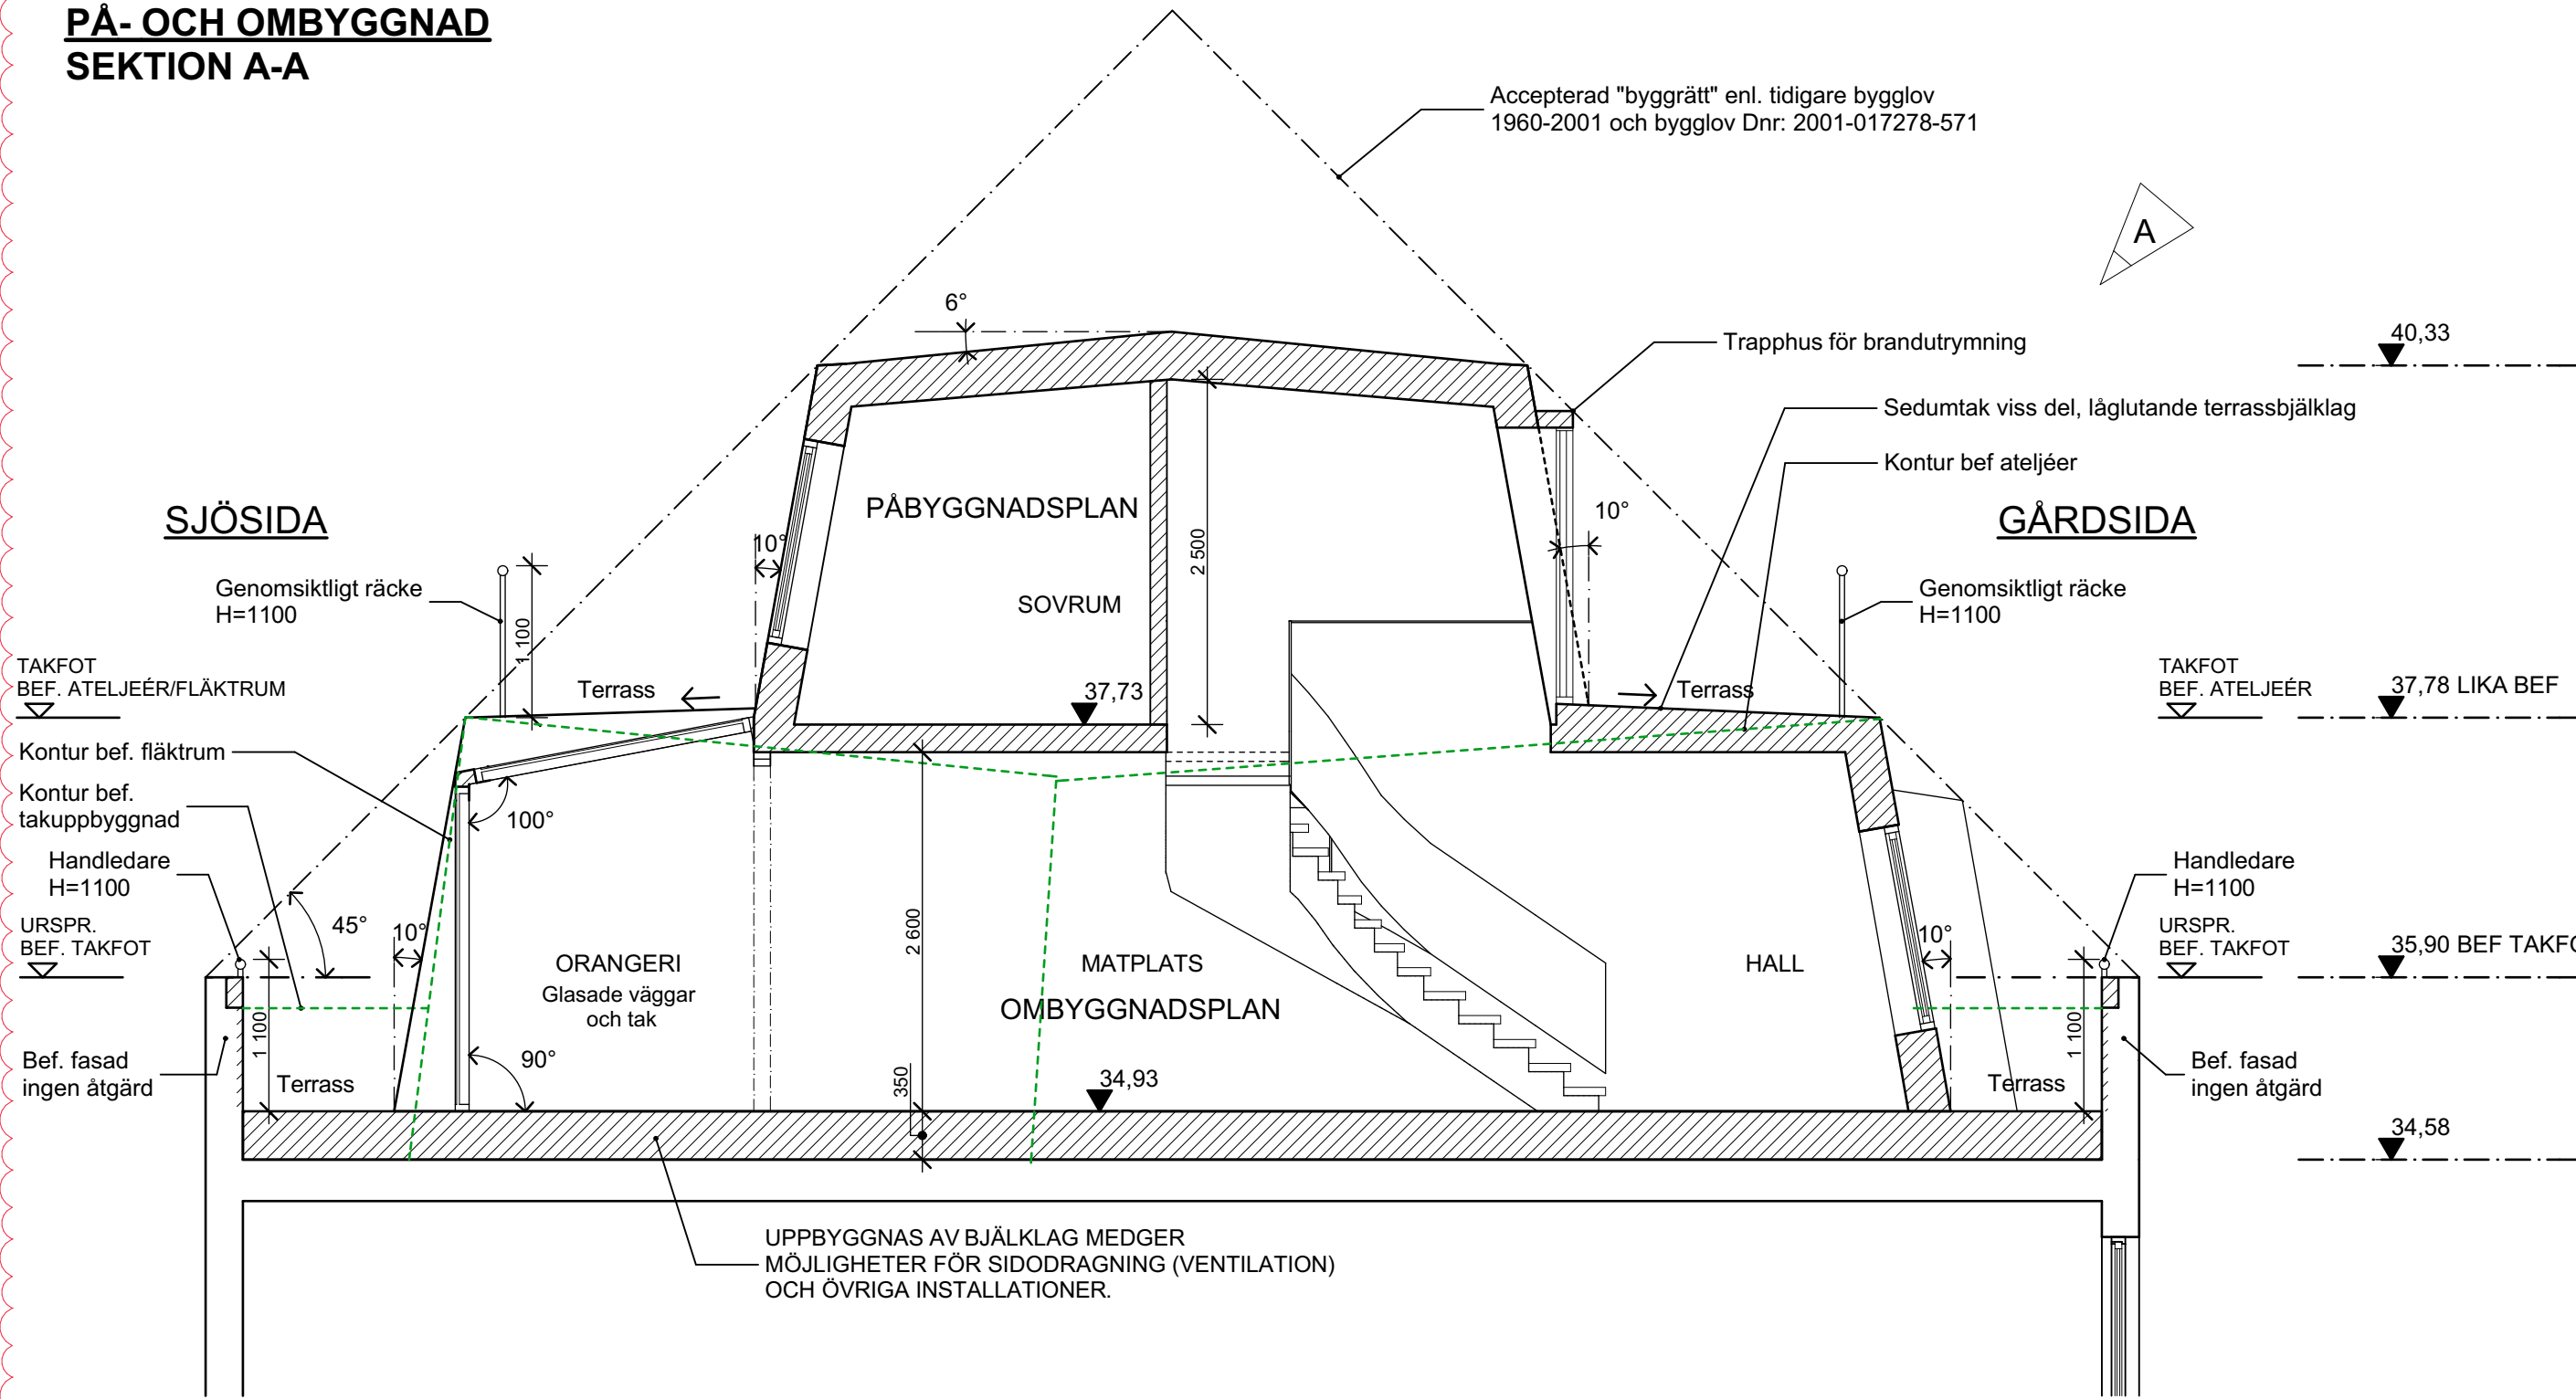

FÖRKLARINGAR/FÖRESKRIFTER

ALLA MÅTT I MM.


SE BRANDSKYDDSDOKUMENTATION.

- RIVEN BYGGNADSDDEL
(ATELJÉER/FLÄKTRUM/TAKHUVAR SAMT TAK.)
- BEF BYGGNADSDDEL
- /// NY BYGGNADSDDEL

HÄNVISNINGAR

A-01 - A-18, A-20 - A-22

SKALA 1:50

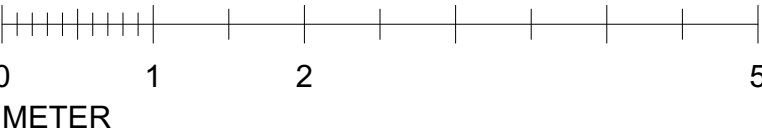

un Arkitekter
Karlbergsvägen 53 113 35 Stockholm
Telefon: 08-54547880 Fax: 08-54547881
mail : info@un-arkitekter.se

BYGGLOVSRITNING				DATUM	
KV.KATTUNTRYCKERIET 1				2018-03-30	
SEKTION A-A, 1:50				ANSVARIG	
				Ulf Nelson	
				SKALA	
				1:50	
UPPDRAG NR		RITAD/KONSTR		HANDLÄGGARE	
B517		MPN/UN		UN	
		NUMMER		BET	
		A-19		B	