



PÅ- OCH OMBYGGNAD  
SEKTION B-B OCH C-C

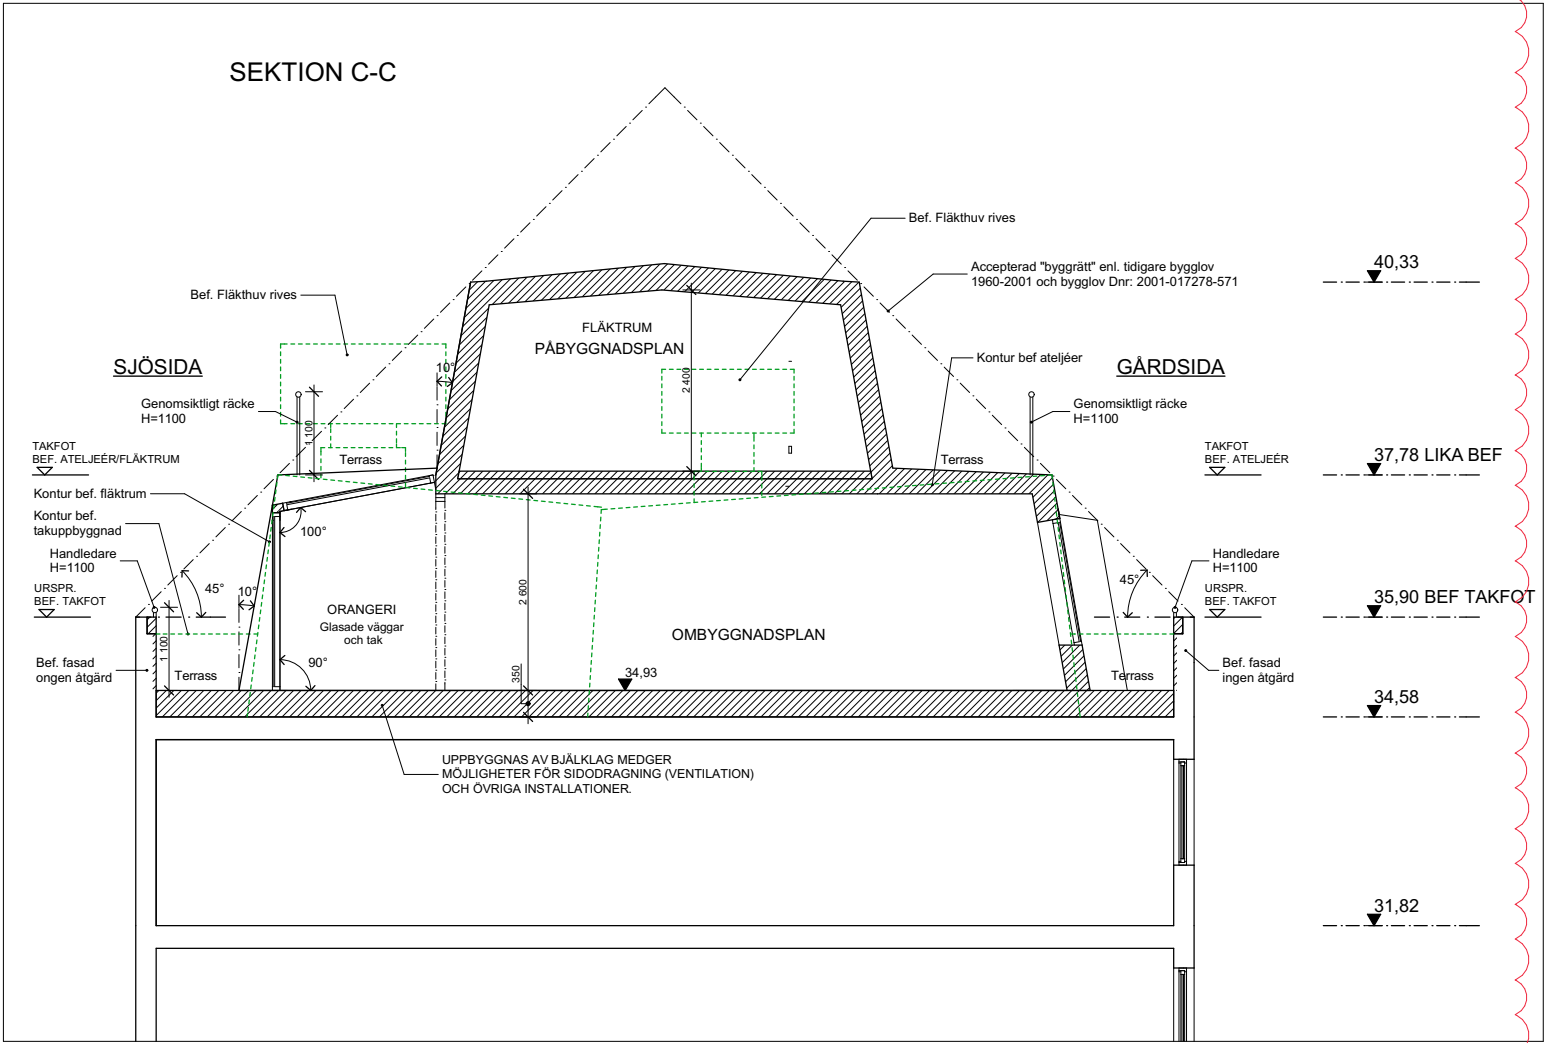

SKALA 1:100

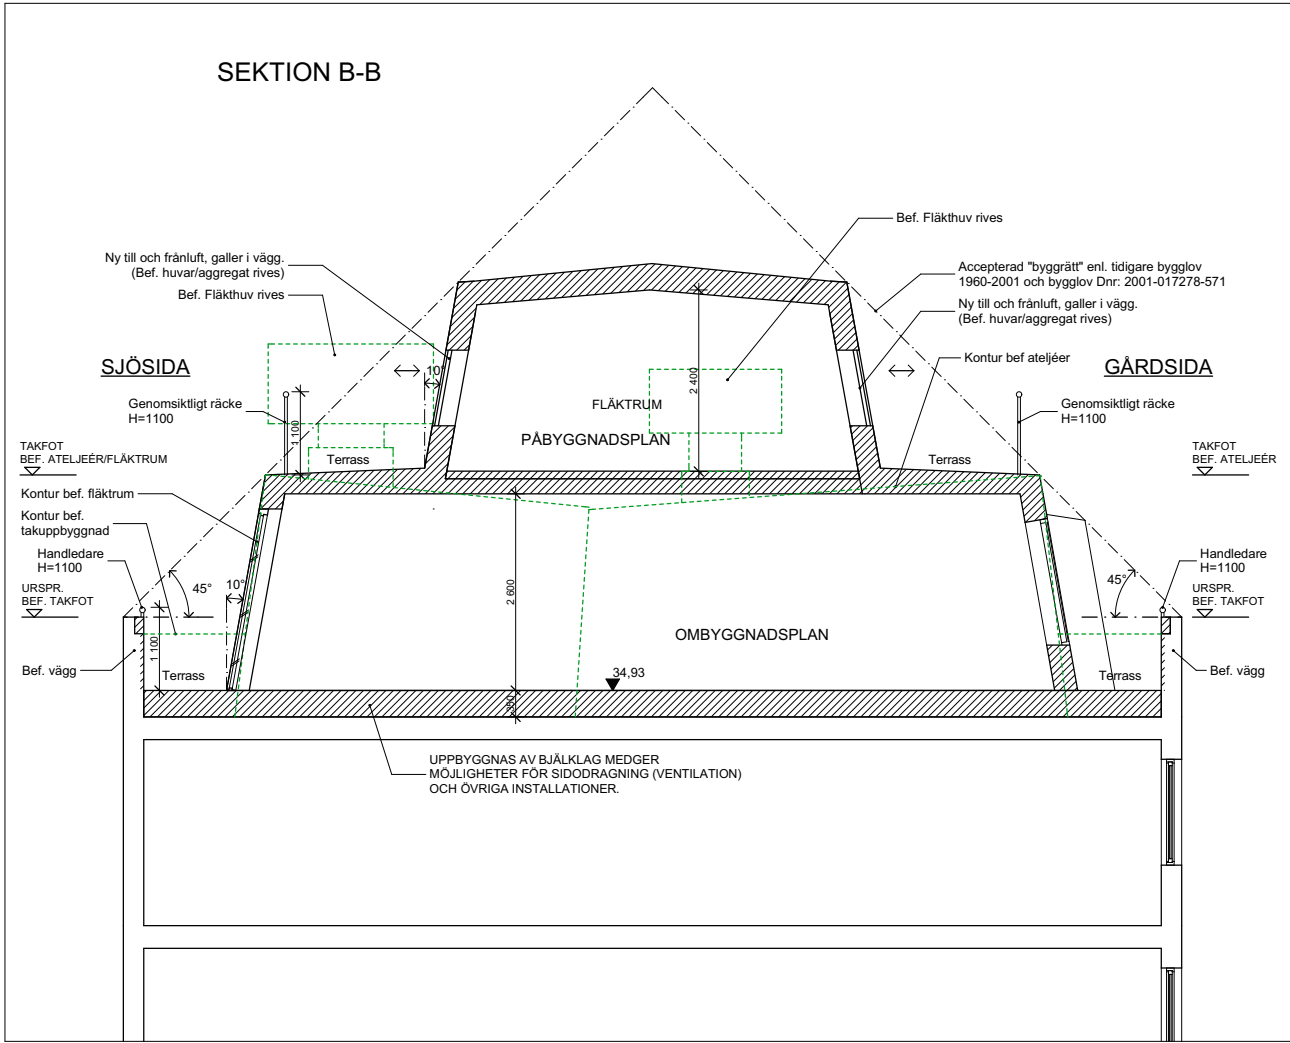

FÖRKLARINGAR/FÖRESKRIFTER

ALLA MÅTT I MM.

SE A-19

HÄNVISNINGAR

A-01 - A-18, A-20 - A-22



|     |     |                 |            |      |
|-----|-----|-----------------|------------|------|
| A   |     | ENL. A PM 02    | 2019.09.02 | MPN  |
| BET | ANT | ÄNDRINGEN AVSER | DATUM      | SIGN |

|  |                            |                |                     |       |
|--|----------------------------|----------------|---------------------|-------|
|  <div>Karlbergsvägen 53 113 35 Stockholm<br/>Telefon:08-54547880 Fax:08-54547881<br/>mail : info@un-arkitekter.se</div> | BYGGLOVSRITNING            |                | DATUM               |       |
|  | KV.KATTUNTRYCKERIET 1      |                | 2018-03-30          |       |
|  | SEKTION B-B OCH C-C, 1:100 |                | ANSVARIG Ulf Nelson |       |
| UPPDRAG NR B517  | RITAD/KONSTR MPN/UN        | HANDLÄGGARE UN | SKALA 1:100         |       |
|  |                            |                | NUMMER A-20         | BET A |