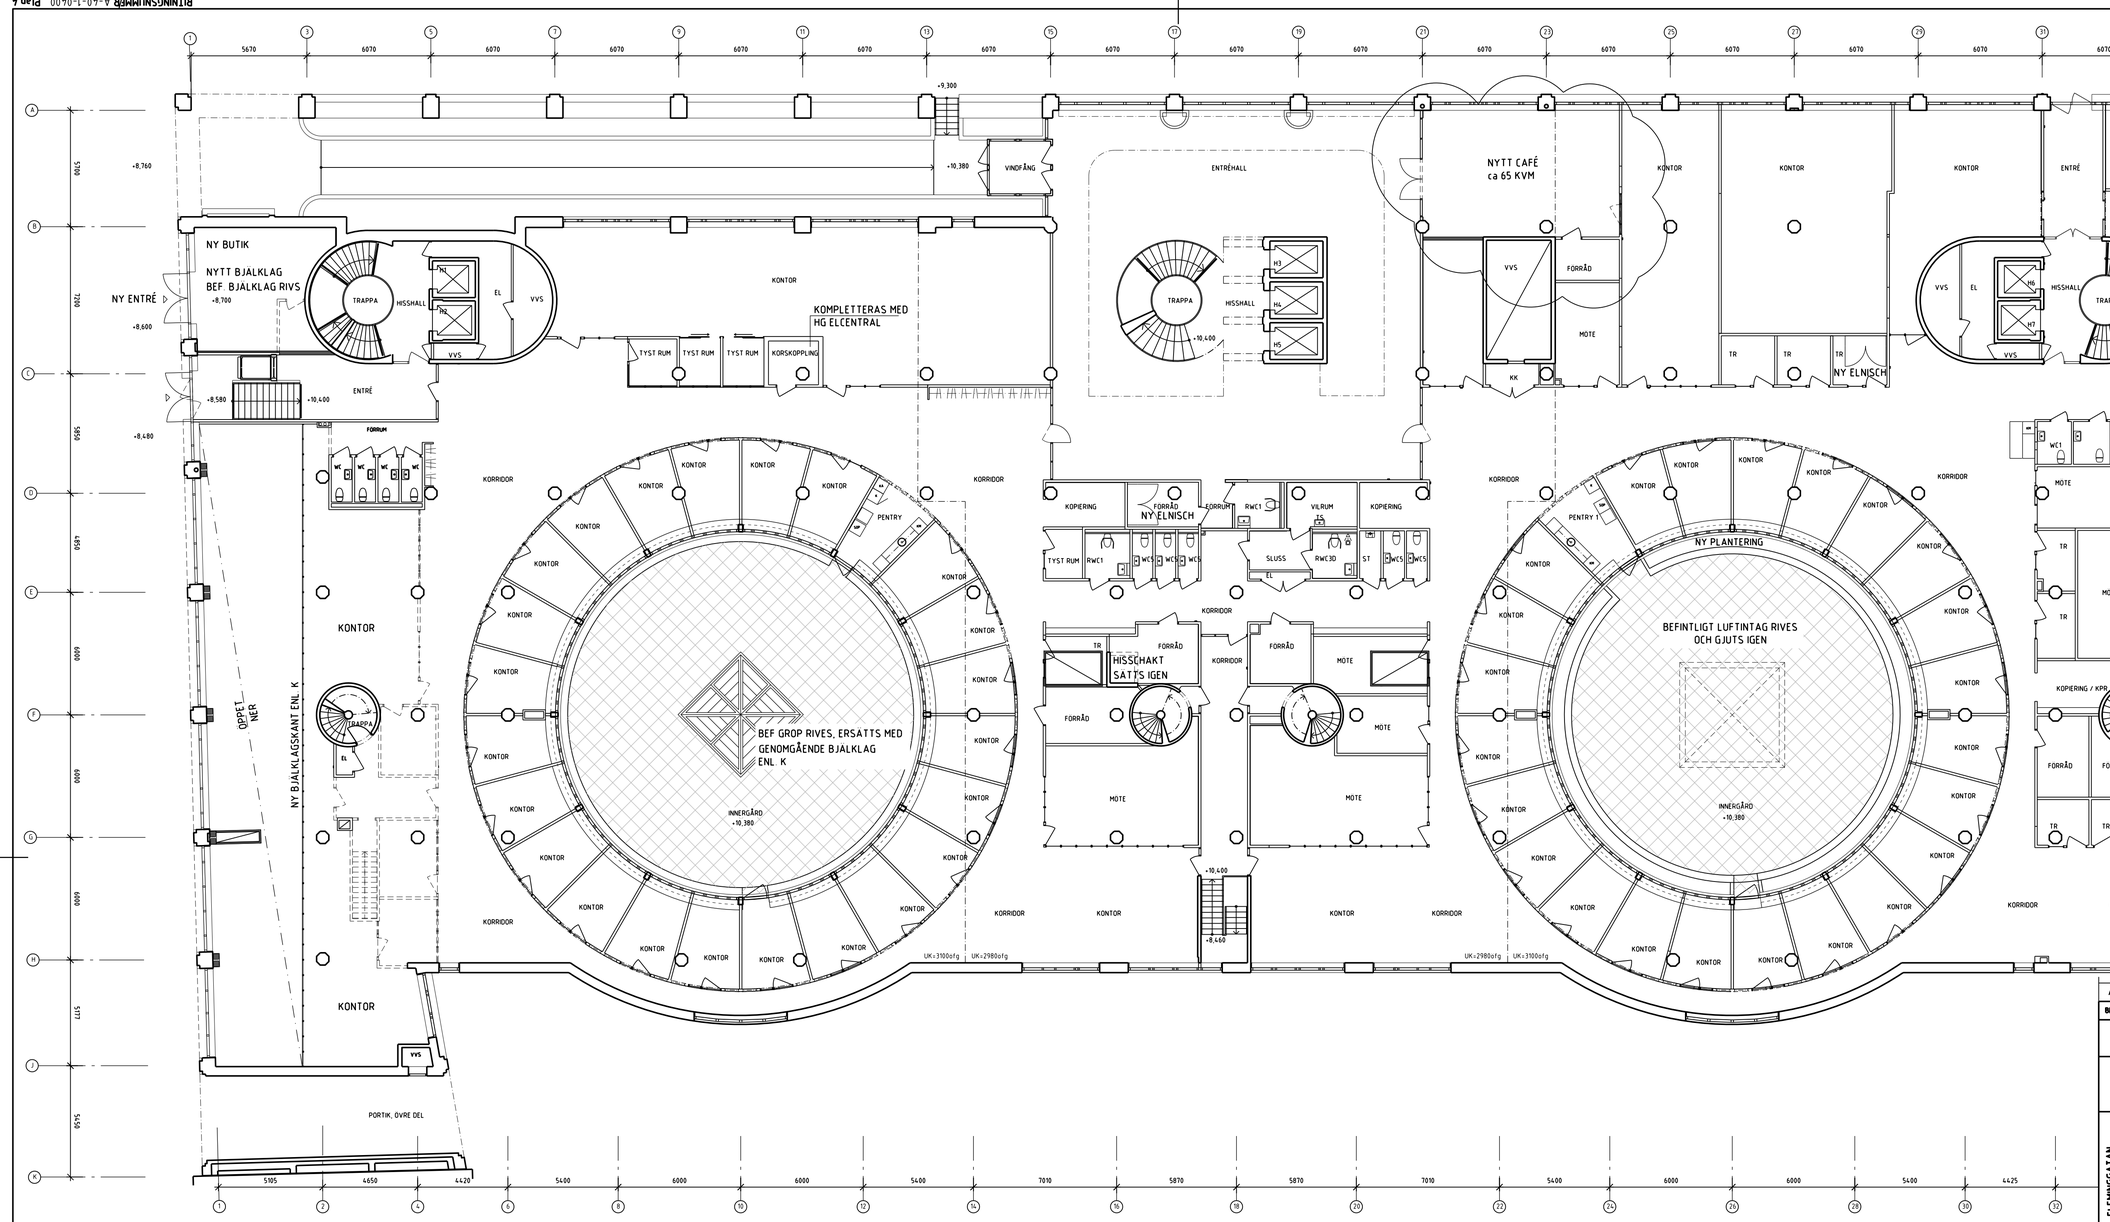

A	NYTT CAFÉ LINJE A/B 21-23	2019-09-06	AL
BET	ÄNDRING AVSER	DATUM	Sign.

BYGGLOVSHANDLING

KV KLAMPAREN 10

SCHEELEGATAN

FLEMINGGATAN

LENNMANS TRAPPGRÄND

P11 P10 P09 P08 P07 P06 P05 P04 P03 P02 P01

KLP FASTIGHETER

A	A&P Arkitektkontor AB
K	iKubik Konstruktion Stockholm AB
E	Electro Engineering AB
VVS	Incoord InstallationsCoordinator AB
Br	Brandskyddslaget AB
Ant	Tyréns AB
Glas	ACC Glas och Fasadkonsult AB

UPPDRAG NR	RITAD AV	HANDLÄGGARE
1961-07	EMILIA ALMQVIST	A. LESKAROSKI
DATUM	ANSVARIG	
2019-07-01	PER AHRBOM	

KV KLAMPAREN
OM- OCH TILLBYGGNAD
PLAN 4

SKALA A1	NUMMER	BET
1:150	A-40-1-0400	A

FÖRKLARINGAR

ALLA MÅTT ANGES I MM. PLUSHÖJDER ANGES I M.
MÖBLERING VISAS ENBART I ILLUSTRATIVT SYFTE.

- TILLBYGGD DEL
- BYGGNADSDEL SOM RIVES
- NY BYGGNADSDEL
- MARKERING AV PÅBYGGNADSDEL
- BEF. DÖRR
- NY DÖRR

FÖRESKRIFTER

-

HÄNVISNINGAR

-

ORIGINALSKALA A1 SKALA 1:150

0 15 m

HÖJDSYSTEM RH00

KLP FASTIGHETER | URSPRUNGLIG ARKITEKT - AHRBOM FAHLSTED ARKITEKTKONTOR AB, 1984
Inkom till Stockholms stadsbyggnadskontor - 2019-09-06, Dnr 2019-10233
AL 2019-07-10 21:54:40 g:\klamparen 10 klp\a\model\04_bygglov a\a40-p040.dwg