



FÖRKLARINGAR

ALLA MÅTT ANGES I MM. PLUSHÖJDER ANGES I M.
MÖBLERING VISAS ENBART I ILLUSTRATIVT SYFTE

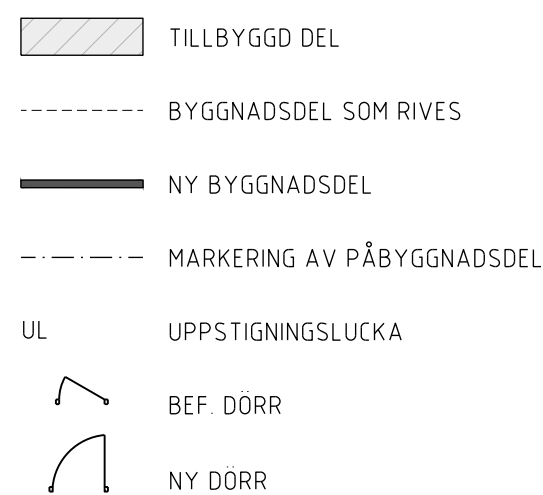

FÖRESKRIFTER

HÄNVISNINGAR

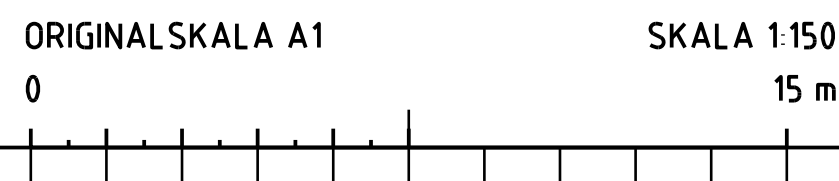

HÖJDSYSTEM RH00

A	REV FASADANSLUTNING	2019-09-06	AL
BET	ANDRAG AVSEER	DATUM	Sign

BYGGLOVSHANDLING

KV KLAMPAREN 10

FLENGGATAN

LENNMANS TRAPPSTIGGÅRD

FASTIGHETER

A	ÅSP Arkitektkontor AB
K	Kubik Konstruktion Stockholm AB
E	Electro Engineering AB
VVS	Incoerd InstallationsCoordinator AB
Br	Brandskyddslaget AB
Ant	Tyréns AB
Glas	ACC Glas och Fasadskulptur AB

UPPRAG NR 1961-07	RITAD AV EMILIA ALMQVIST	HANDLAGGARE A LESKAROSKI
DATUM 2019-07-01	ANSVARIG PER ÅHRHÖD	

KV KLAMPAREN

OM- OCH TILLBYGGNAD

PLAN 12, TAKPLAN

SKALA A1 1:150	RUMMER A-40-1-1200	BET A
-------------------	-----------------------	----------