

FÖRKLARINGAR

ALLA MÅTT ANGES I MM. PLUSHÖJDER ANGES I M.
MÖBLERING VISAS ENBART I ILLUSTRATIVT SYFTE.

- TILLBYGGD DEL
- BYGGNADSDEL SOM RIVES
- NY BYGGNADSDEL
- MARKERING AV PÅBYGGNADSDEL
- BEF. DÖRR
- NY DÖRR

FÖRESKRIFTER

HÄNVISNINGAR

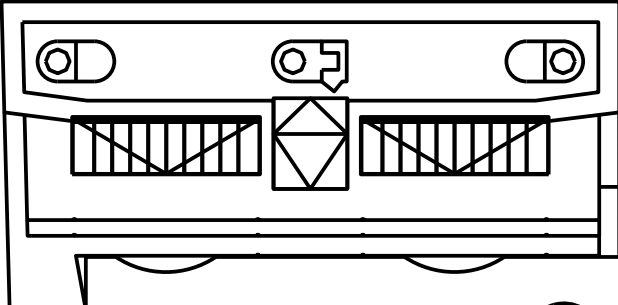
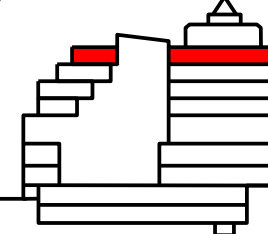

ORIGINALSKALA A1

0

SKALA 1:150

15 m

HÖJDSYSTEM RH00

A	REV FASADANSLUTNING	2019-09-06	AL
BET	ÄNDRING AVSEER	DATUM	Sign
BYGGLOVSHANDLING			
KV KLAMPAREN 10			
<div><div><div>SCHÉELEGATAN</div><div>FLEHNGGATAN</div><div>LENNEMANS TRAPPGRÄND</div></div><div></div><div></div><div></div></div>			
A	ASP Arkitektkontor AB		
K	Kubik Konstruktion Stockholm AB		
E	Electro Engineering AB		
VVS	Incoord InstallationsCoordinator AB		
Br	Brandskyddslaget AB		
Ant	Tyréns AB		
Glas	ACC Glas och Fasadkonsult AB		
UPPDRAG NR	RTAD AV	HANDAGGARE	
1961-07	EMILIA ALMQUIST	A. LESKAROSKI	
DATUM	ANSVARIG		
2019-07-01	PER ÅHRBOM		
KV KLAMPAREN OM- OCH TILLBYGGNAD PLAN 10			
SKALA A1	NUMMER	BET	
1:150	A - 40-1-1000	A	